


Sambýkt á fundi bygginga-
neindar þ. 12/5 1993

BYGGINGAÞRÍUNN
Í HAFNARFIRDI

Sigrún Halldóttir

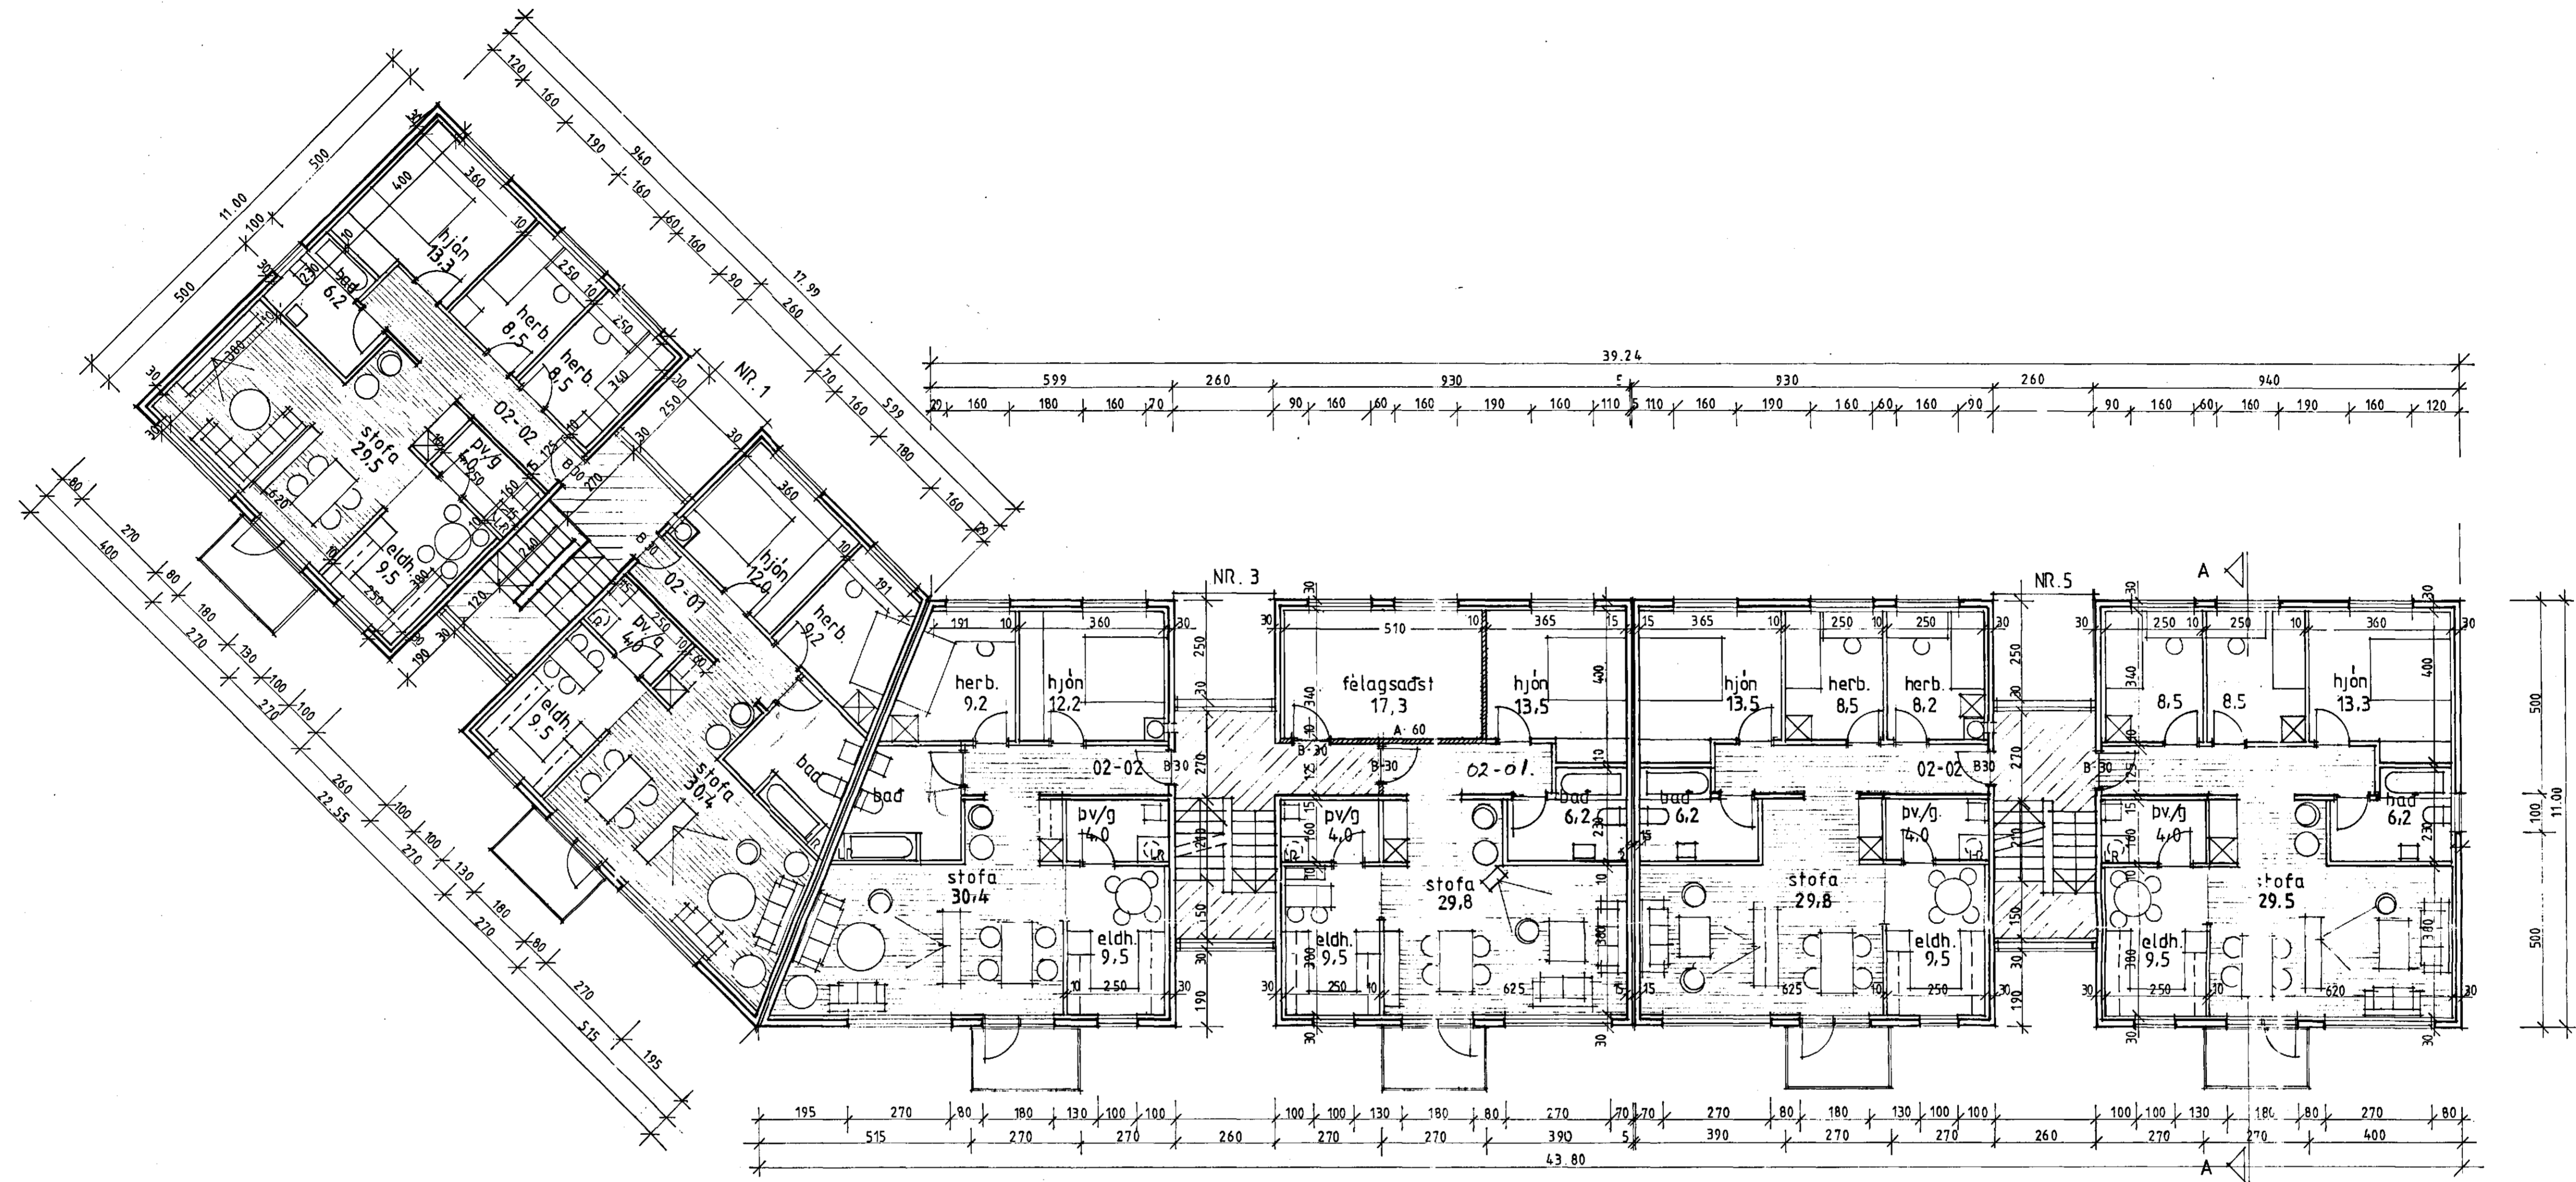

GRUNNMYND 2.HÆÐ



ÚTLIT SUÐUR

LANDHÉÐ Á
LÖÐAMÖRKUM

DAGS.	BREYTT
22.11.90	BAÐH. HÆÐARLEGA
22.03.91	SVÁLIR
05.05.93	FÉLAGSABSTAÐA, BAÐH. Í NR 1 OG 3

MÍÐHOLT 1-3-5

GRUNNMYND 2.HÆÐ	1:100
ÚTLIT SUÐUR	1:100

10.10.90 **02**
 Ársæll Vignisson arkitekt
 Reykjavíkuvægi 60 s. 65 30 81
Ársæll Vignisson

