


GRUNNMYND 1:50

SKÝRINGAR:

ALMENNAR SKÝRINGAR SJÁ BL. NR. 1-01
 SNID Í UNDIRSTÖÐUR SJÁ BL. NR. 1-03

27 APR 1992

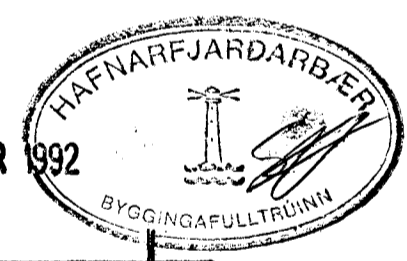

STEYPA:
 S > 250
 VS ≤ 0.5
 LOFT ≥ 6%
 SEMENT ≥ 300 KG/M³

Dr. A. J. Eldri teikning í gildi.

1	24.04.92	VEGG BETT VIÐ	4.71
DR. NR.	DAGS	EDLI BREYTINGAR	SIGN.
MIDHOLT 2 HAFNARFIREÐI			DAGS. FEKR. 1992
GRUNNMYND - UNDIRSTÖÐUR			HANNAÐ 4.71
MÁLTEKNI.			TEIKNAD 10
MELIKV. 1:50			VERK NR. 9207
SIGURÐUR ÞORLEIFSSON TEKNIFRÆÐINGUR F.T.F.I.			BLAD NR. 1-02
STRANDGÖTU 11 HAFNARFIREÐI SÍMI 54751/54255			