



GRUNNMYND 1:50

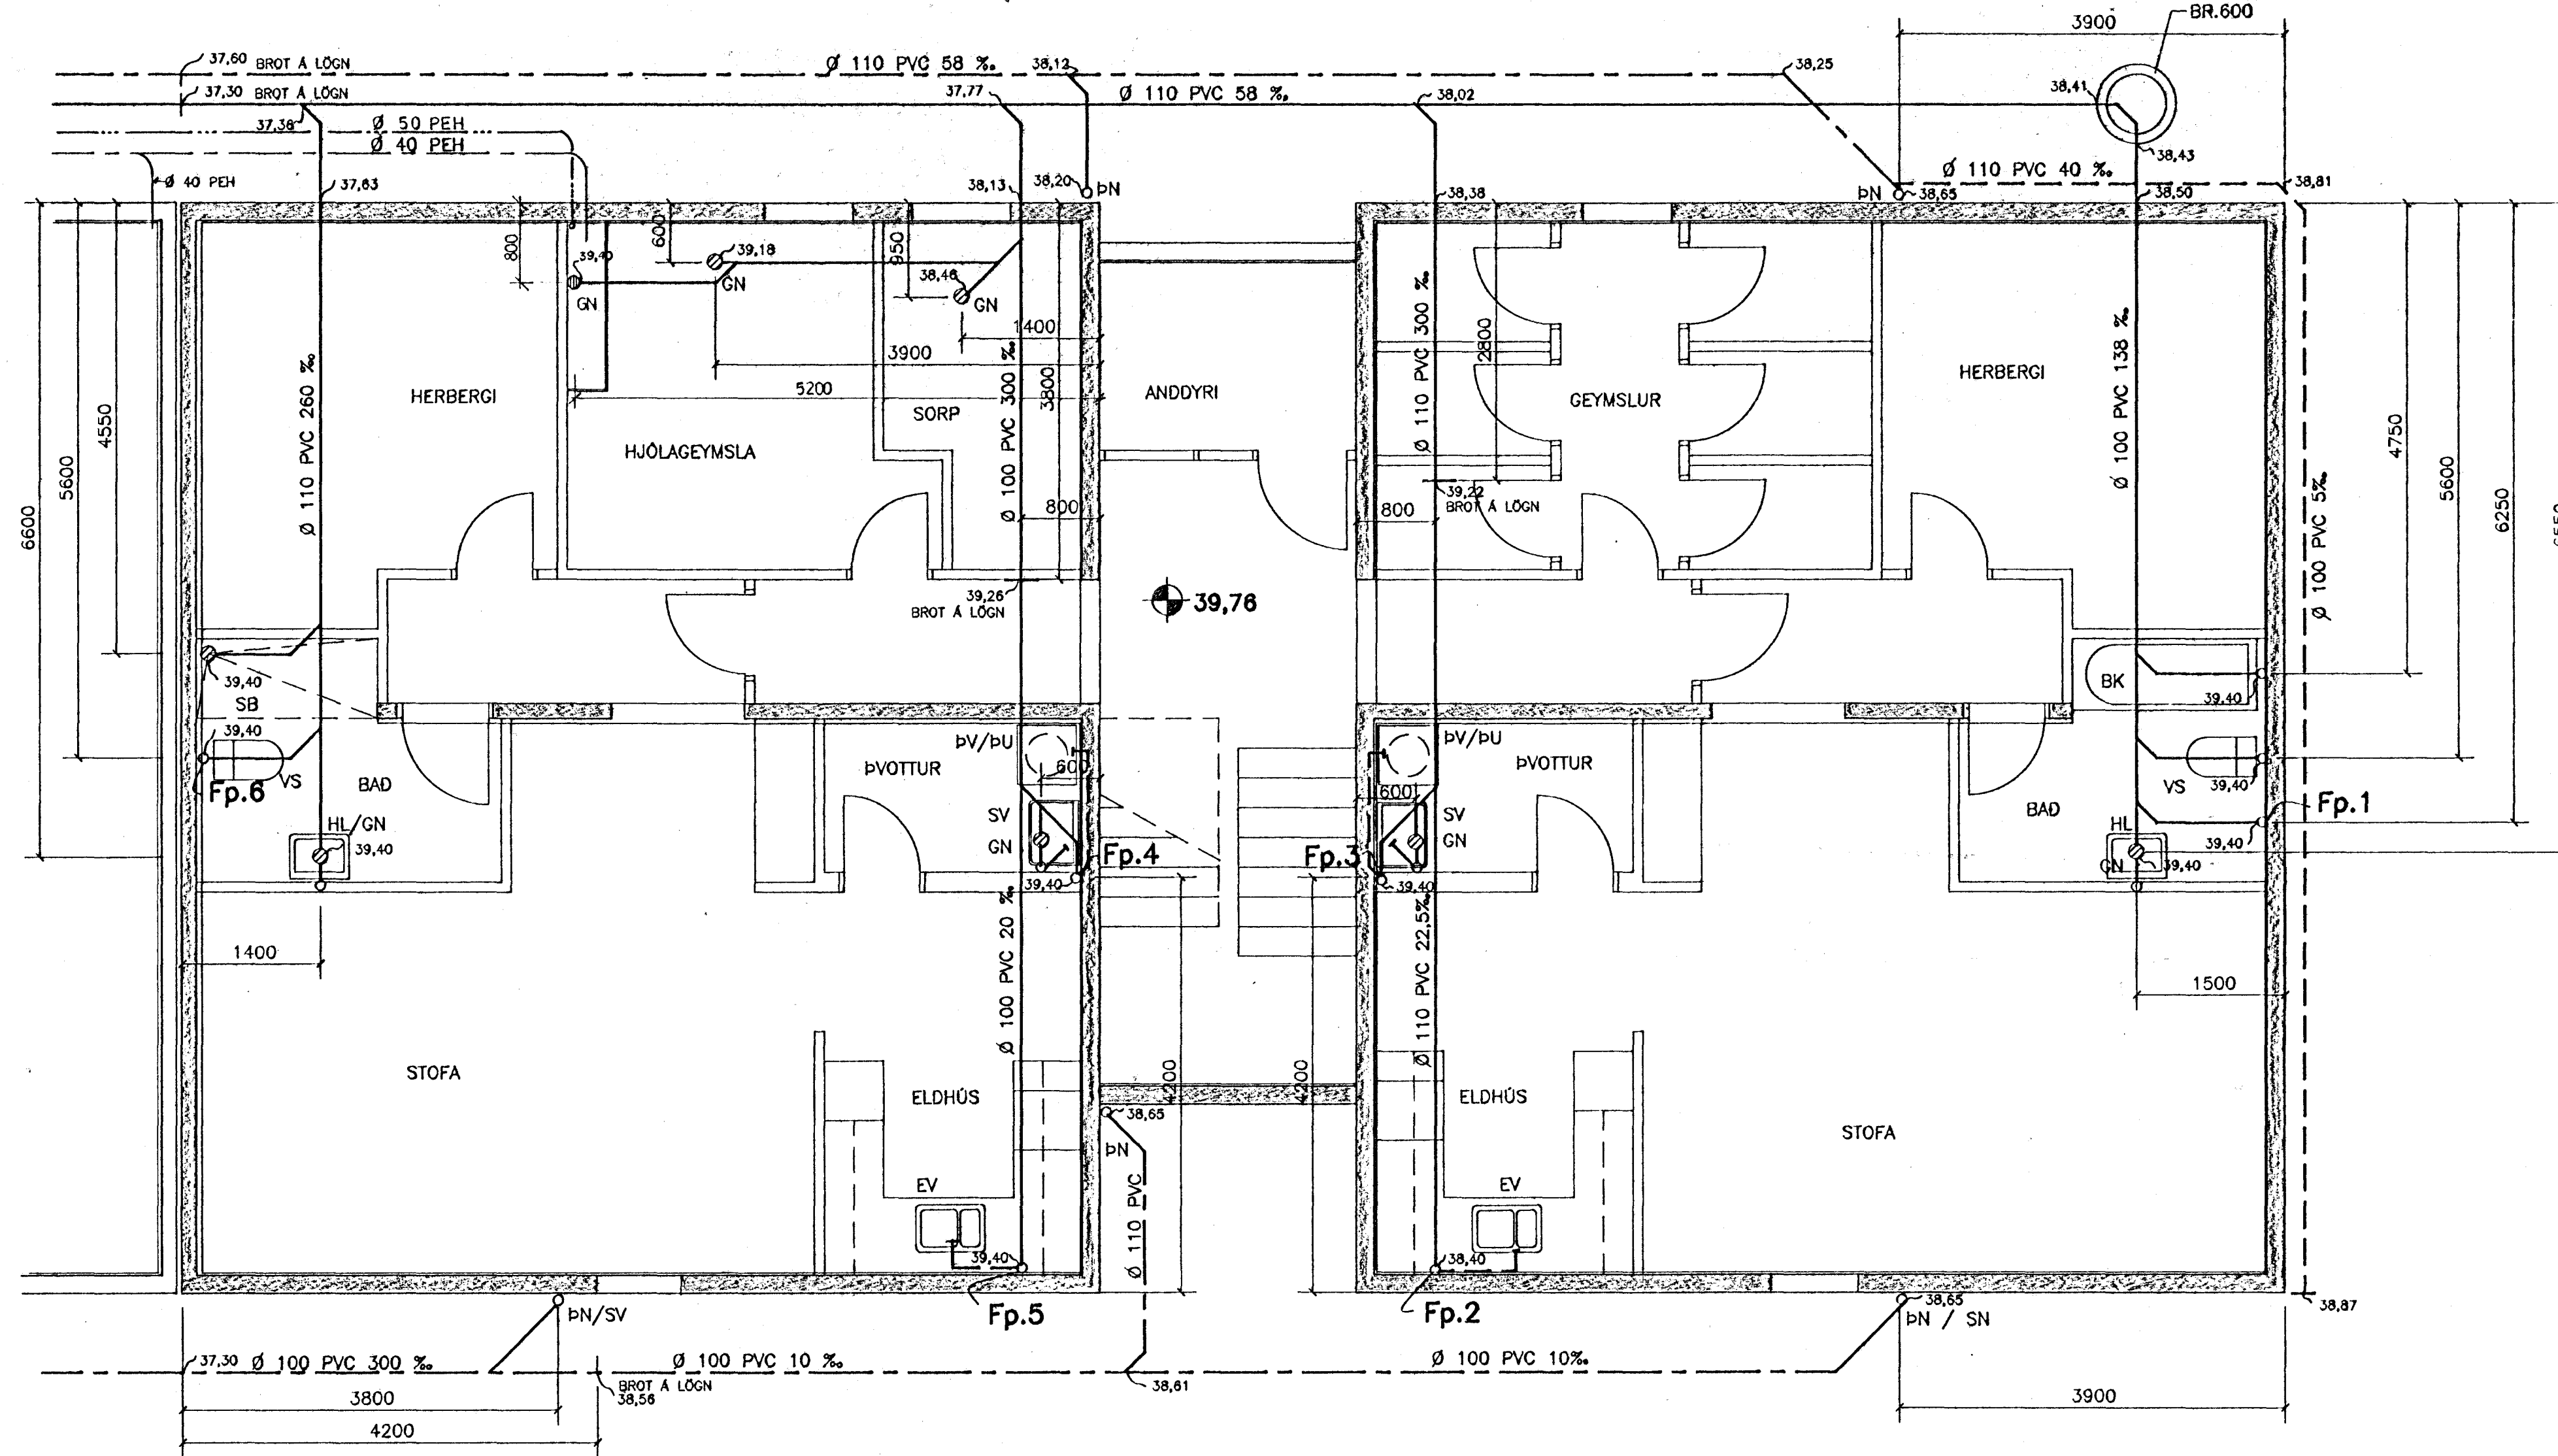

26 AUG 1991

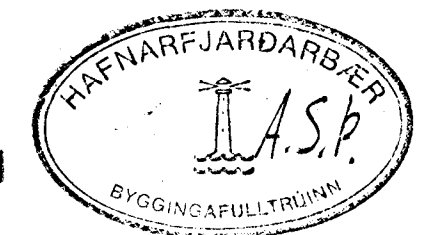

MÍÐHOLT 5, HAFNARFIRÐI			
A	NIÐURFALL Í TENGISKÁP	DRIFA- OG HITLAGNIR	1:50
DR.NR	DR.EYFING	GRUNNLAGNIR	DR.NR
		GRUNNMYND	9233
	Verkfæðistofa Stefáns og Björns s.f.	REKJAVÍKURVEGI 60	23.01.91
	CONSULTATIVE ENGINEERS	SÍMI 54844	Björn Gústafsson
	REKJAVÍKURVEGI 60	SÍMI 54844	L 14