Samþykkt þann
30 OKT. 1998
Byggingafulltrúinn í Hafnarfirði
Erlendur Hjálmarsson

MIÐHOLT 6 HAFNARFIRÐI.

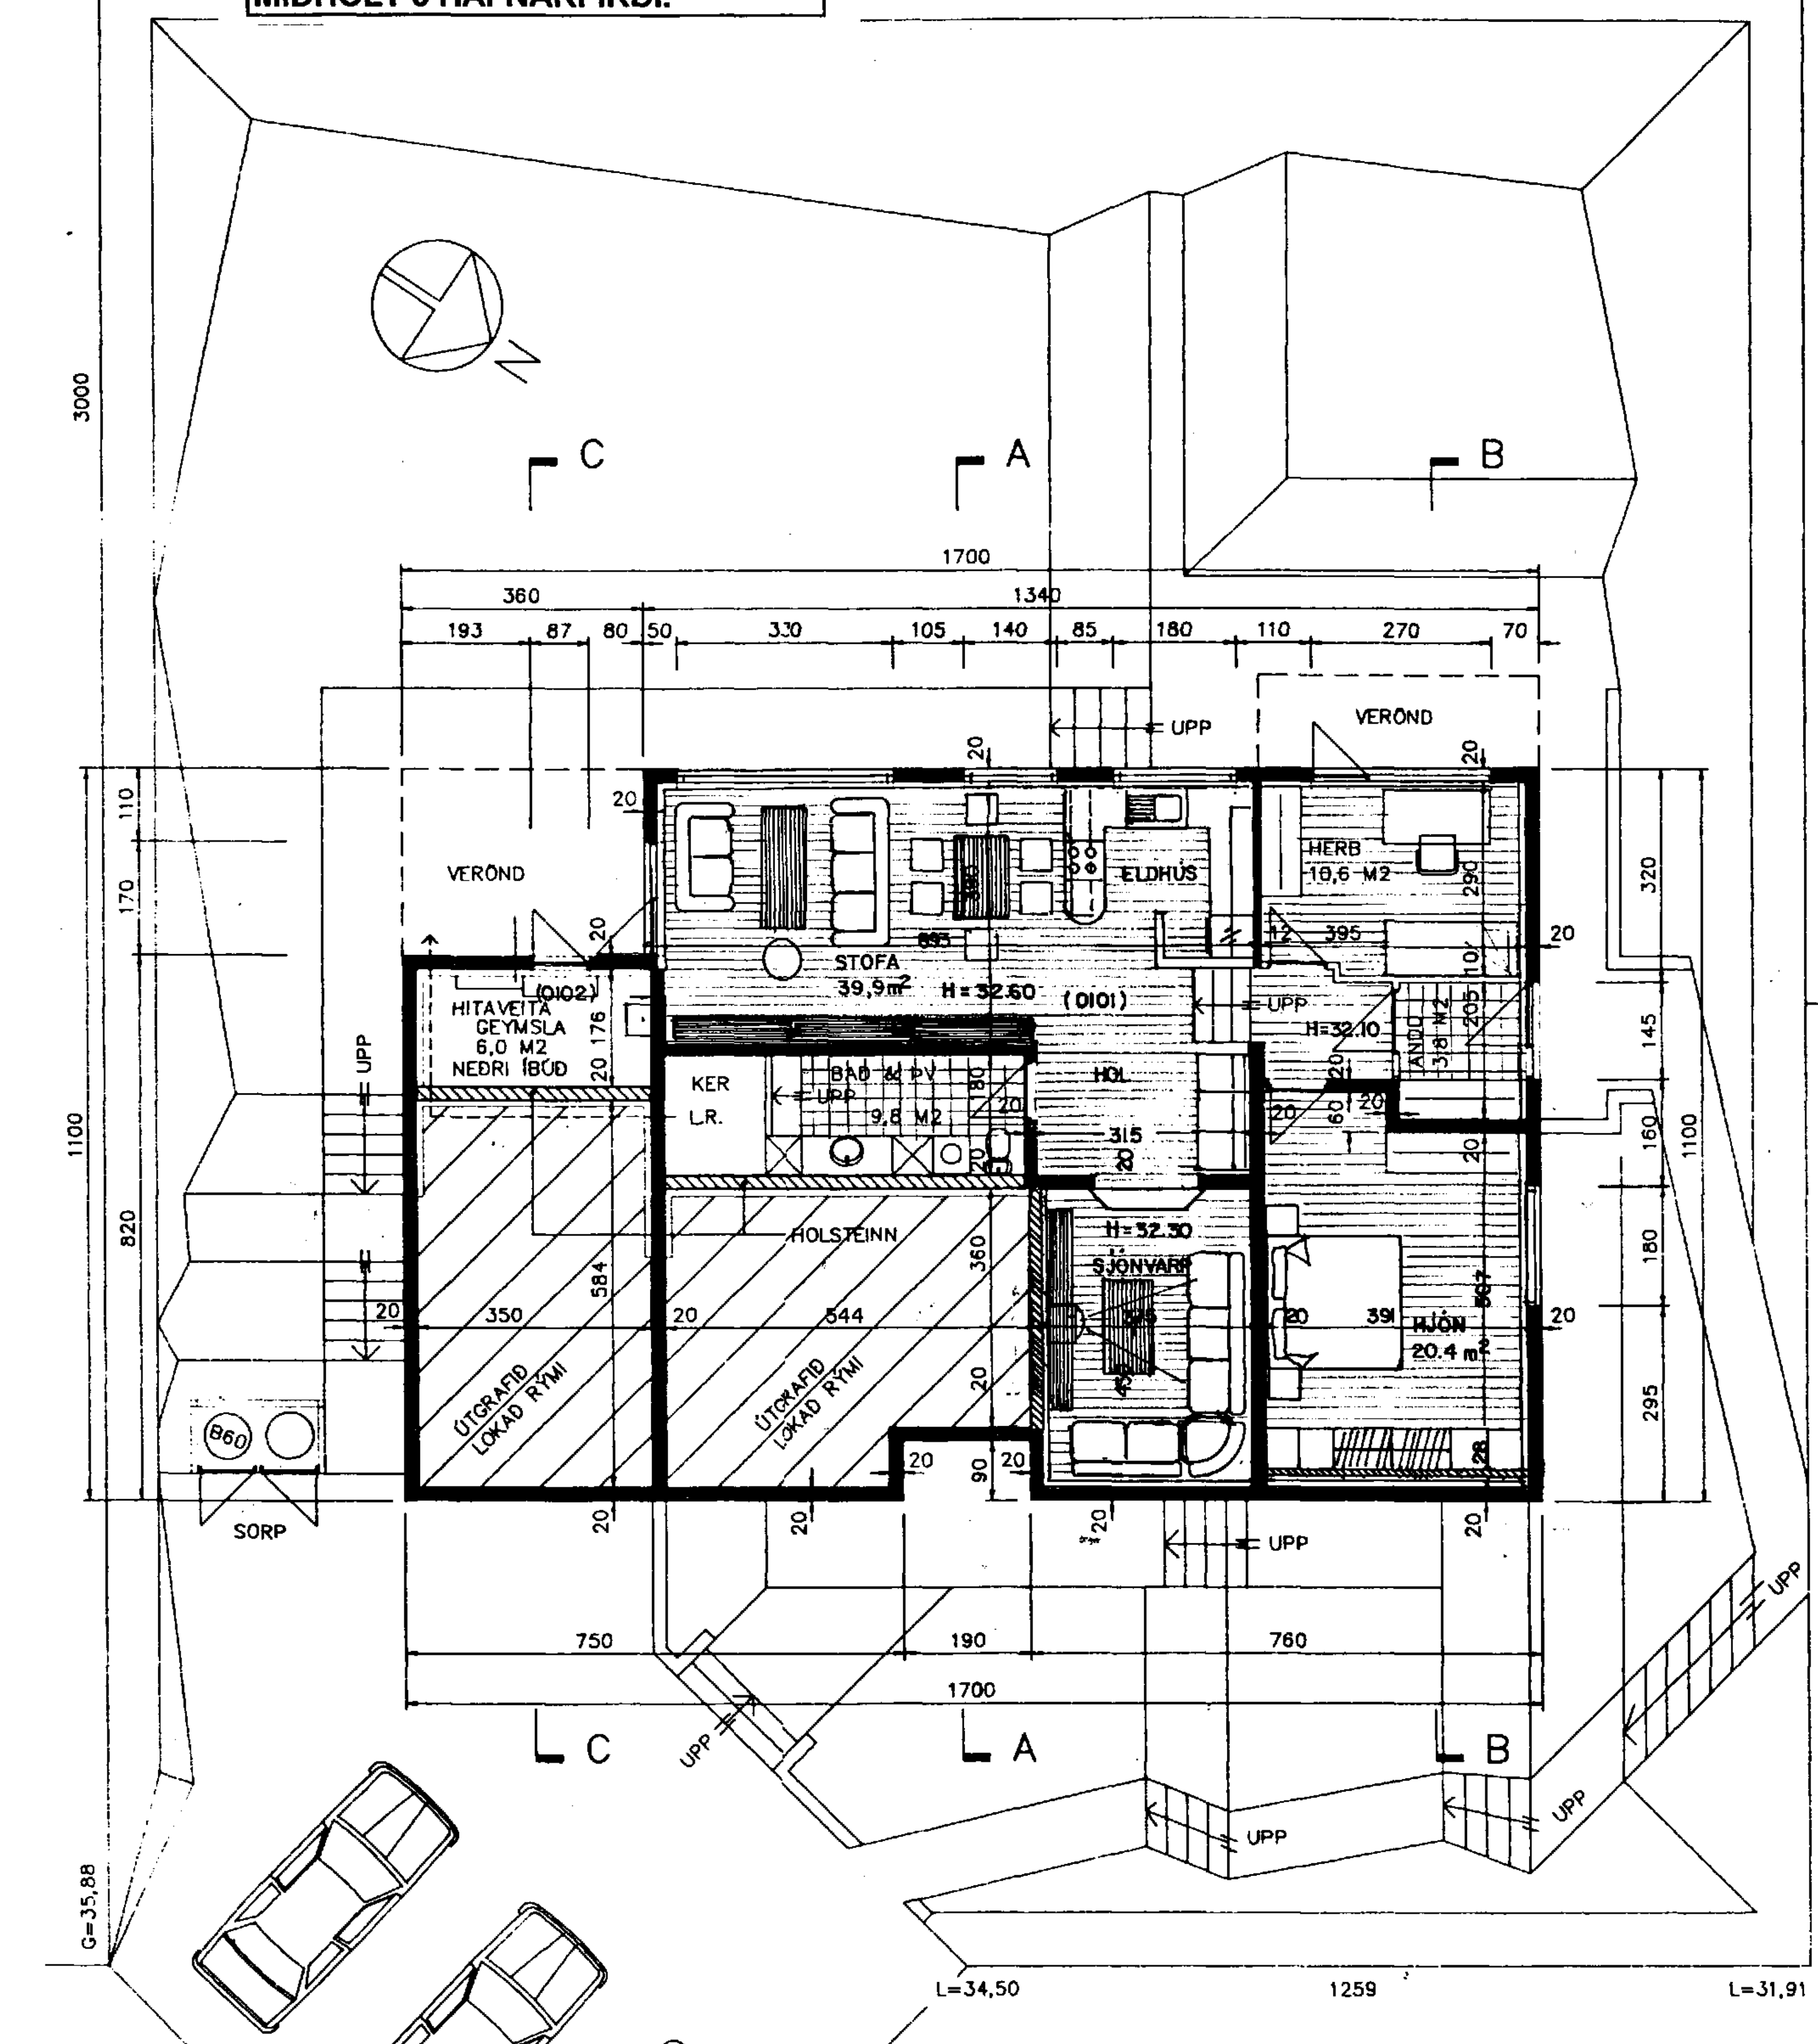

GRUNNMYND NEÐRI HÆÐAR, M=1:100

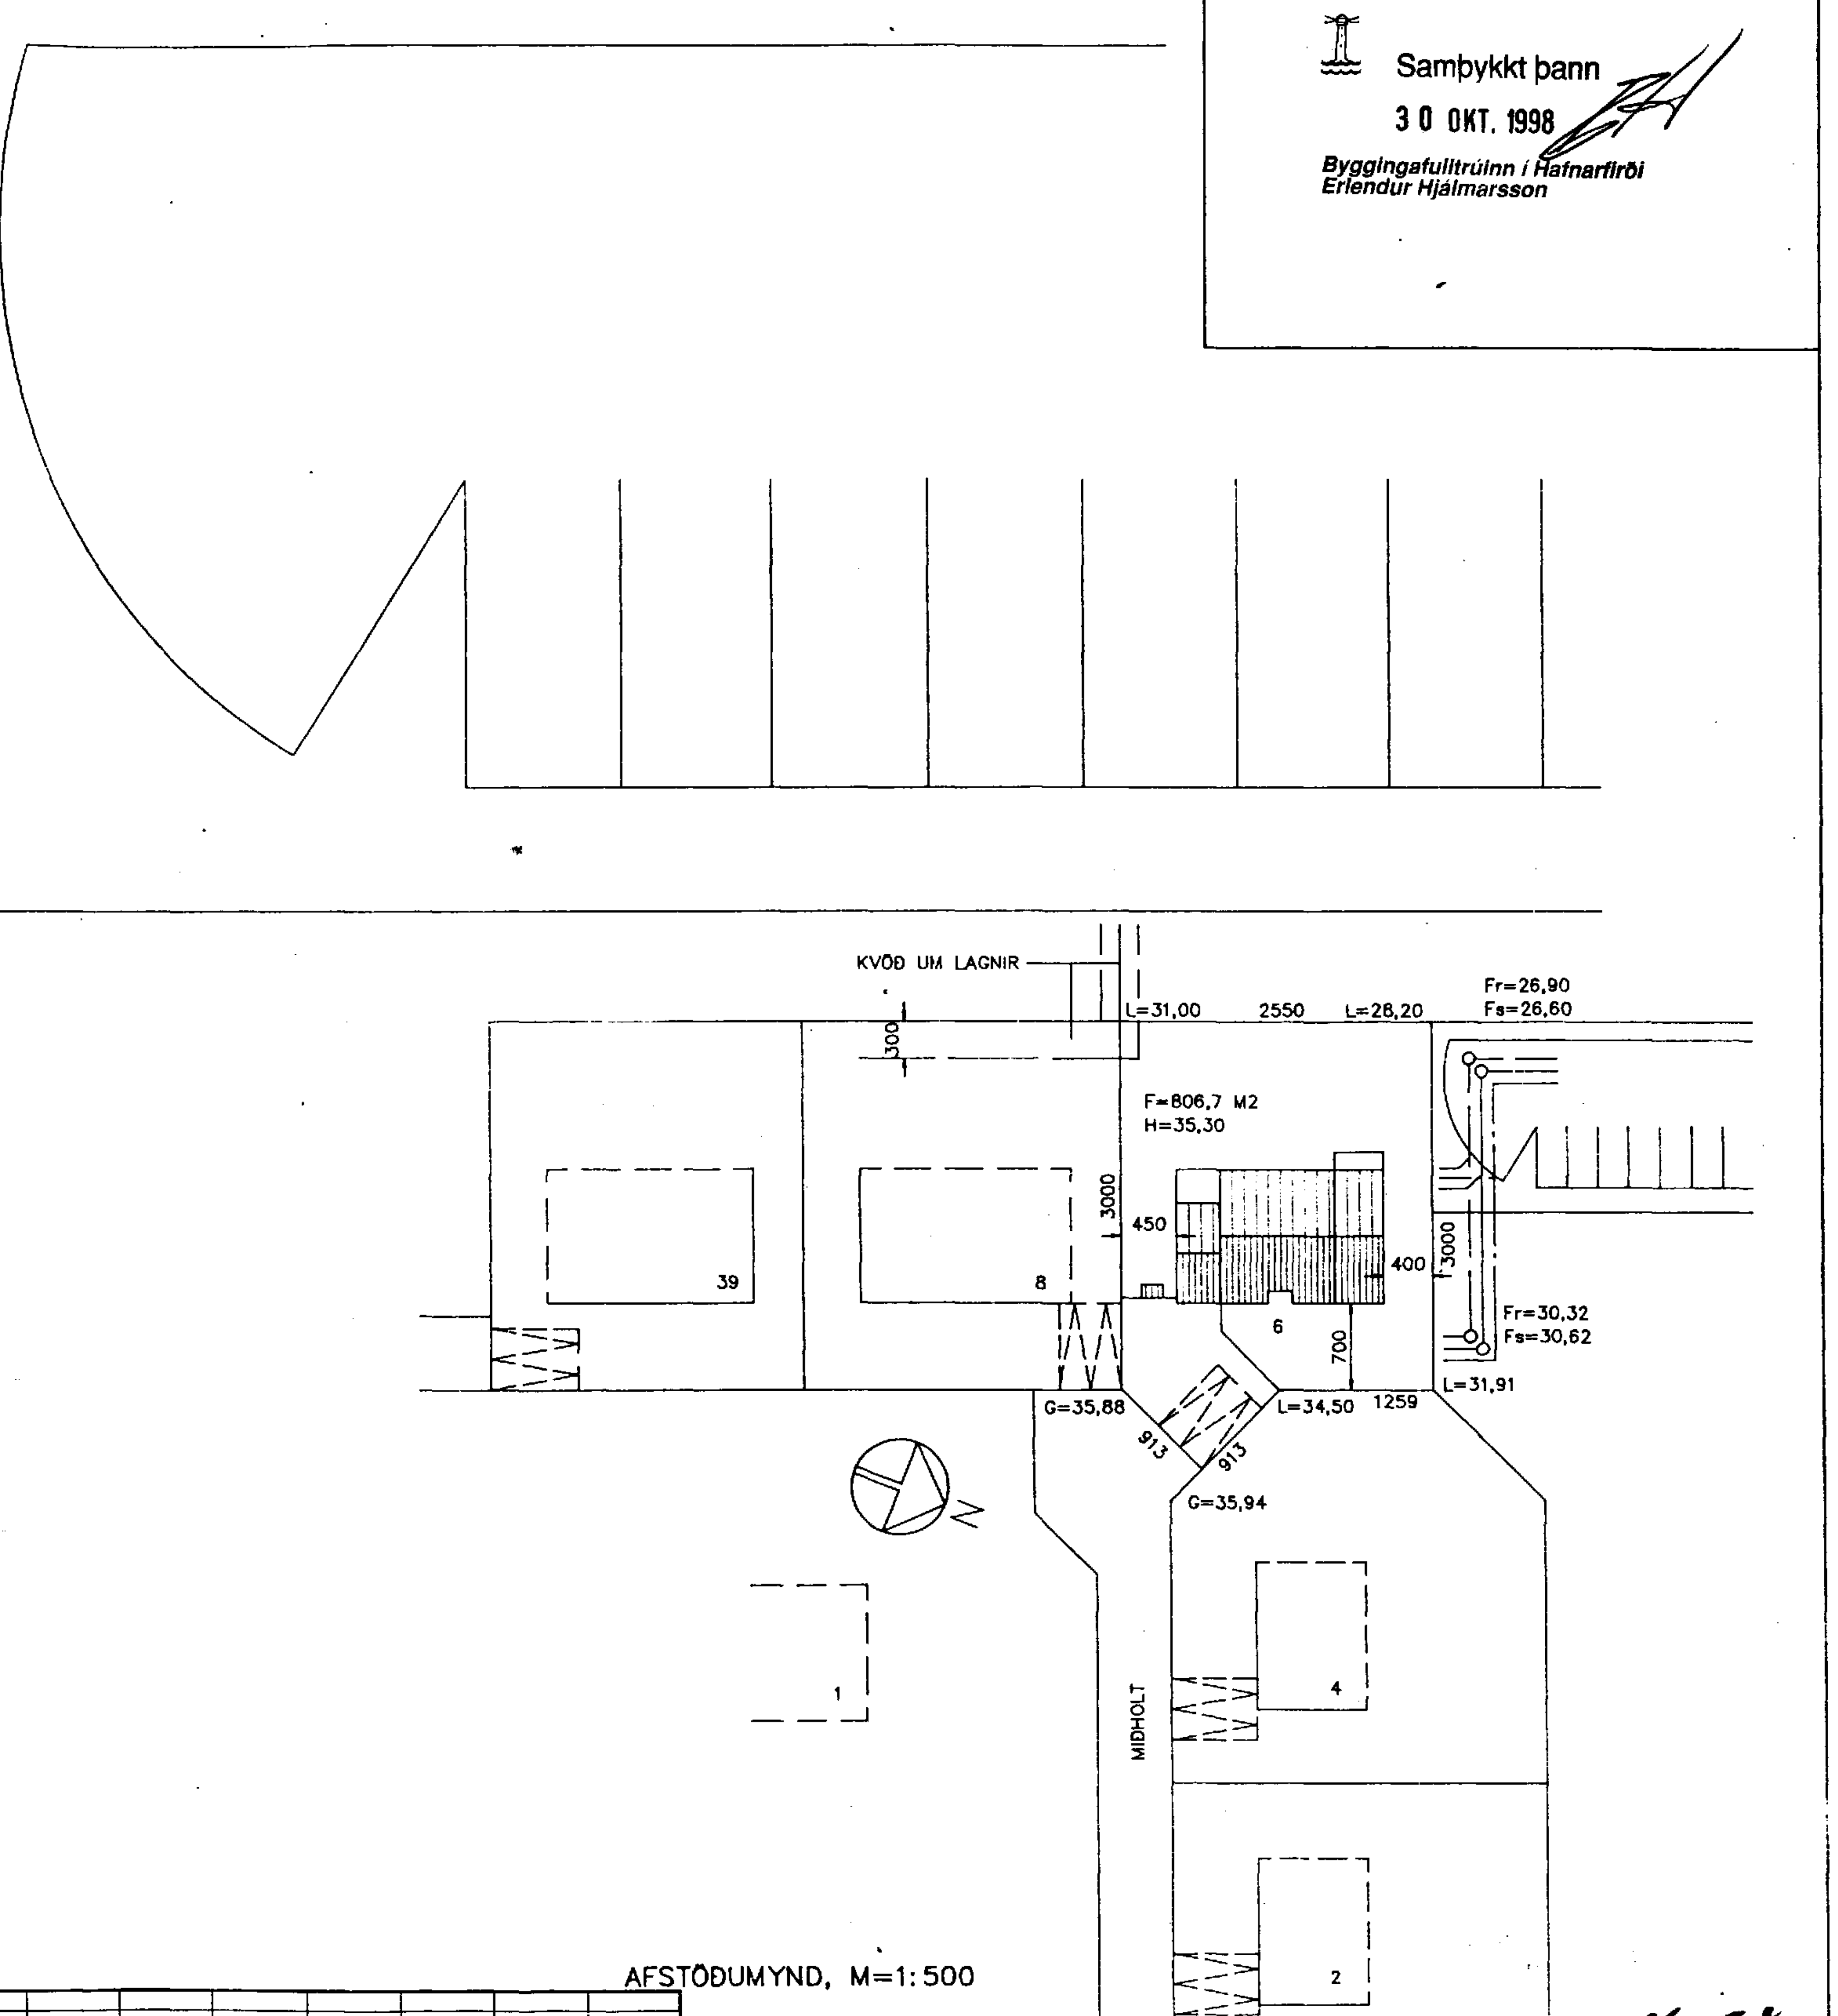

AFSTÖÐUMYND, M=1:500

Skráningartafla:		MIÐHOLT 6 220 HAFNARFIRÐI				Skrásetjari:	Sigurður Þorvarðarson										
andnúmer:		.				Kennitala:	141250-4189										
Matshlutanúmer:		01				Dags.:	19.10.98										
Uppstipting og lýsing					Stærðir												
D0	D1	D2	D3	D4	D5	D5M	D6	D7	D8	D9	D10a	D10b	D11	D12	D16		D17
Lokun	Rými hæð-röð	Notkun texti	Höfuð-flokkun	Eignar-hald	Botnflötur m²	Milliflötur m²	Stigar m²	Op m²	Brúttóflötur m²	Brúttóflötur sh < 1,8	Salarhæð min	Salarhæð max	Brúttó rúmmál m³	Nettóflötur m²	Birt flatarmál m²	Reiknitala skiptarúmmáls	Skipta-rúmmál m³
		Matshluti			302,2	0,0	0,0	0,0	302,2	0,0			1.068,2	253,9	302,2		872,5
		Botn											35,0				
	01	1. hæð			127,0	0,0	0,0	0,0	127,0	0,0			342,9	108,0	127,0		291,6
A	0101	Íbúð	N	0101	118,8	0,0	0,0	0,0	118,8	0,0	2,70	2,70	320,8	102,0	118,8	2,70	275,4
A	0102	Geymsla	N	0101	8,2	0,0	0,0	0,0	8,2	0,0	2,70	2,70	22,1	6,0	8,2	2,70	16,2
	02	2. hæð			175,2	0,0	0,0	0,0	175,2	0,0			690,3	145,9	175,2		580,9
A	0201	Íbúð	N	0201	144,0	0,0	0,0	0,0	144,0	0,0	3,00	5,00	576,4	120,5	144,0	4,00	482,3
A	0202	Bílgeymsla	B	0201	31,2	0,0	0,0	0,0	31,2	0,0	2,90	4,39	113,9	25,4	31,2	3,65	92,7
C	0203	Svalir	S	0201	5,9	0,0	0,0	0,0	5,9								5,9

2/11 98
ing.þ

MIÐHOLT 6 HAFNARFIRÐI. T. 1 AF 3

Grunnmynd 1. hæðar mkv. 1:100

Afstöðumynd mkv. 1:500.

Skráningartafla.

Húsið er teiknað af Agnari Magnússyni byggingarverkfræðinng í ágúst 1991, síðast breytt í júní 1994

Teiknuð breytt íbúð á 1. hæð, gerð skráningartafla í október 1998.

Sigurður Þorvarðarson byggingafræðingur bfí. teiknistofan Strandgötu 11 220 Hafnarfirði. sími 5651510.