



SNEIDING C-C

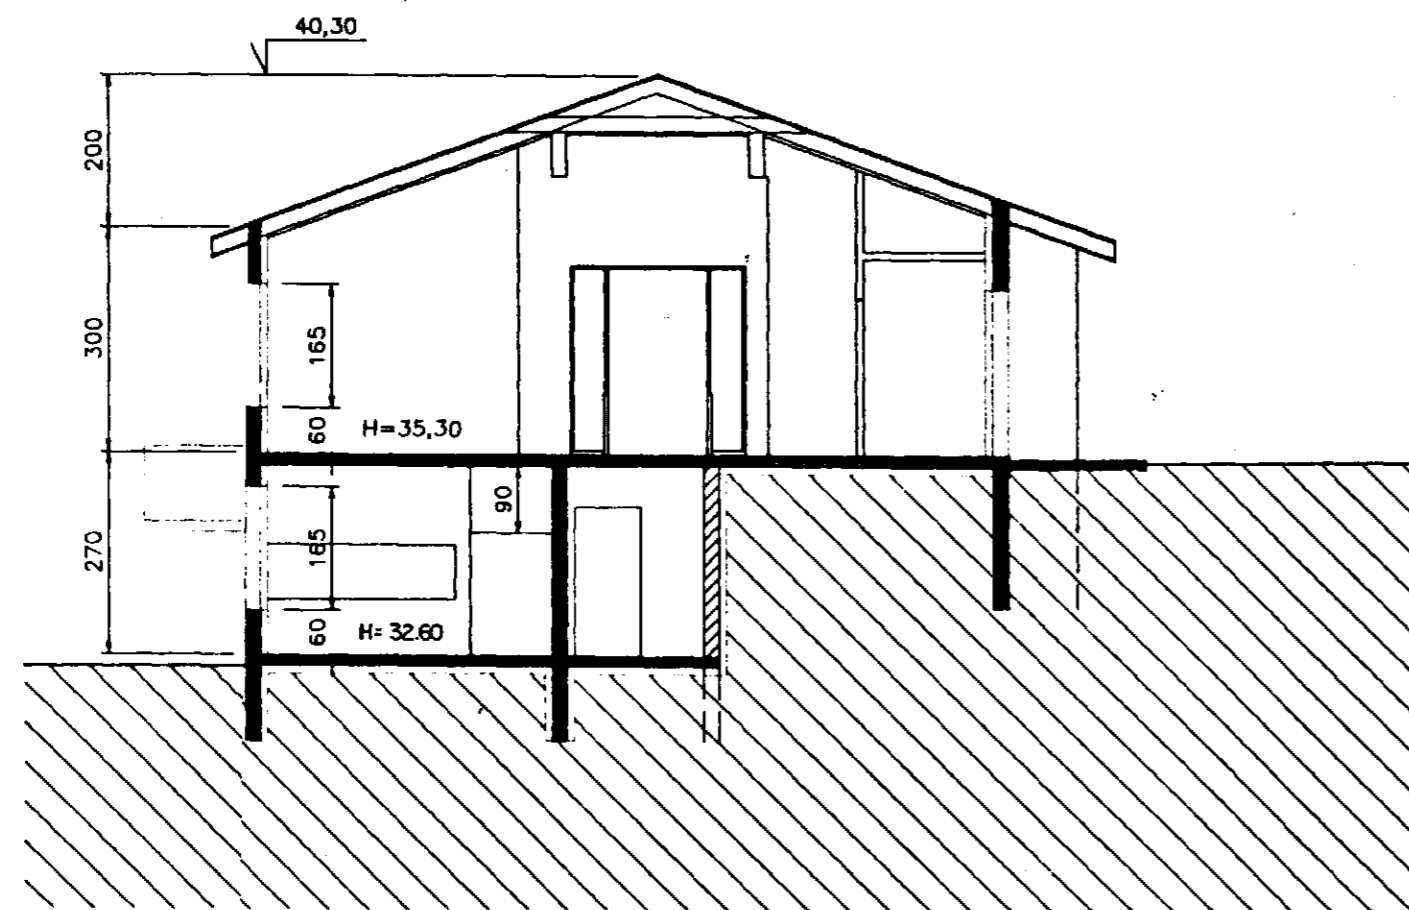

SNEIDING A-A

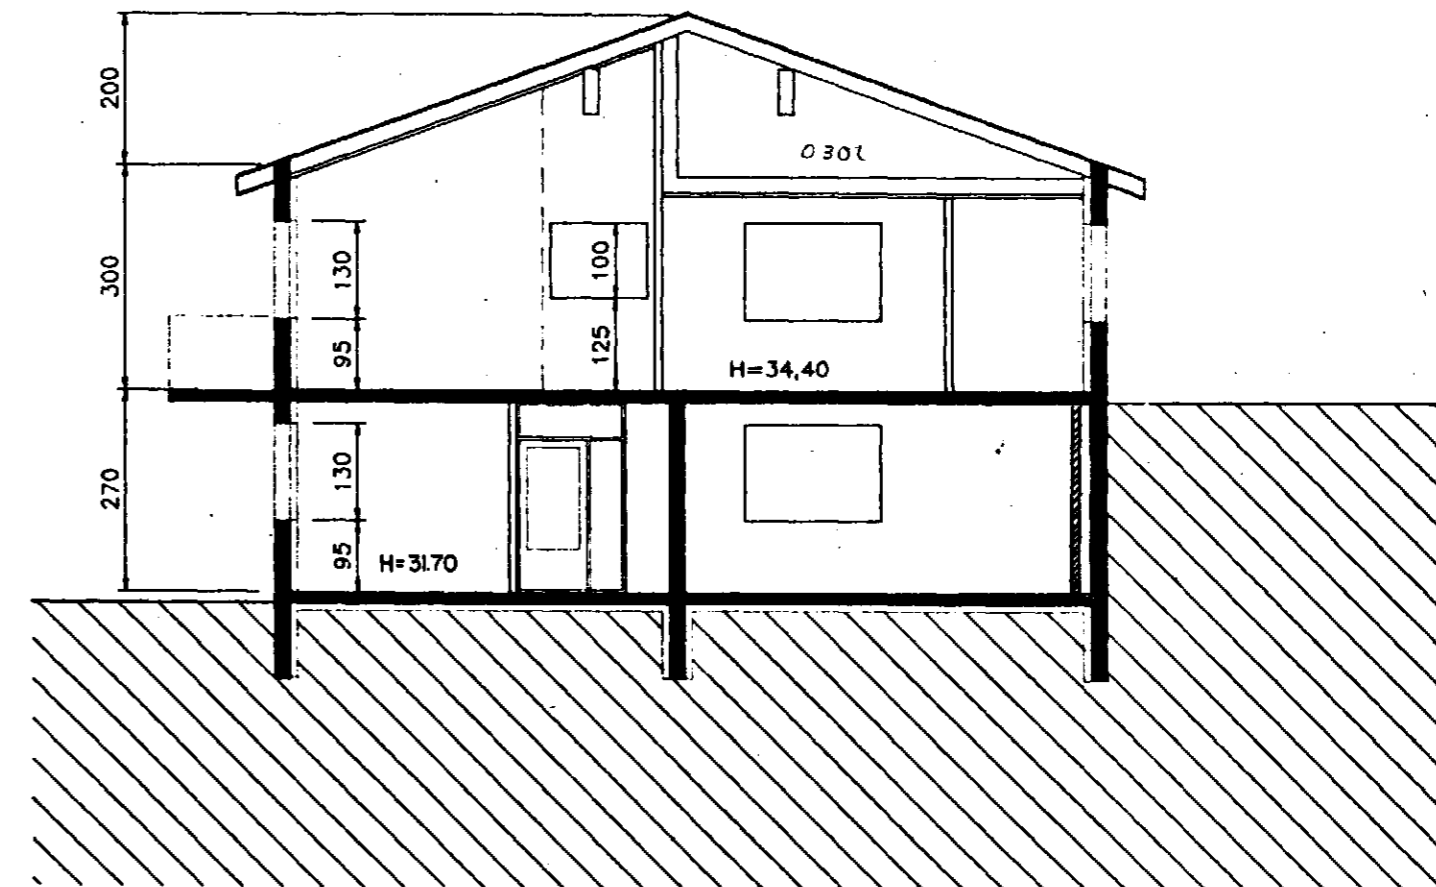

SNEIDING B-B

21/10/98  
EJH

MÍÐHOLT 6 HAFNARFIRÐI.

T. 3AF3

Sniðmyndir A-A, B-B og C-C. mkv. 1:100.

Húsið er teiknað af Agnari Magnússyni byggingarrverkfræðing í ágúst 1991, síðast breytt í júní 1994

Teiknuð breytt íbúð á 1. hæð, gerð skráningartafla í október 1998.

Sigurður Þorvarðarson byggingafræðingur bfl. teiknistofan Strandgötu 11 220 Hafnarfirði. sími 5651510.