


útlöftanir frá geymslu og  
baðherbergi. sjá teikningu B-2.  
og teikningu L-6.

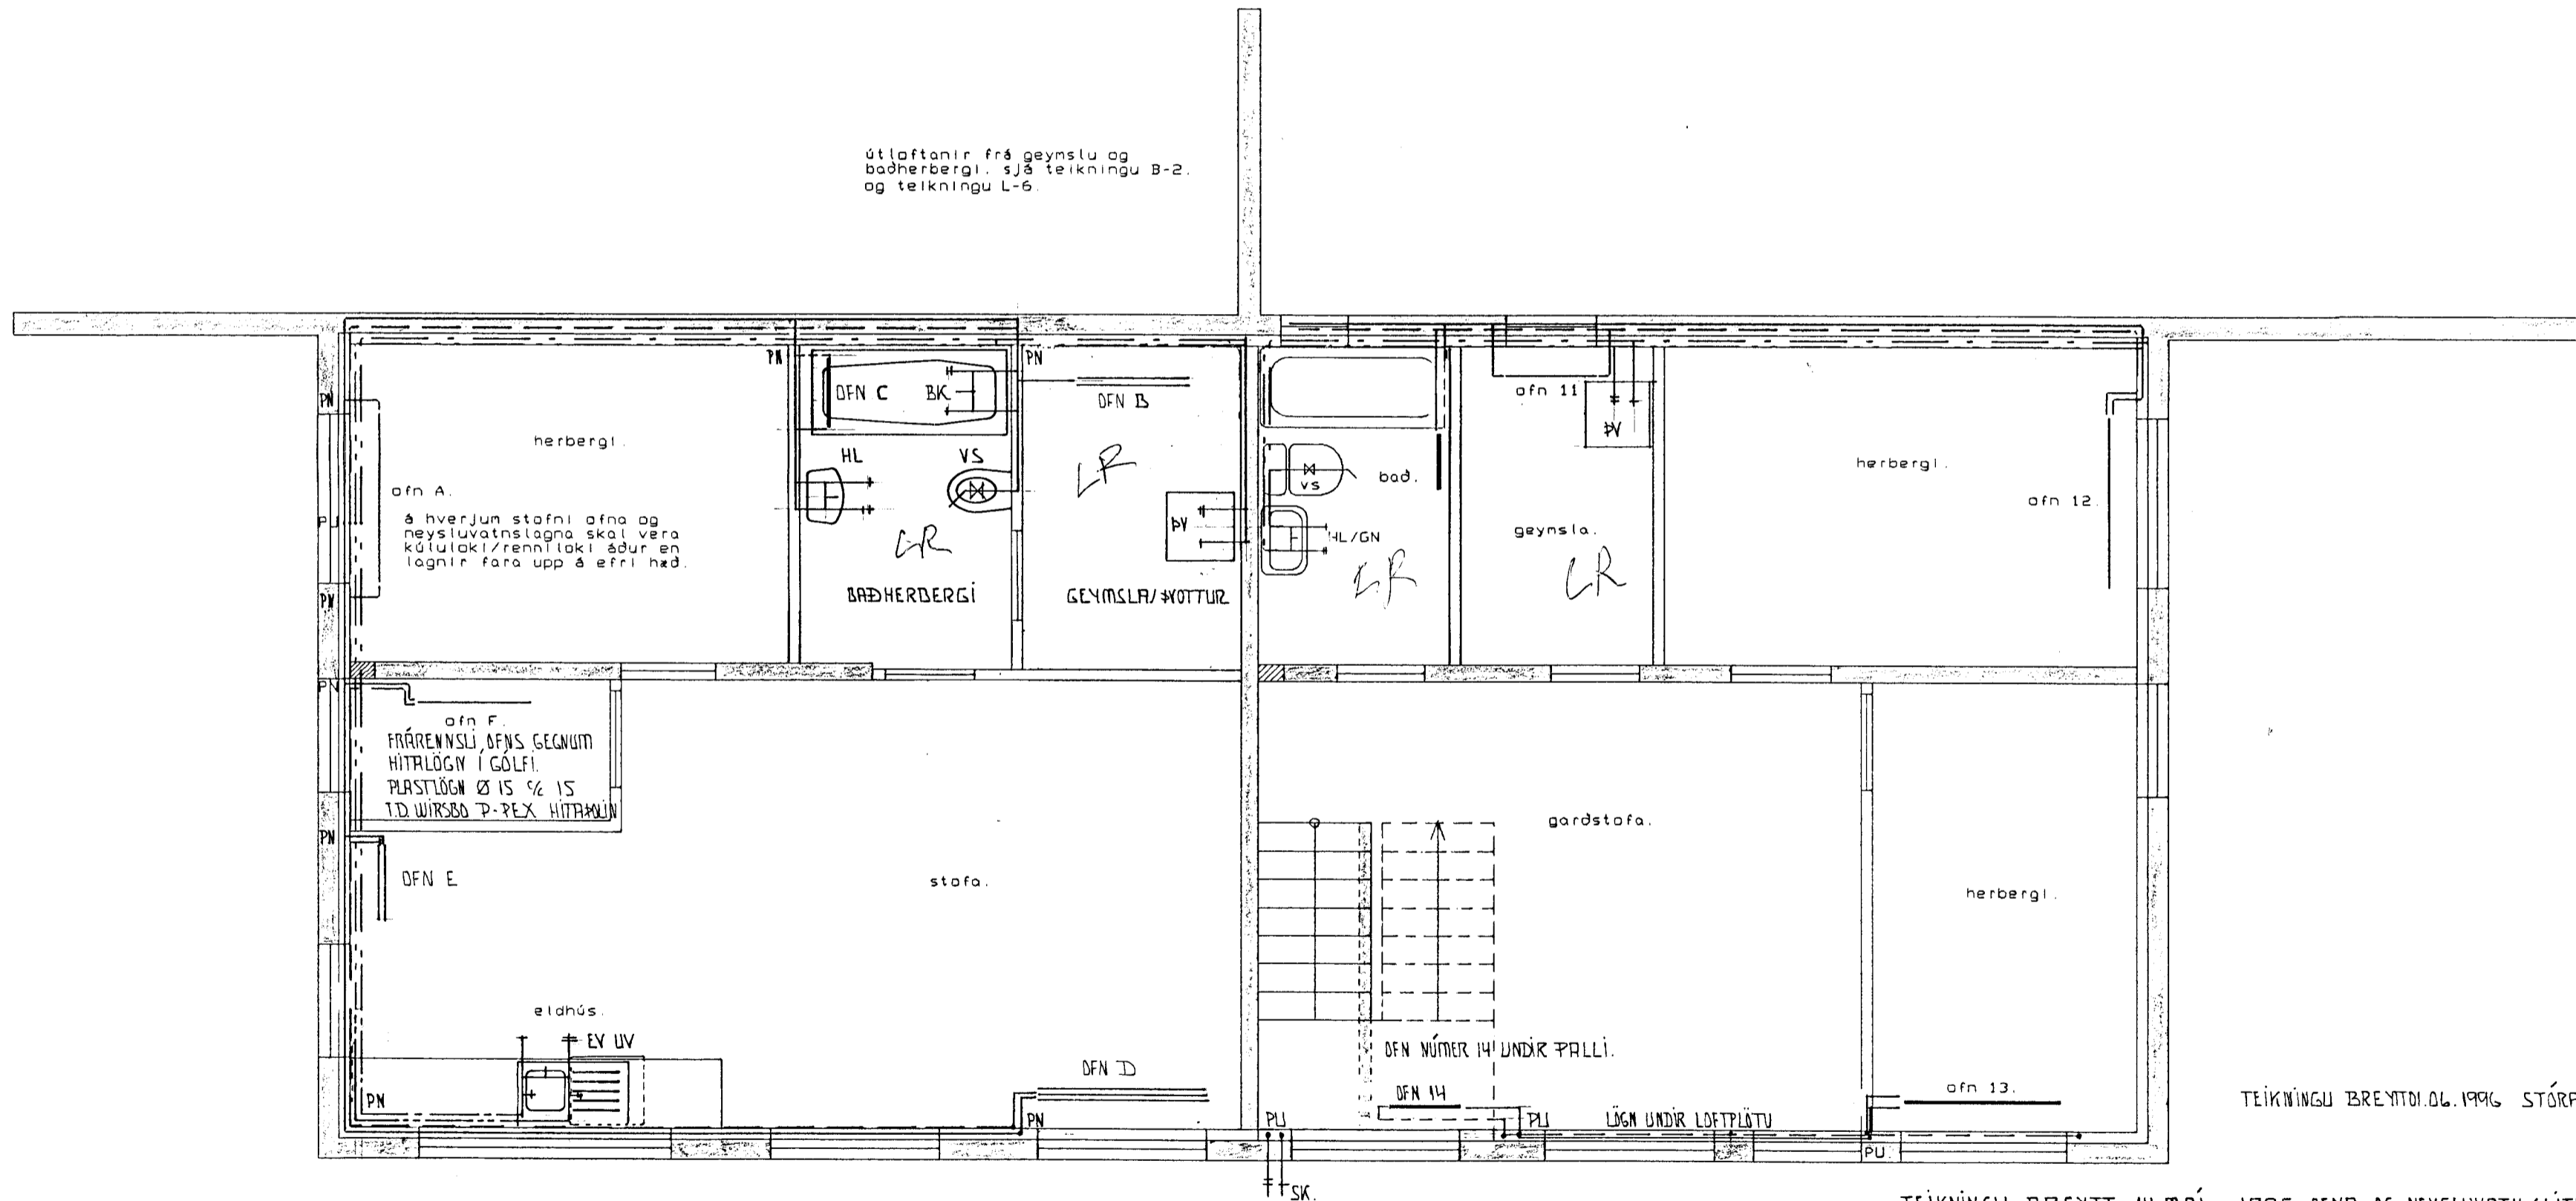

Byggingafultrúi Hafnarfjarðar  
Alfreitt Þann  
05 JULI 1996  
Sigurbjartur Halldórsson

TEIKNINGU Breytt 06.1996 STÓRA ÍSÚÐ Svein

TEIKNINGU Breytt 14 MAÍ 1995. OFNR OG NEYSLUVATN/LITLA ÍSÚÐ Svein  
Mihalt B Hafnarfirði ágúst 1993

ofna og neysluvatn. grunnmynd neðri hæðar. . . . . Mkv. 1:50

Tækniþjónusta Sveins Karlssonar TFI  
Bæjarhrauni 2 220 Hafnarfjörður Teikning.  
L-3.

*Sveinn Karlsson*