


veggþykktir útveggja er 18 cm  
veggþykktir innveggja er 15 cm

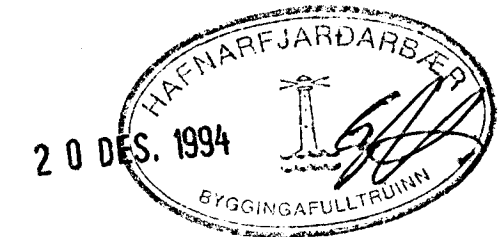

allar málsetningar eru gefnar í cm.  
 heðarkötur eru í metrum.  
 tölur í sperrum er K-24.  
 bak er hálklett með 1" x 6" bordun, regling skal vera 3 stk.  
 3" saumur í hvert bord pr. sperru þar sem náglandir  
 þakjárnreglingar eru, annars skal regla klæðningu með 2 stk.  
 3" saum í hvert bord pr. sperru.  
 allar festingar skulu vera galvaniserðar.  
 allt tölur sem leggst að eða í steinsteypu skal fævarja með  
 C-tax eða sonberillaga, tveir unferdir, sperrunda skal fævarja  
 minnst 20 cm inn fyrir vegg.  
 bak skal einnanga með 20 cm einnangun (steinull), rakavarnarlag  
 skal vera bolplast eða steinur áþappir með rakanástöðu yfir  
 200 PAH, fyrir ofan einnangun skal koma fyrir vindþéttlagi  
 (vindsappa eða teppiatur) sem ekki ná vera rakabétt og með 20  
 cm nasta PAM gildi, rakavarnar- og vindþéttlag skal vera heilt  
 og dröfð, þétt við útvegg og á samseytun með kitti eða á annan  
 sonberillagan hátt, óskil með lítrandi.  
 raftogir skal stöðsetja fyrir neðan rakavarnarlag,  
 reglja skal frá loftunargatun gegnum útvegg þannig að snjóþjök  
 kinnst ekki þar um.

sníðmyndir sjá teikningu B-2.A  
 teikningu breytt 18 október 1994  
 fótrennir og sperrur.

MÁLSETNING FÖTREIMA 20.12.1994  
 Michalt B Hafnarfirdi ágúst 1993  
 Sperrur Mkv. 1:50  
 Tækniþjónusta Sveins Karlssonar TFI. Teikning B-4.  
 Bæjarhrauni 2 220 Hafnarfjörður  
 91-653045