


Útloftanir frá geymslu og
badherbergi. sjá teikningu B-2.
og teikningu L-6.

ofn A.
á hverjum stofni ofna og
neysluvatnslagna skal vera
kúluloki/renniloki áður en
lagningar fara upp á efri hæð.

ofn F.
FRÁREINSLI OFNS GEGNUM
HITRLOGN Í GOLF.
PLASTLOGN Ø 15 ½ 15
T.D. WIRSBO P-REX HITRLOGN

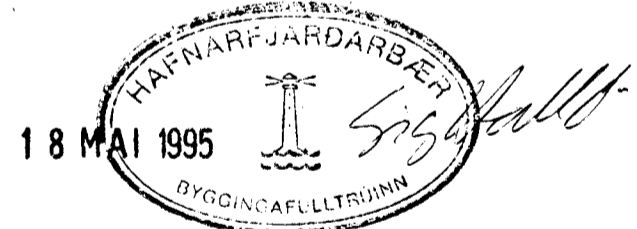

TEIKNINGU Breytt 14 MAÍ 1995. OFNR OG NEYSLUVATN/LITLA ÍBÚÐ Stein
Mícholt B Hafnarfirði ágúst 1993
ofna og neysluvatn. grunnmynd neðri hæðar. Mkv. 1:50
Tæknipjónusta Sveins Karlssonar TFÍ Teikning.
Bæjarhrauni 2 220 Hafnarfjörður L-3.

Sveinn Karlsson