

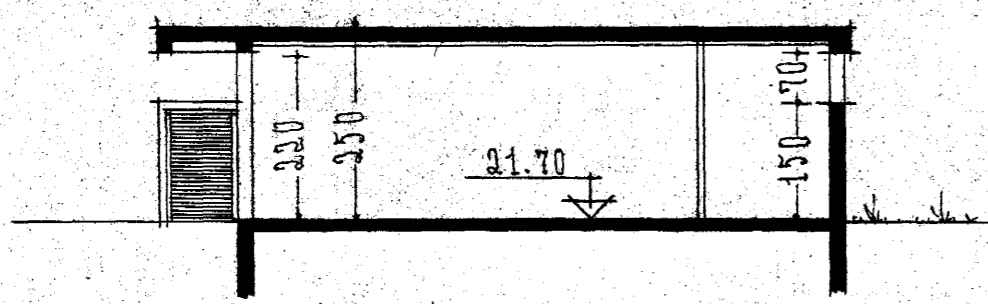


Samþykkt á fundi bygginga-
nefndar þ. 5. 8. 1970
BYGGINGAFLUTRÚINN
Í HAFNARFISDI
S. Jónsson


*Gangit verði frá önnu eldri
í samræmi við slökkið í myndun*

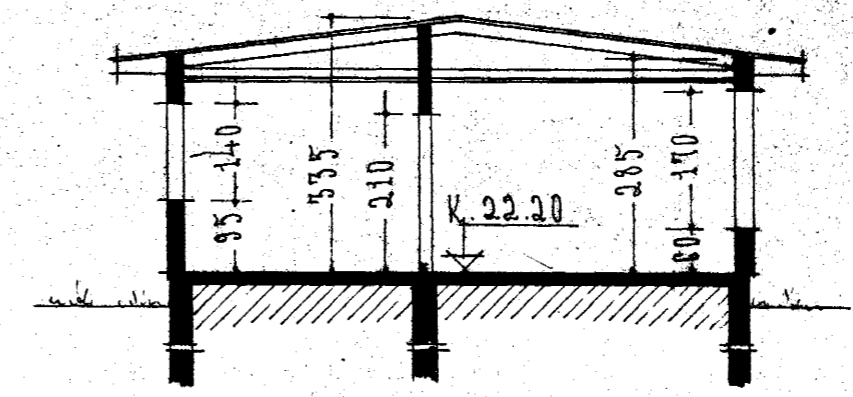


SKURÐUR Í BILGEYMSLU

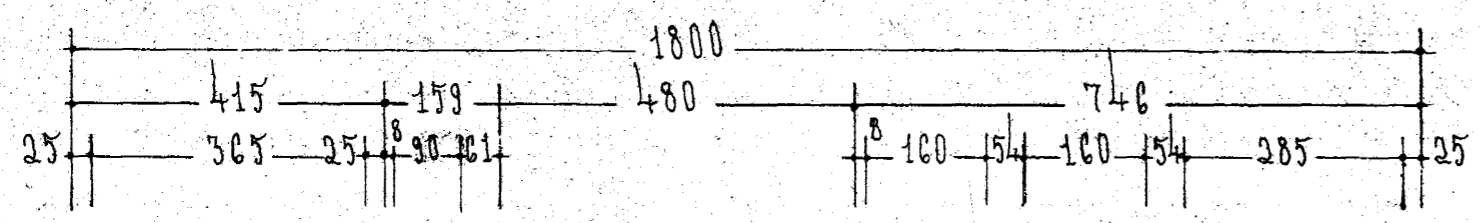



SKURÐUR A-A

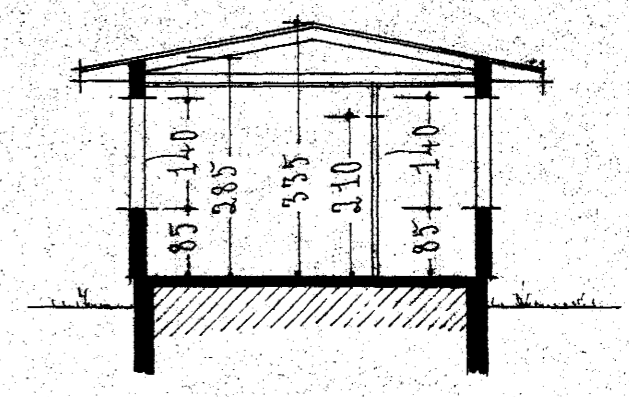

SKURÐUR B-B

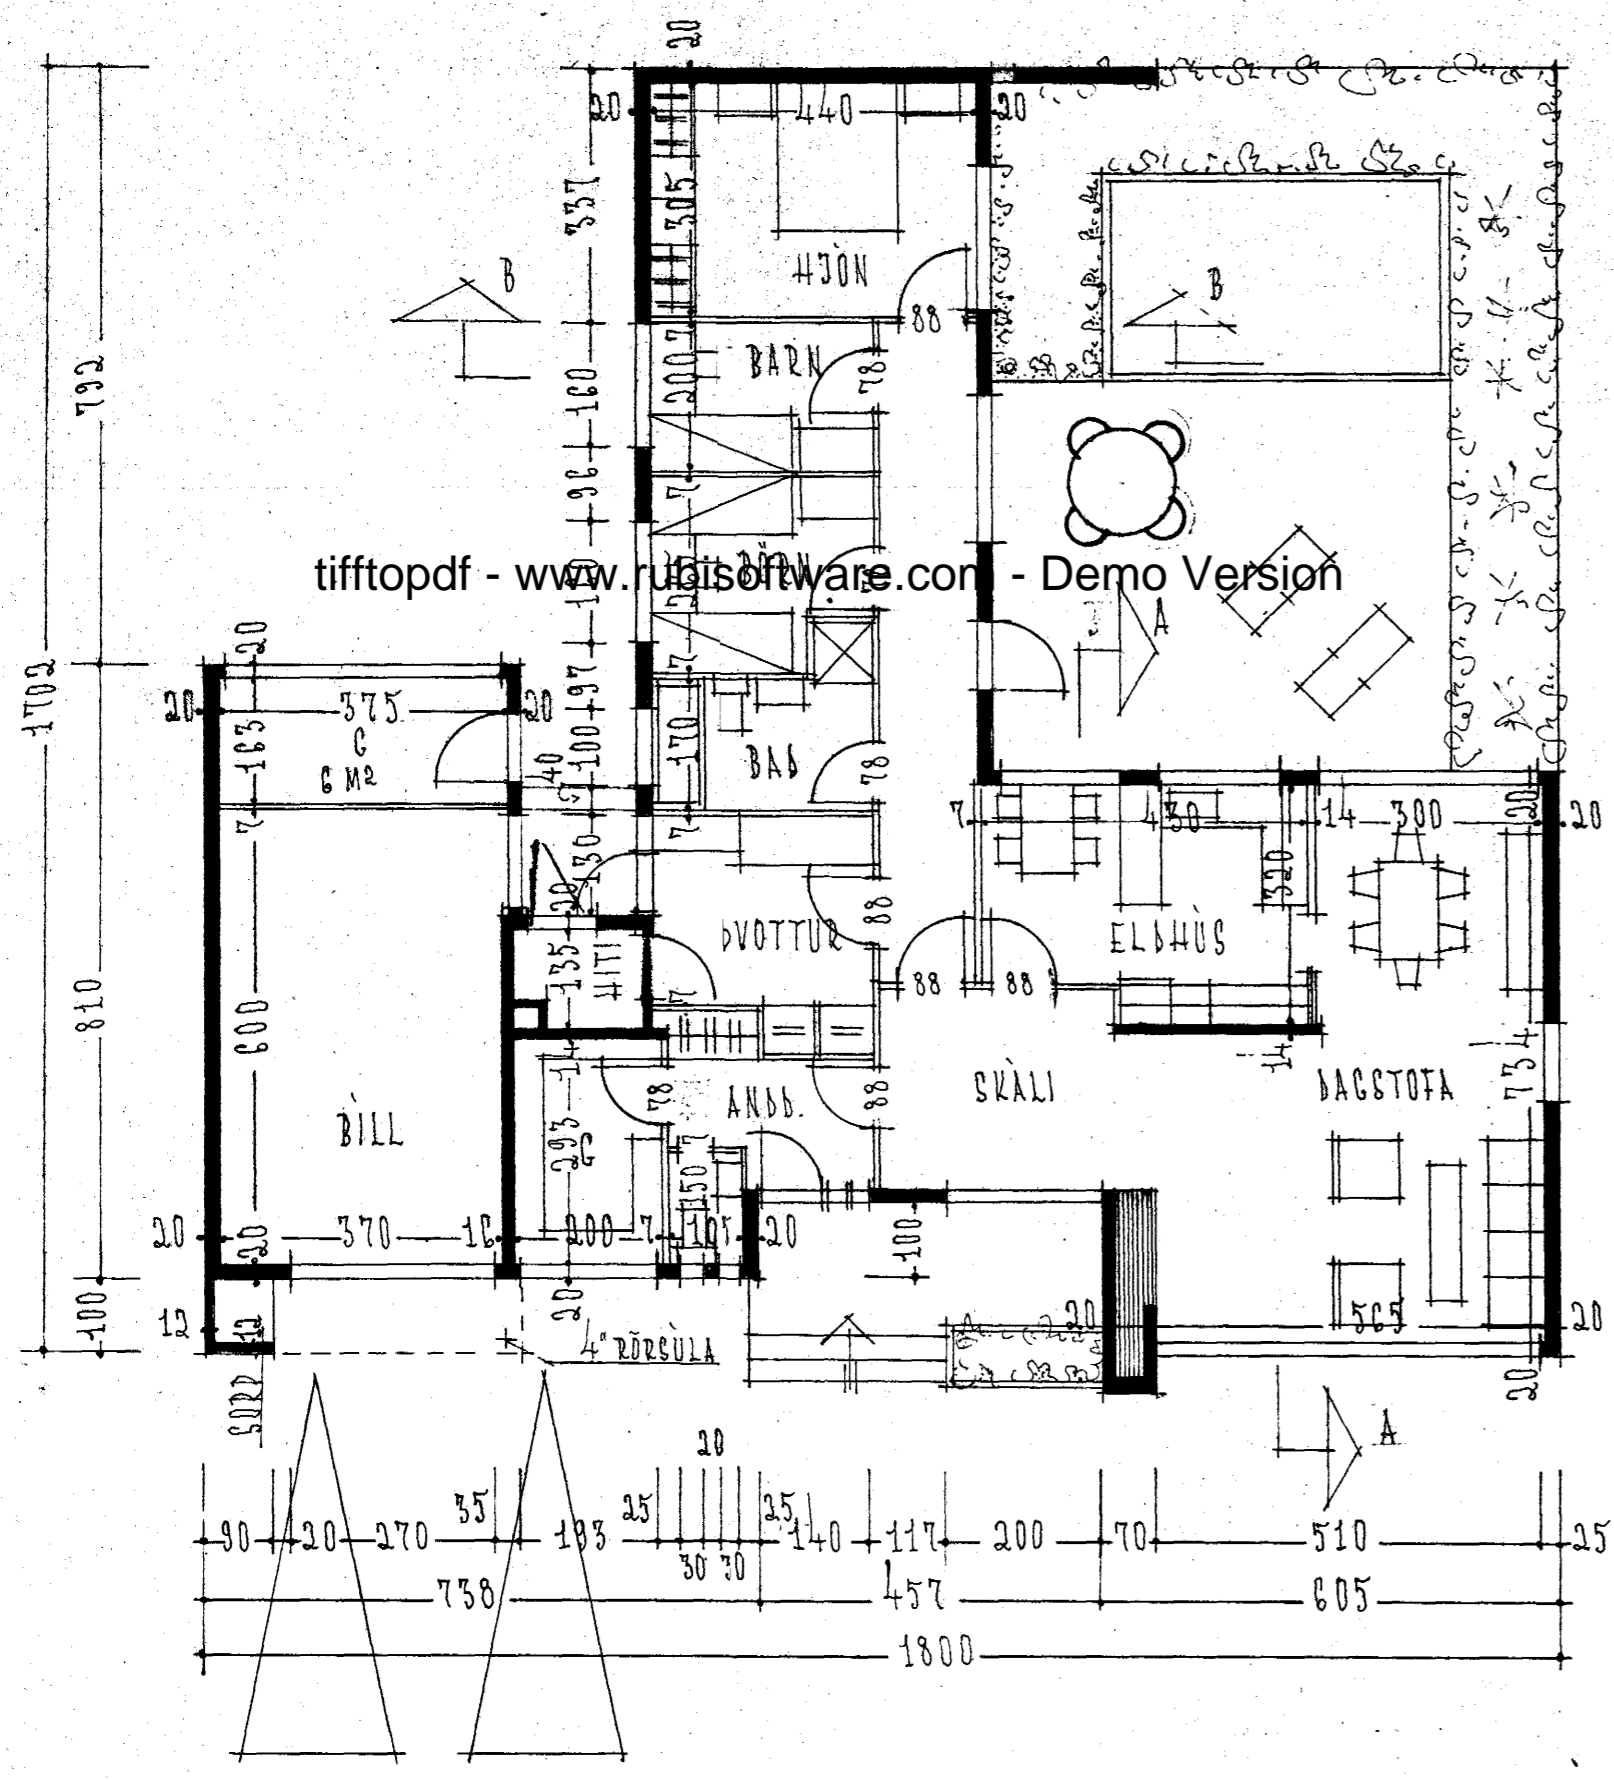

GRUNNMÝNI

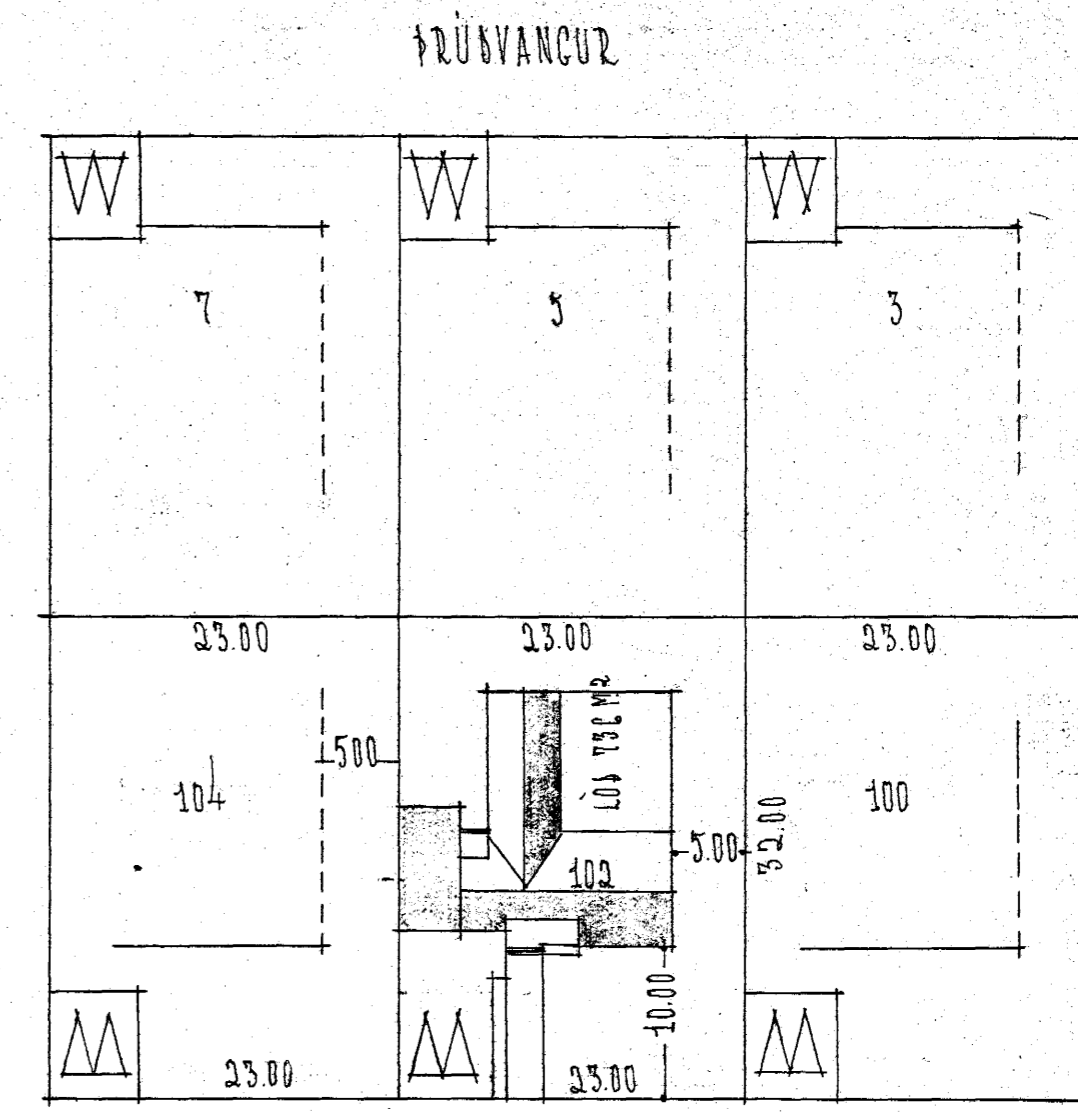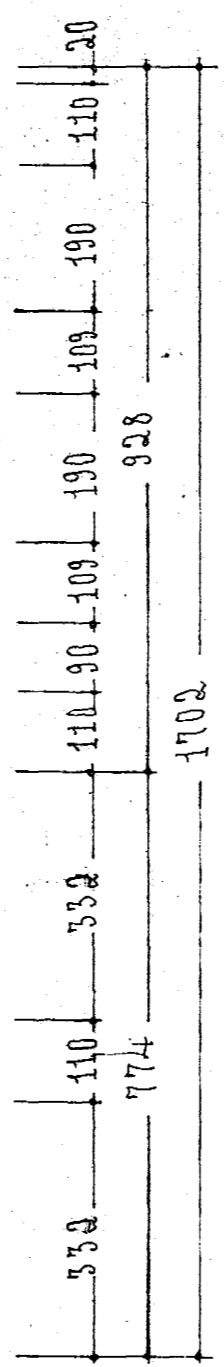

MÍÐVANGUR



REYKJAVÍK Í JÚLÍ 1970

Sjartan Sveinsson