




GRUNNMYND 2. HÆÐ. 1:100

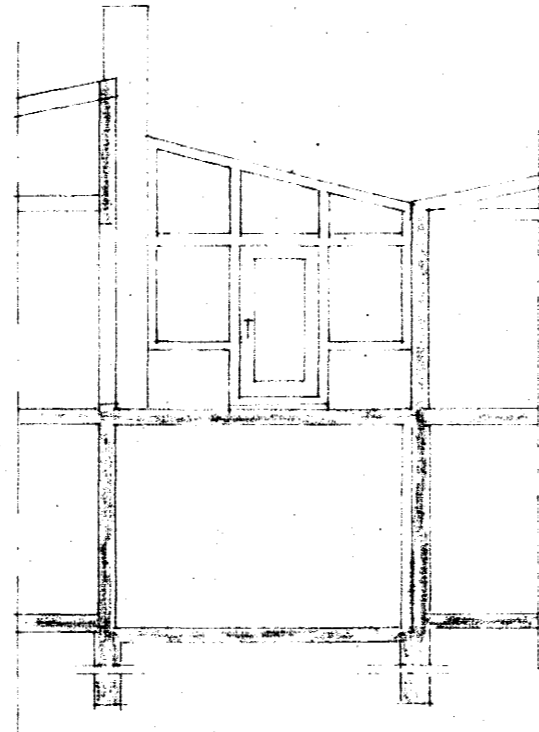

SNID A-A 1:100

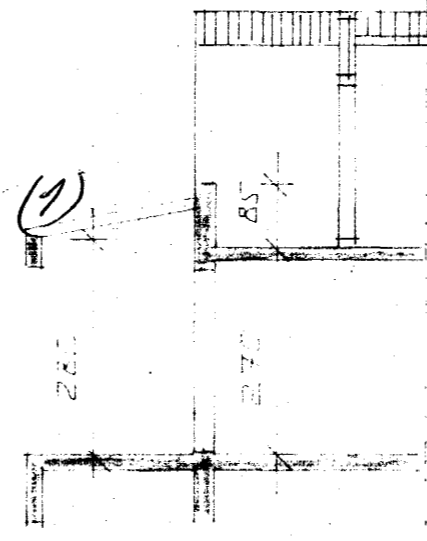


SNID B-B 1:100

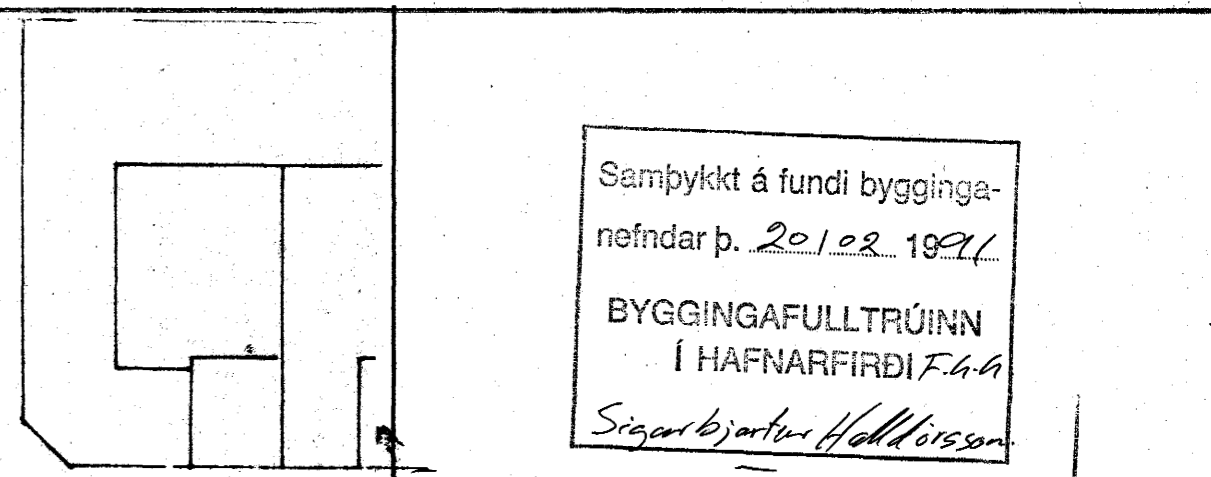

Samþykkt á fundi bygginga-
nefndar þ. 20.02.1991
BYGGINGAFULLTRÚINN
Í HAFNARFIRÐI F.4.4


Bláskild: SÞ BOKUN

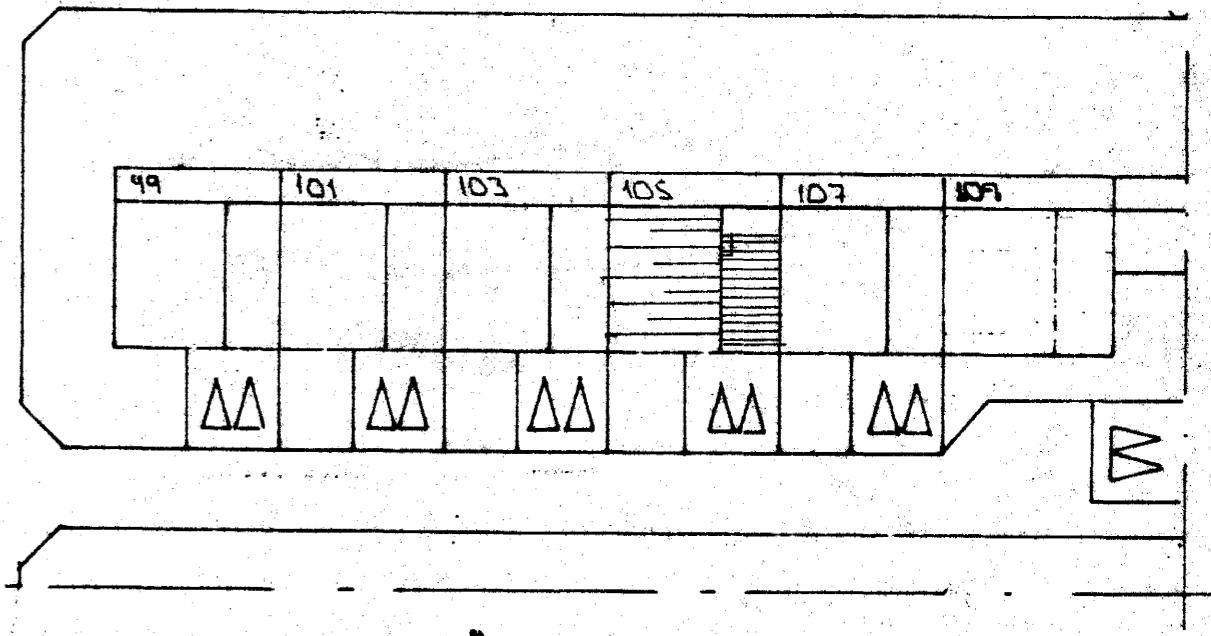


AFSTÖÐUMYND 1:500

*Mit fyrirvara um að
sú halli (1) verði
mínkaðar verulega*
S
S
S
S
S

SAMVOKUR FEAMANGR. BREVINGOM

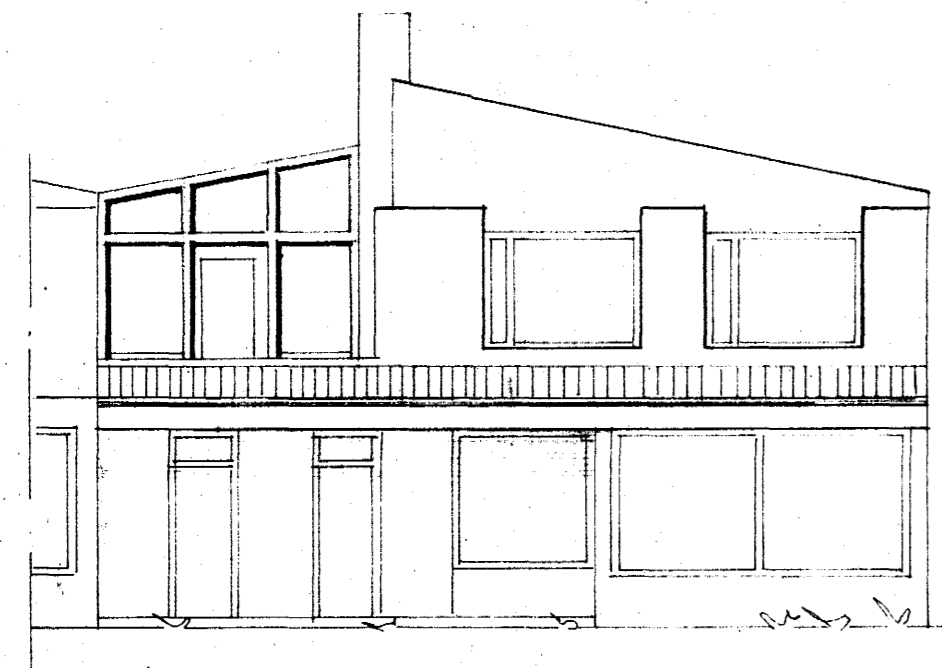

SUDUR

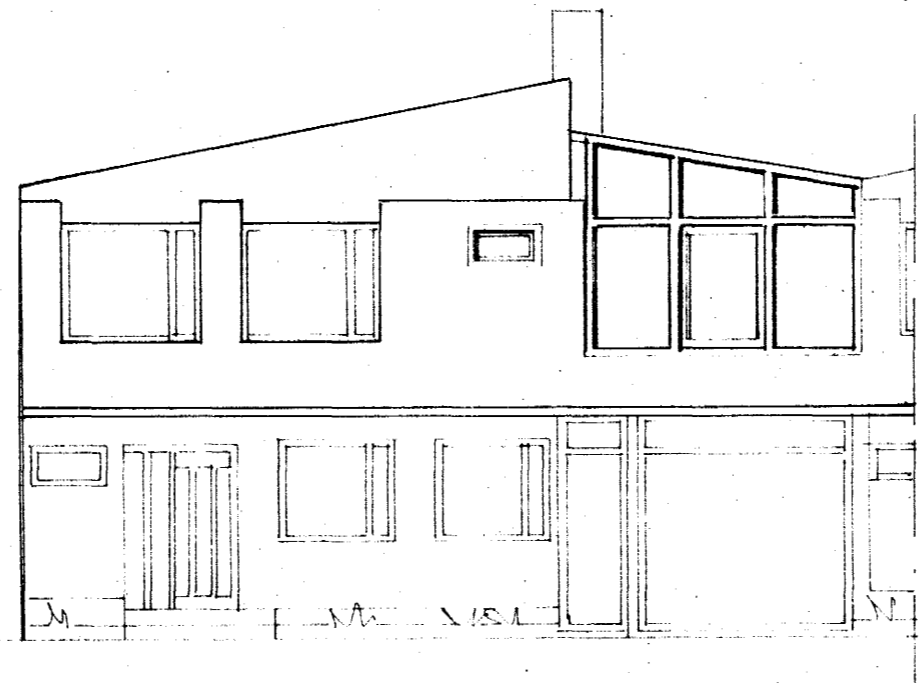

NOREÐUR

SKÝRINGAR:

HLS UPPHAELEGA TEIKNÆÐ AF KJARTANI SVEINSSYNI
Í MAI 71. HÆÐ Í GLERSKÁLA RÆÐST AÐ HLUÐA
AF HÆÐ GRANNHUSS. SÁ TEKN KS.

BR NR.	DAGS	EDLI BREVINGAR	SIGN.
MIDVANGUR 105		HAFNARFIRÐI	DAGS. FEBR. 91
GLERSKALI 2. HÆÐ - SVALIR			HANNA
			TEIKNÆÐ
			VERK NR. 9109
MELIKV. 1:100 1:500			BLAD NR. 001
SIGURÐUR ÞORLEIFSSON TEKNIFRÆÐINGUR F.Þ.F.I.			
STRANDGÖTU 11 HAFNARFIRÐI SÍMI 54751X 54255			