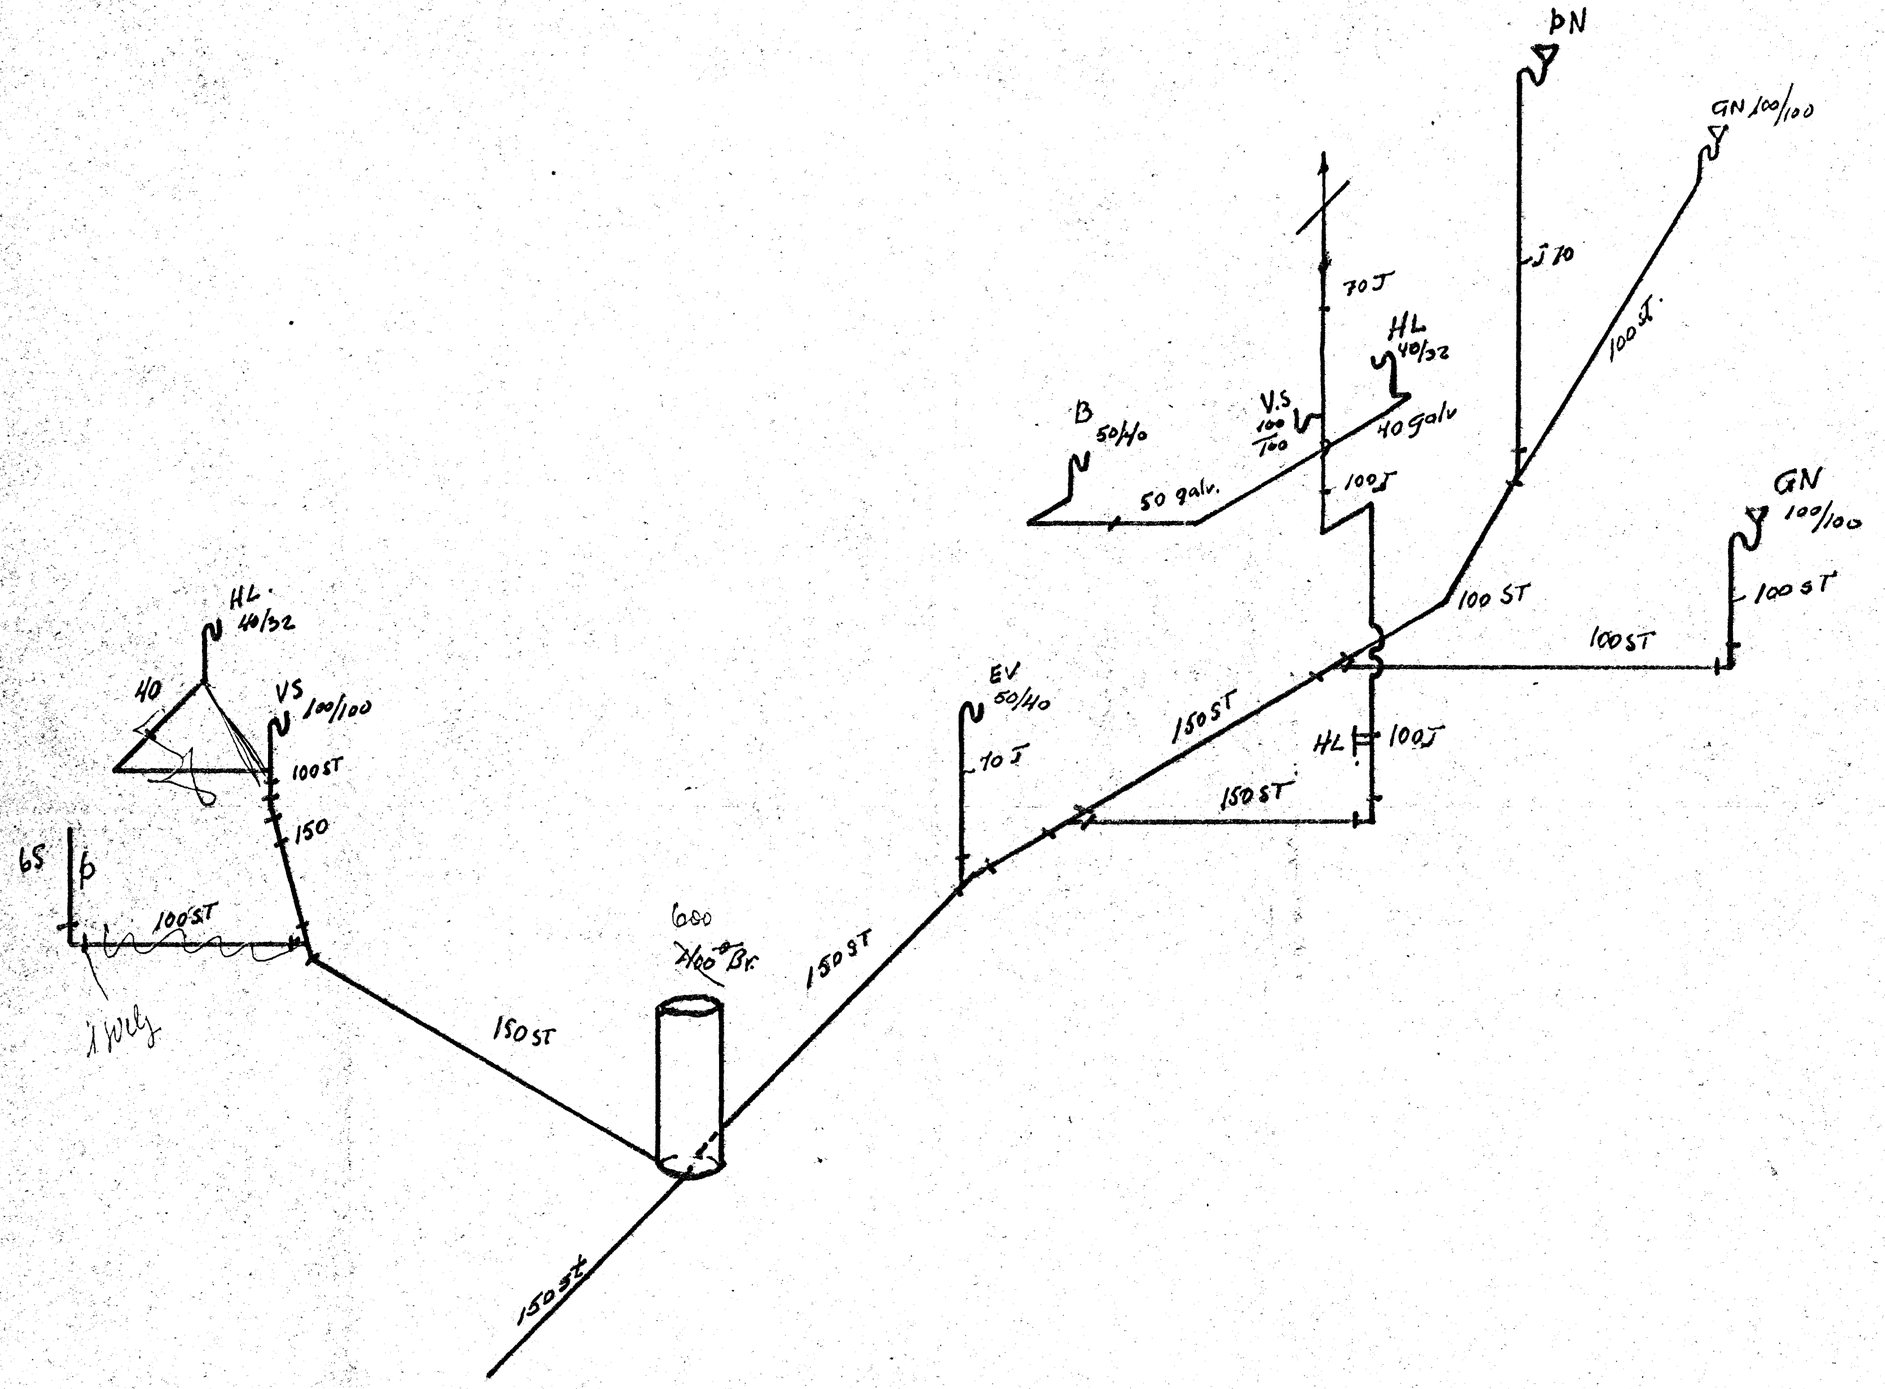

HAFNARFJARDARBÆR
BYGGINGAFULLTRÚINN

MR 105

MIÐVANGUR 99-101, 103-105-107	TEIKN.	26-5-71
SKÓLP A 109	DRAG.	K.T.
		5/5 70
KOLBEINN JÓNSSON TÆKNIFR. HTFÍ	TEIKN. Nr. 105. BL. 2	