
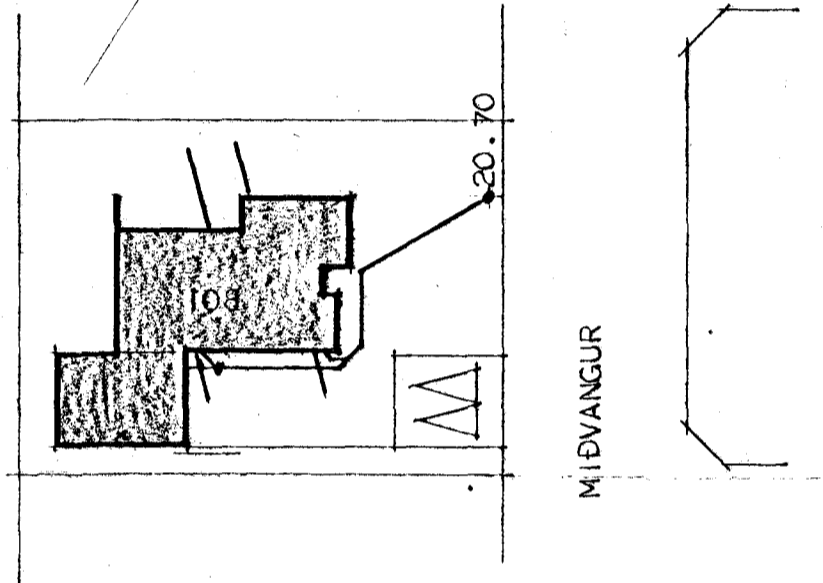


MÍÐVANGUR 108

HAFNARFIRÐI.

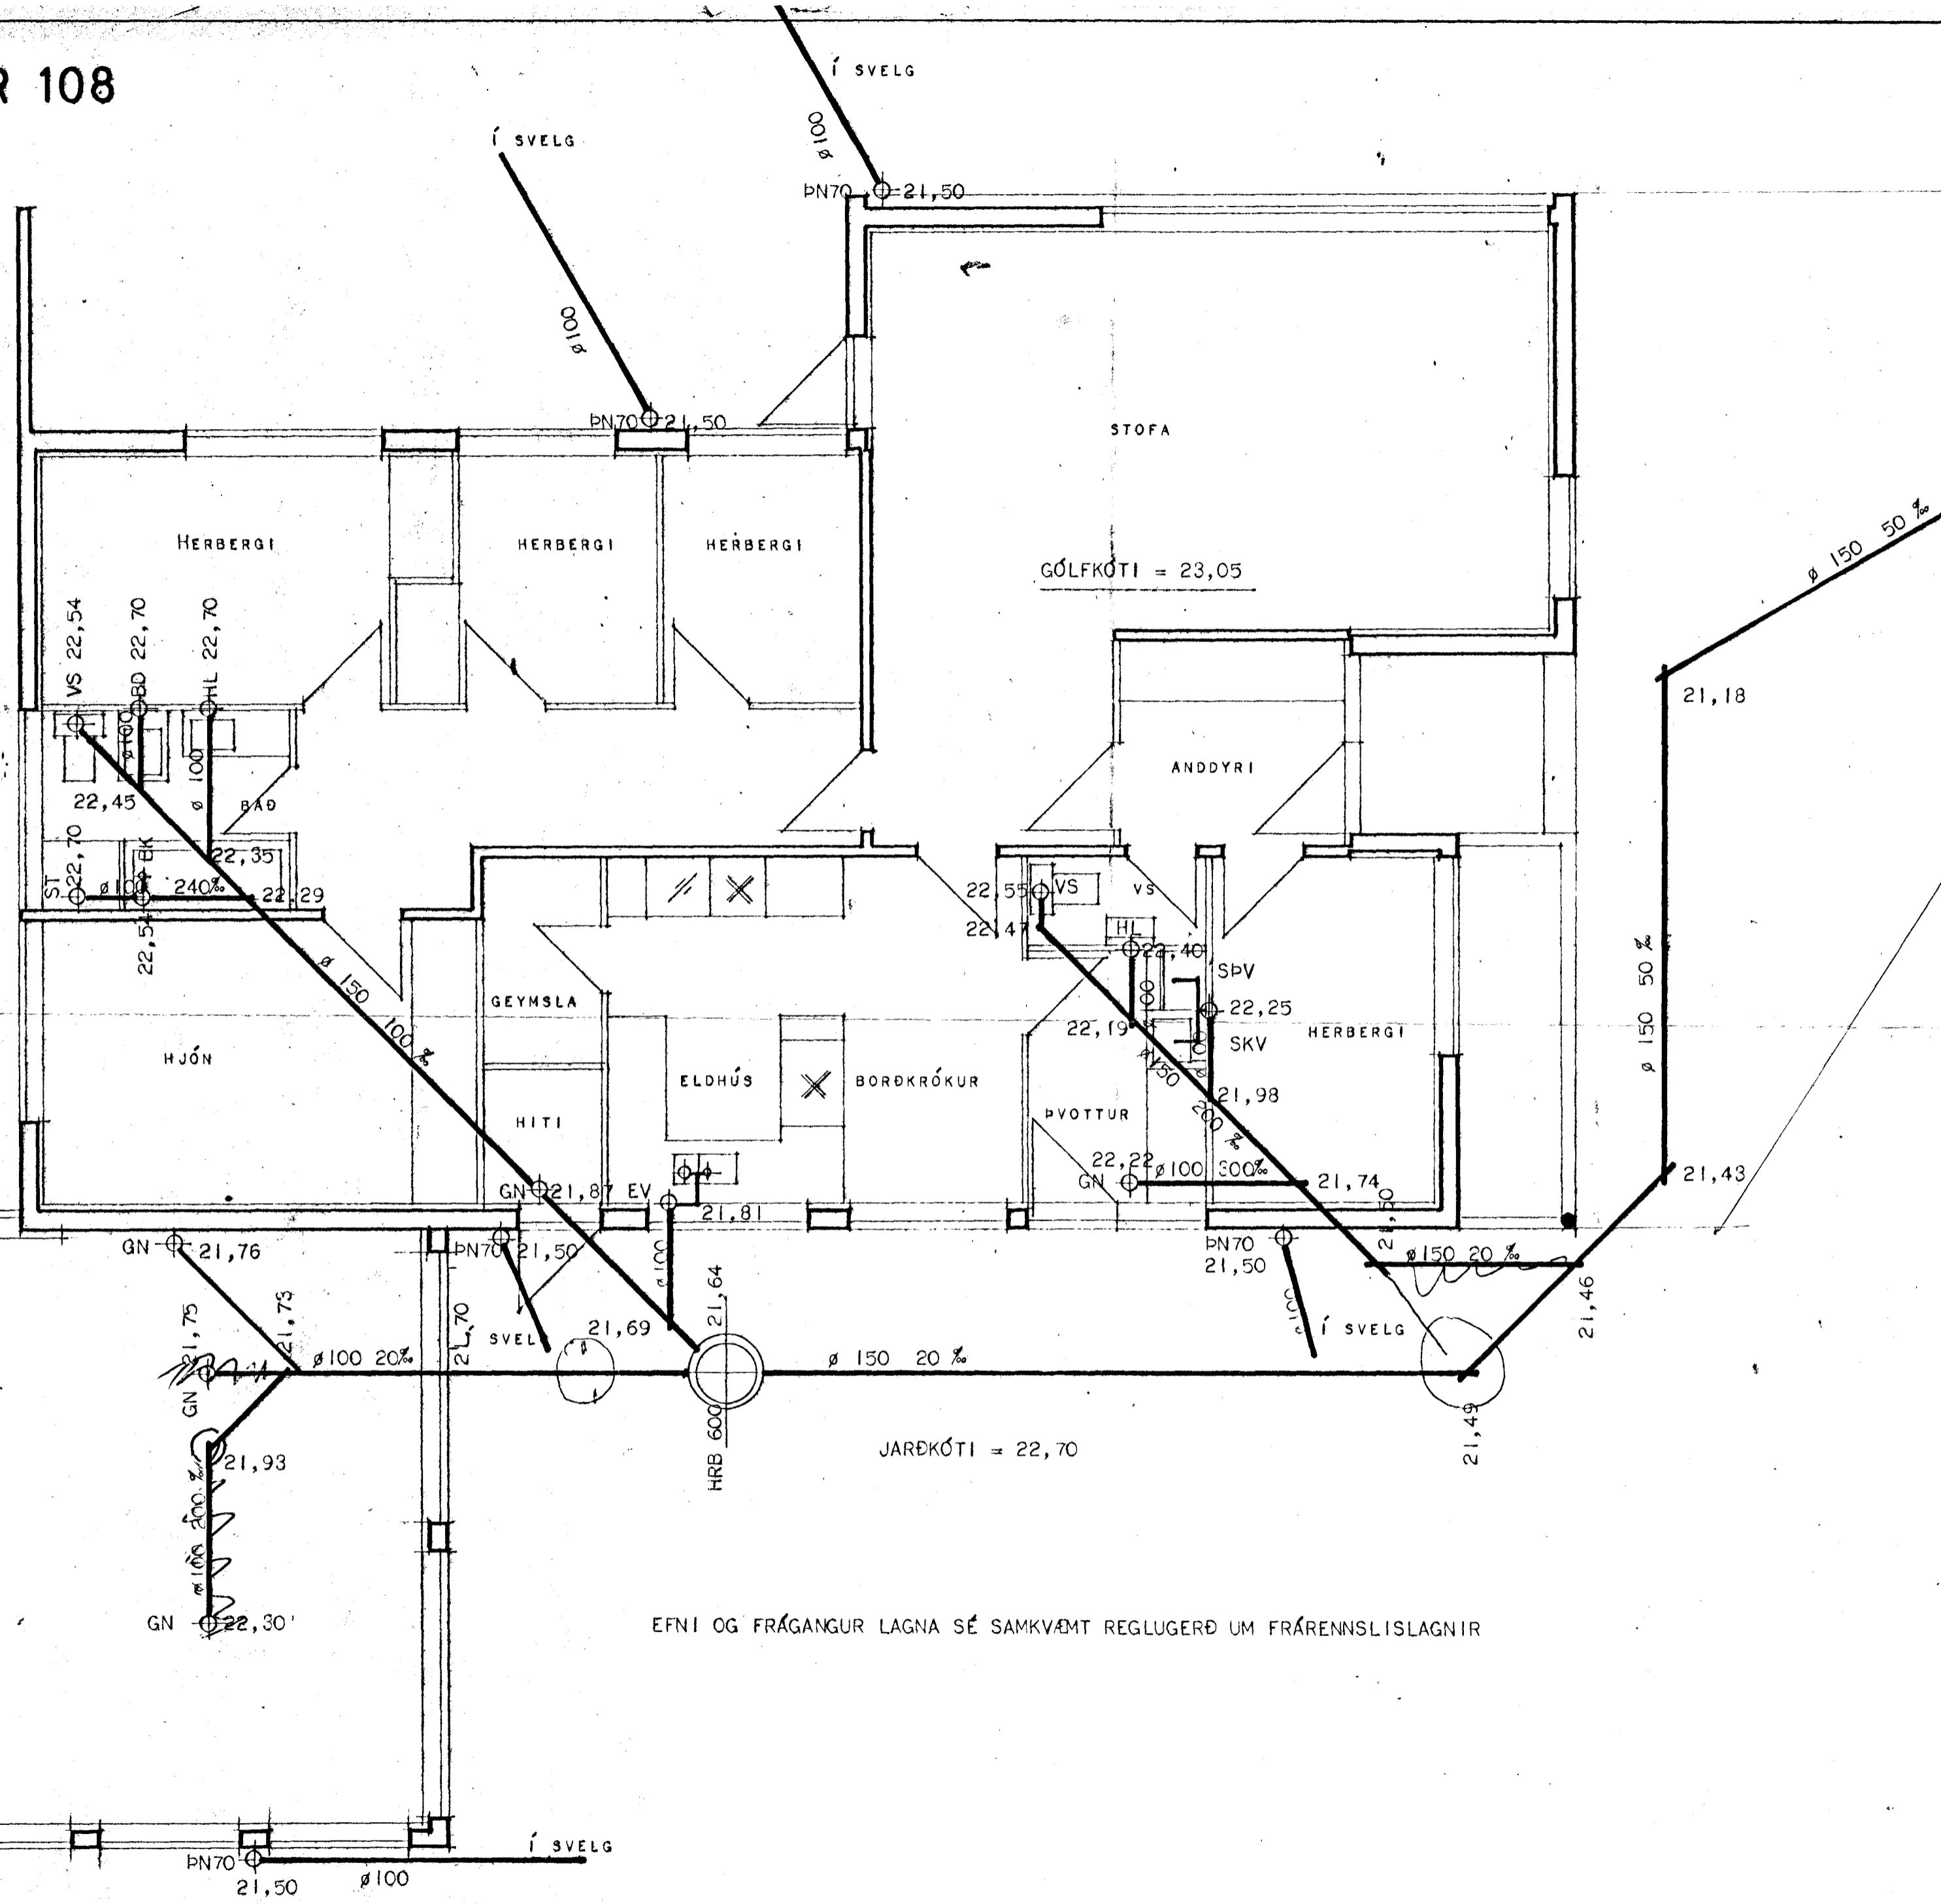

- AFSTÖÐUMYND MÁL 1:500
- HRB = HREINSIBRUNNUR
 - SPV = SJÁLFVIRK ÞVOTTAVÉL
 - SKV = SKOLVASKUR
 - GN = GÓLFNIDURFALL
 - VS = VATNSSALERNI
 - BK = BÆKER
 - BD = BIDET
 - ST = STURTA
 - HL = HANDLAUG
 - EV = ELDHÚSSVASKUR
 - PN = ÞAKNIDURFALL
 - FS = HÆÐ Á SKOLPHEIMÆÐ

BÍLSKÚR
GÓLFKÓTI = 22,75

EFNI OG FRÁGANGUR LAGNA SÉ SAMKVÆMT REGLUGERÐ UM FRÁRENNSLISLAGNIR

HÚSNÆÐISMÁLASTOFNUN RÍKISINS	
FRÁRENNSLISLÖGN	EINBÝLISHÚS
GRUNNMYND	VERK NR.
MÁL 1:50	83
	BLAÐ I AF I
	SEPT. 1971

G. B. febr. 1975 *Magnús Insi Þorgeirsson*