



MÍÐVANGUR 108

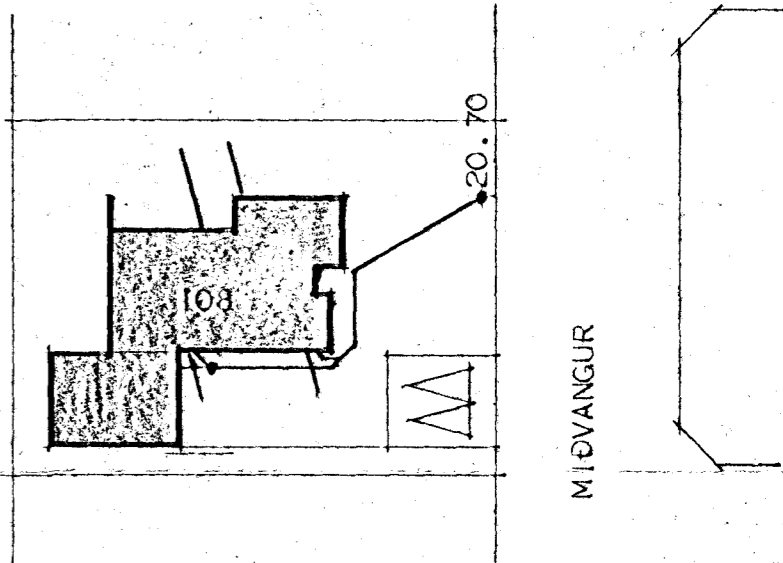

- AFSTÖÐUMYND MÁL 1:500
- HRB = HREINSLIBRUNNUR
 - SPV = SJÁLFVIRK ÞVOTTAVÉL
 - SKV = SKOLVASKUR
 - GN = GÓLFNIÐURFALL
 - VS = VATNSSALERNI
 - BK = BÆCKER
 - BD = BIDET
 - ST = STURTA
 - HL = HANDLAUG
 - EV = ELDHÚSSVASKUR
 - PN = ÞAKNIÐURFALL
 - FS = HÆÐ Á SKOLPHEIMÆÐ

EFNI OG FRÁGANGUR LAGNA SÉ SAMKVÆMT REGLUGERÐ UM FRÁRENNSLISLAGNIR

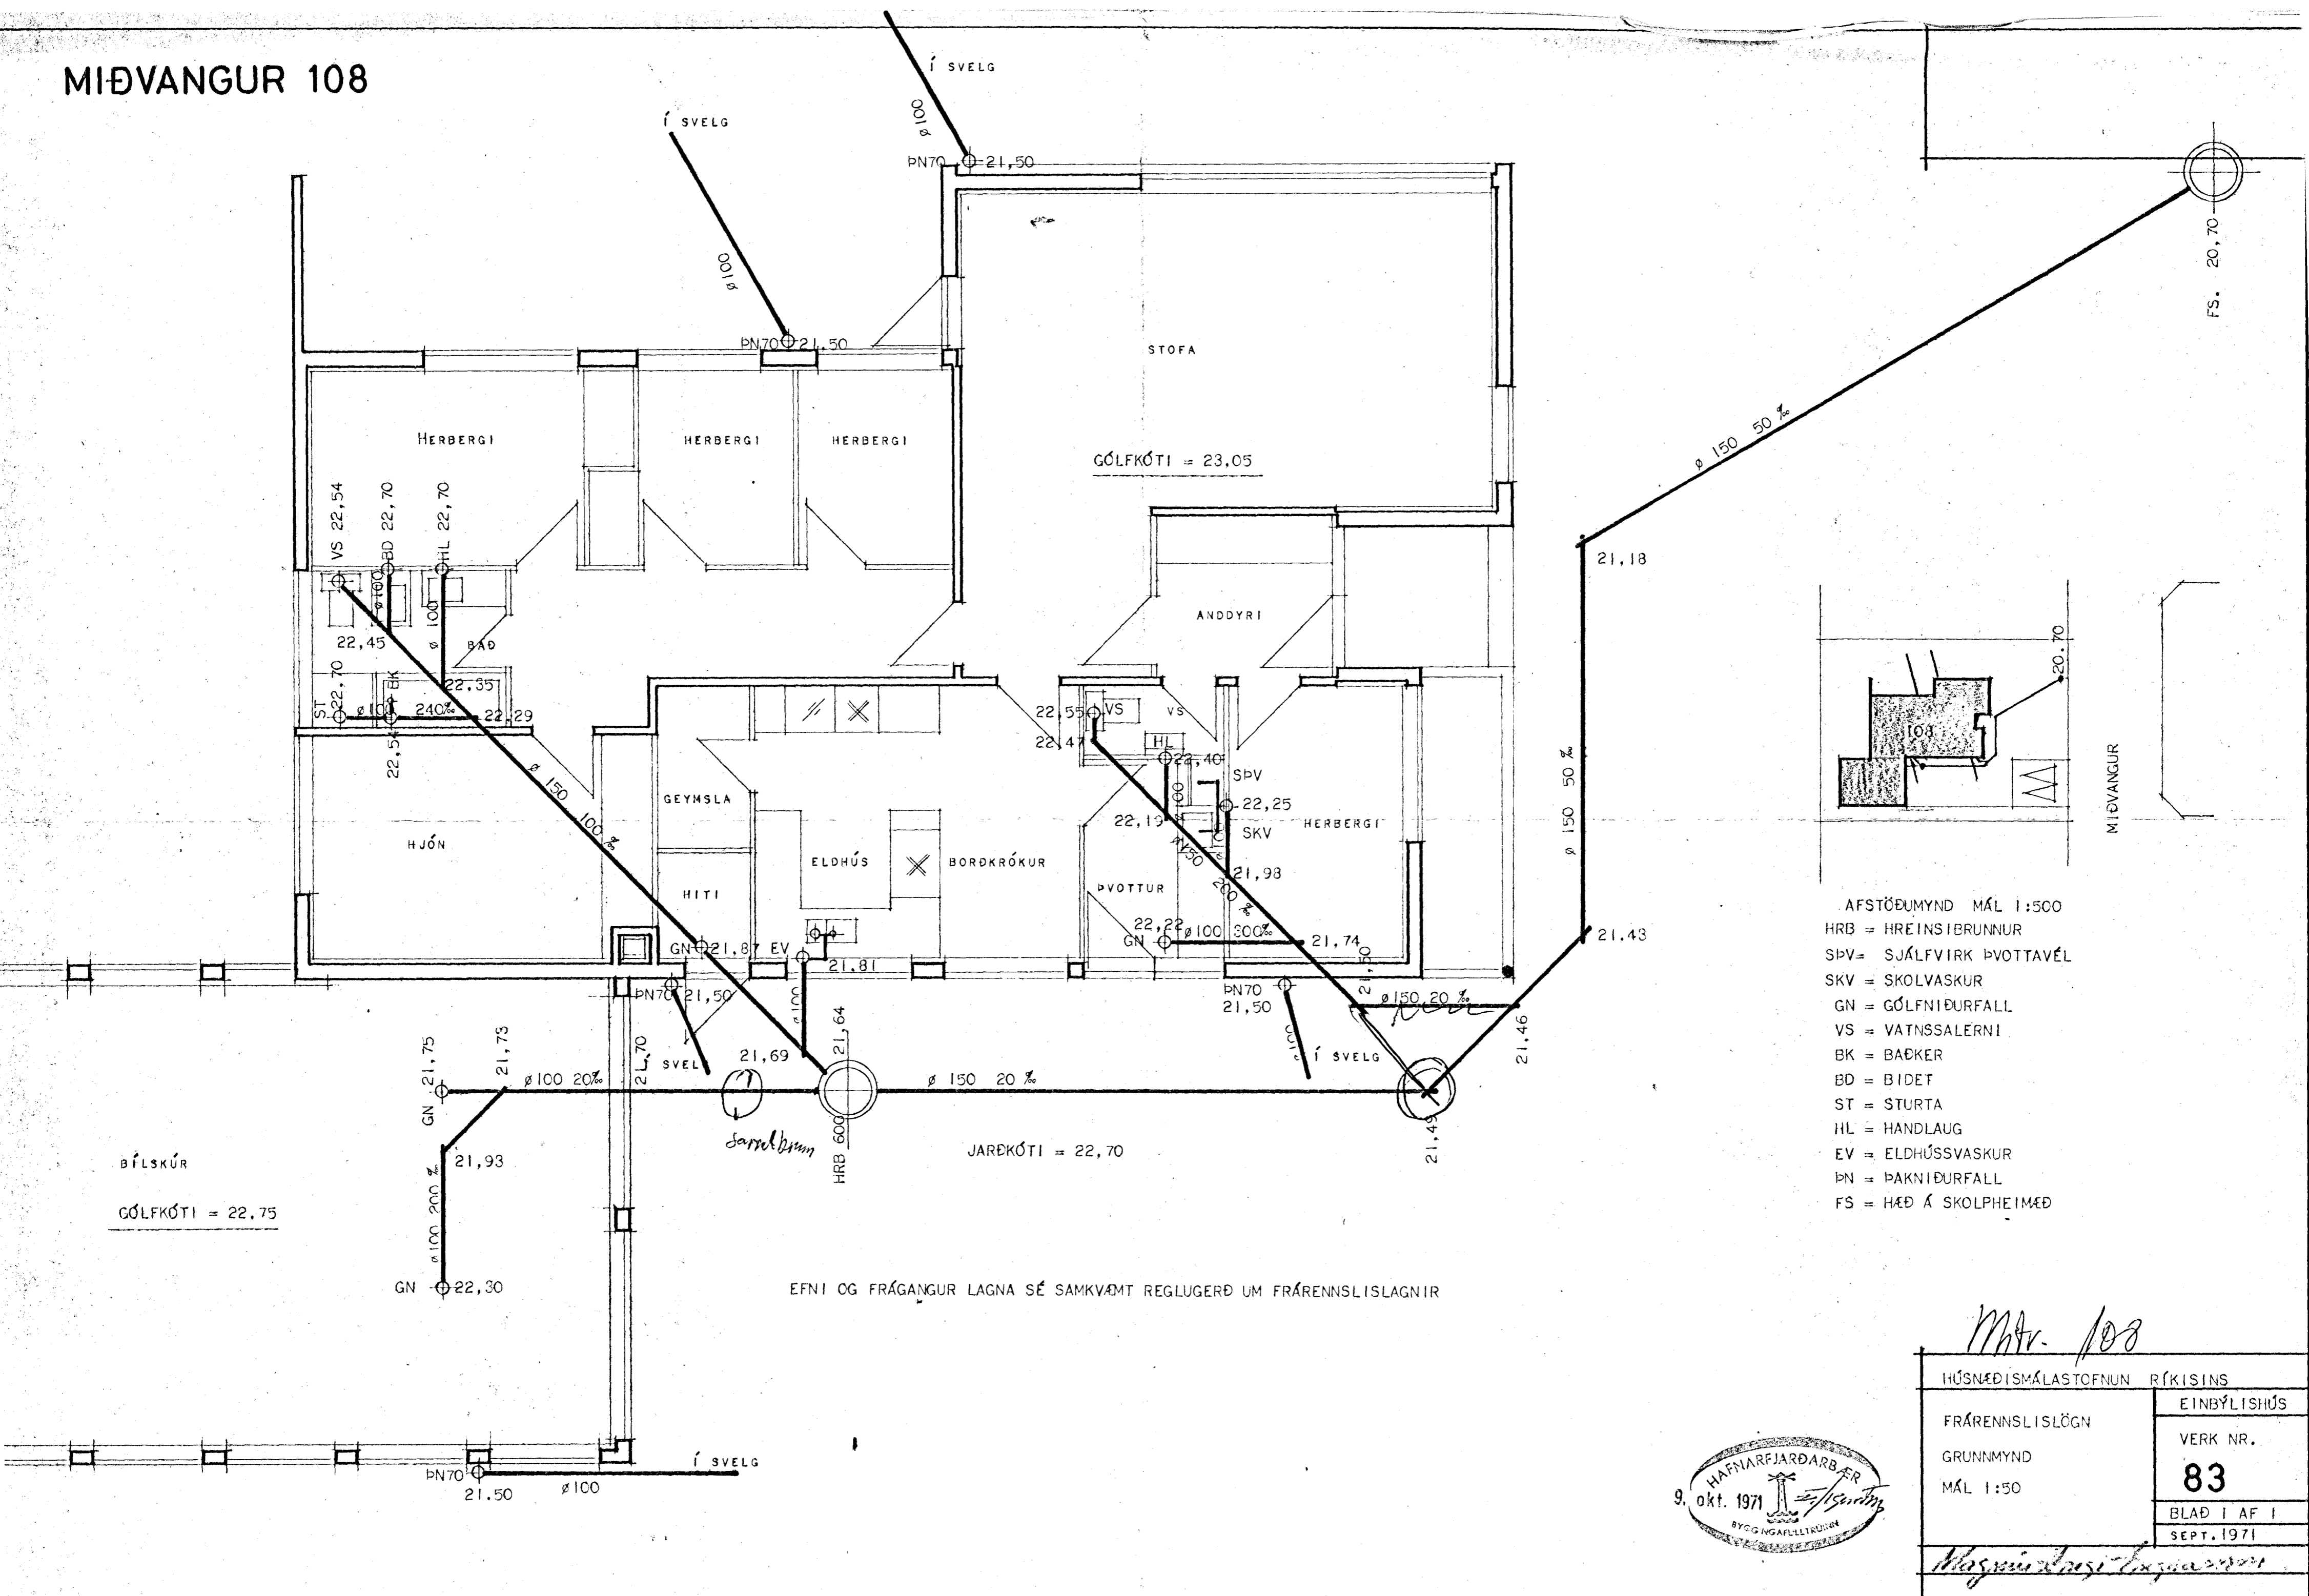

Mtr. 108

HÚSNÆÐISMÁLASTOFNUN RÍKISINS	EINBÝLIHÚS
FRÁRENNSLISLÖGN	VERK NR.
GRUNNMYND	83
MÁL 1:50	BLAD I AF I
	SEPT. 1971

Magnus Þorsteinsson