ÁLVANGUR NR. 10-12-14-16. M.1:100

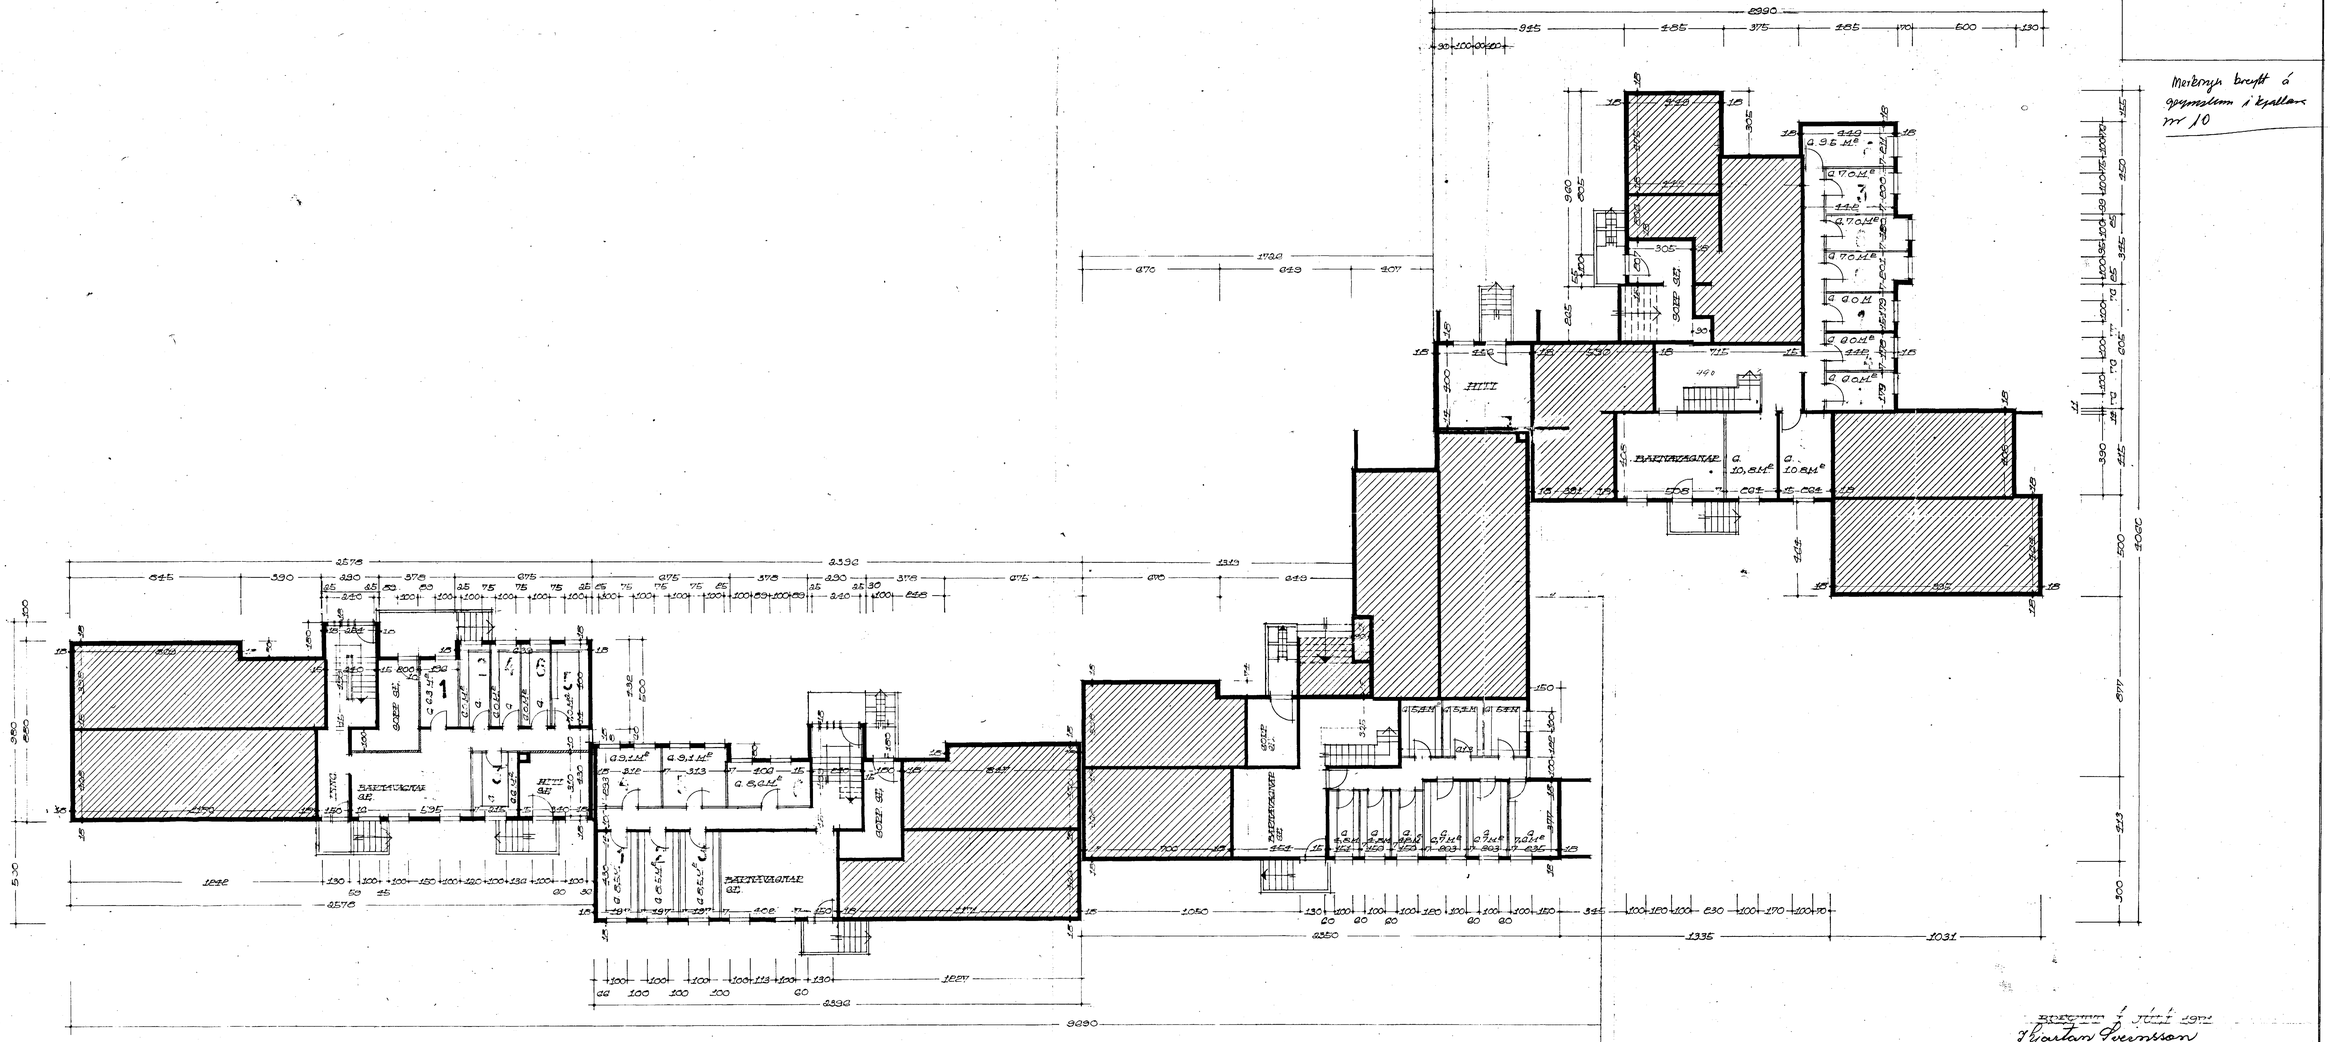
GÖNG GL.
GÖNG GL.
GÖNG GL.