


 heima og í samráði við  
 lóðarhafa Miðvangur nr 2-4-6-8.  
 V. Sig.

Samþykkt á fundi bygginga-  
 nefndar þ. 1. 8. 1973  
 Í HAFNARFIRÐI  
 [Signature]

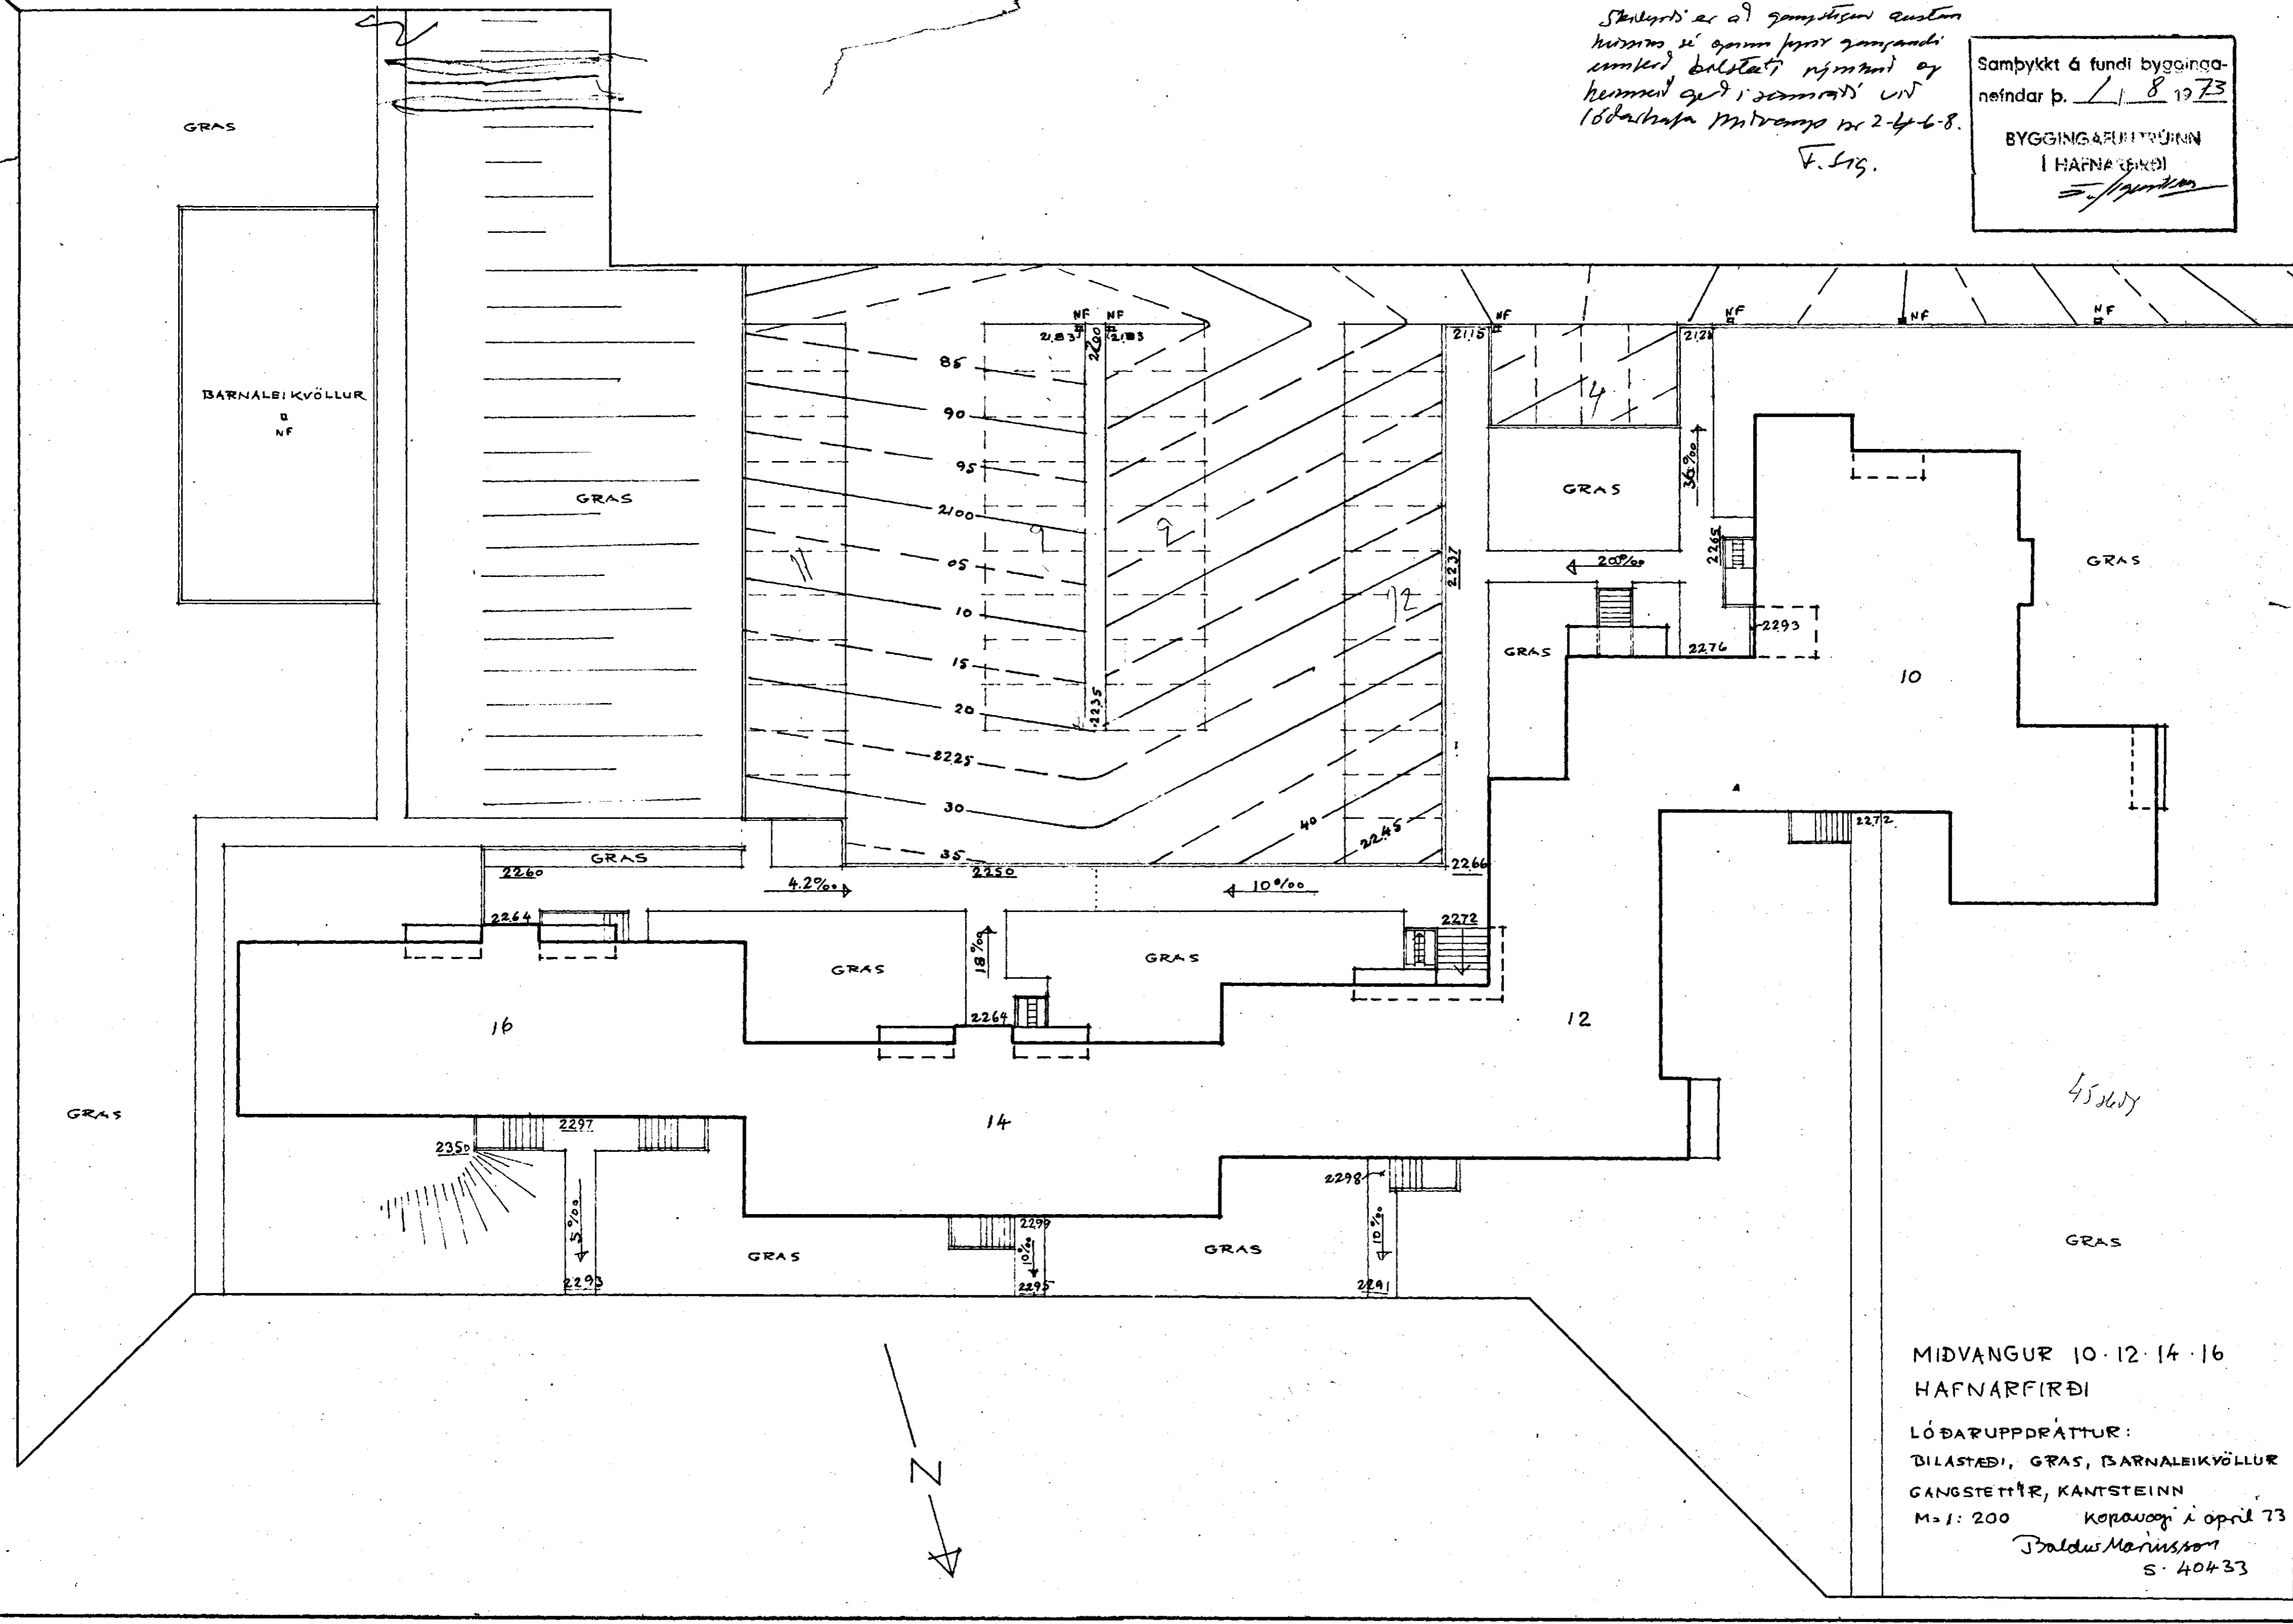

MIDVANGUR 10 · 12 · 14 · 16  
 HAFNARFIRÐI  
 LÓÐARUPPDRÁTTUR:  
 BILASTÆÐI, GRAS, BARNALEIKVÖLLUR  
 GANGSTETTIR, KANTSTEINN  
 M=1:200 Kópavogi í apríl 73  
 Baldur Marínsson  
 S. 40433