



*[Signature]*


Eldvegi skal vegg milli geymslu og hitageymslu  
og hurð í herum. Ernfemur að utangengt verði í  
kúnditíða og hvern eldvarm. Öngid verði þá opnun  
eldstæði í samræði við slökkviliðsskiptis. Þá verði V.S. í  
anddyfri loftast.

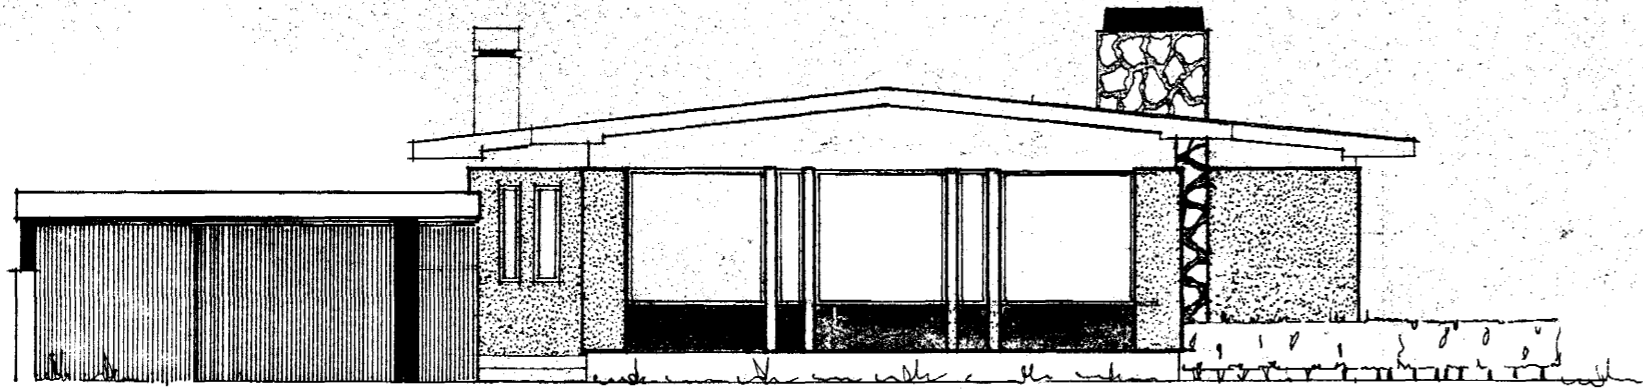


VESTUR

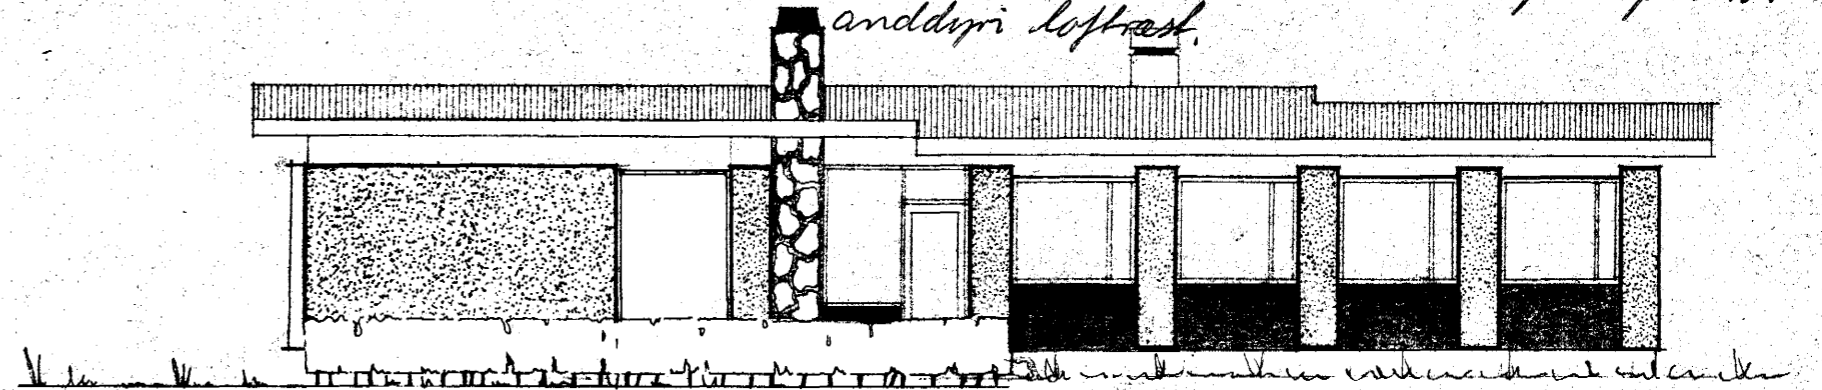

SÚÐUR

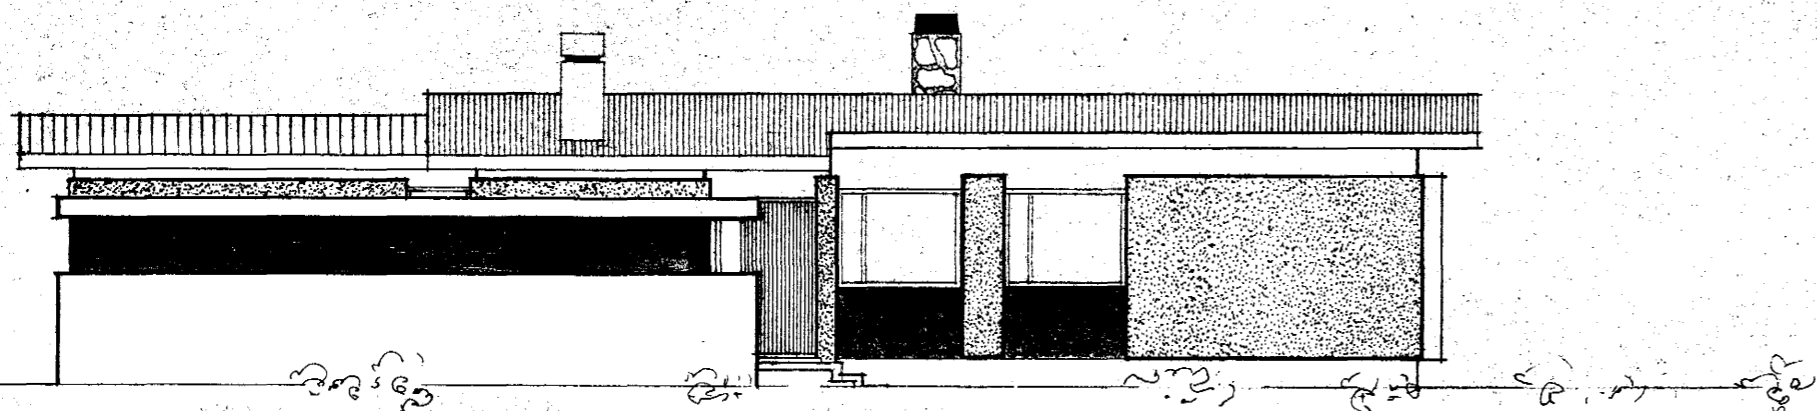

NORÐUR

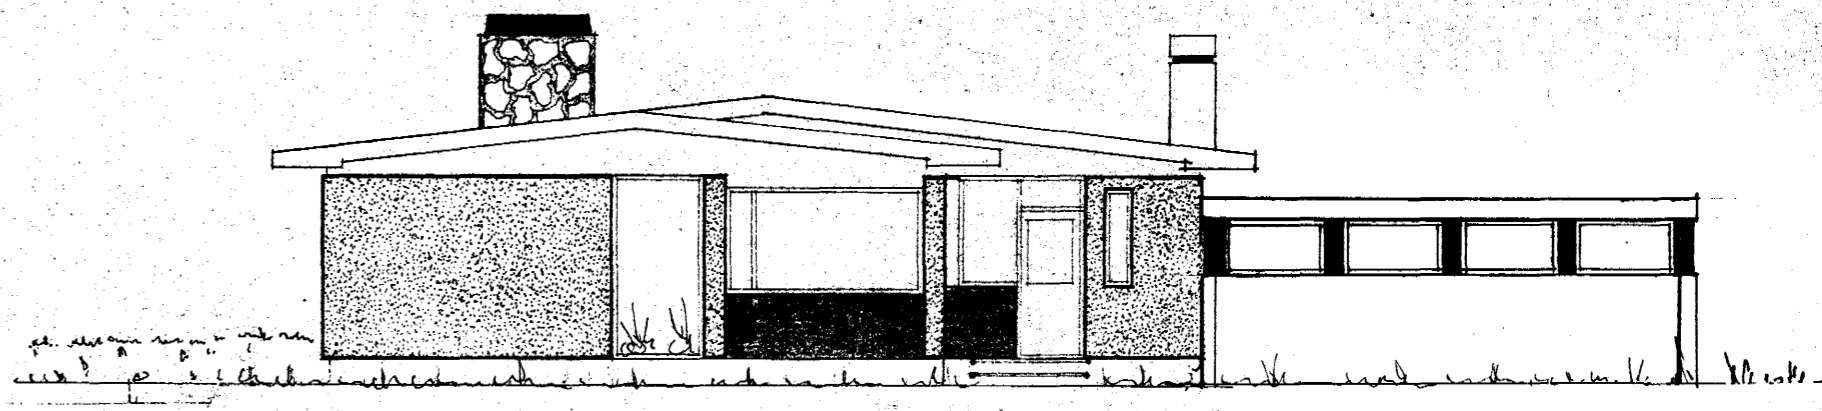

AUSTUR

REYKJAVÍK Í AGÚST 1971.

*[Signature]*