MIÐVANGUR 110 M 1:100

Samþykkt á fundi bygginganefndar þ. 18 8 1971

BYGGINGAFULLTRÚINN
Í HAFNARFIRÐI

Ulangengt skal í kyndiklefa og hans eldvarinn. Ganga skal frá gorm eldstæði, samnæði vst slökkvihdistybra.

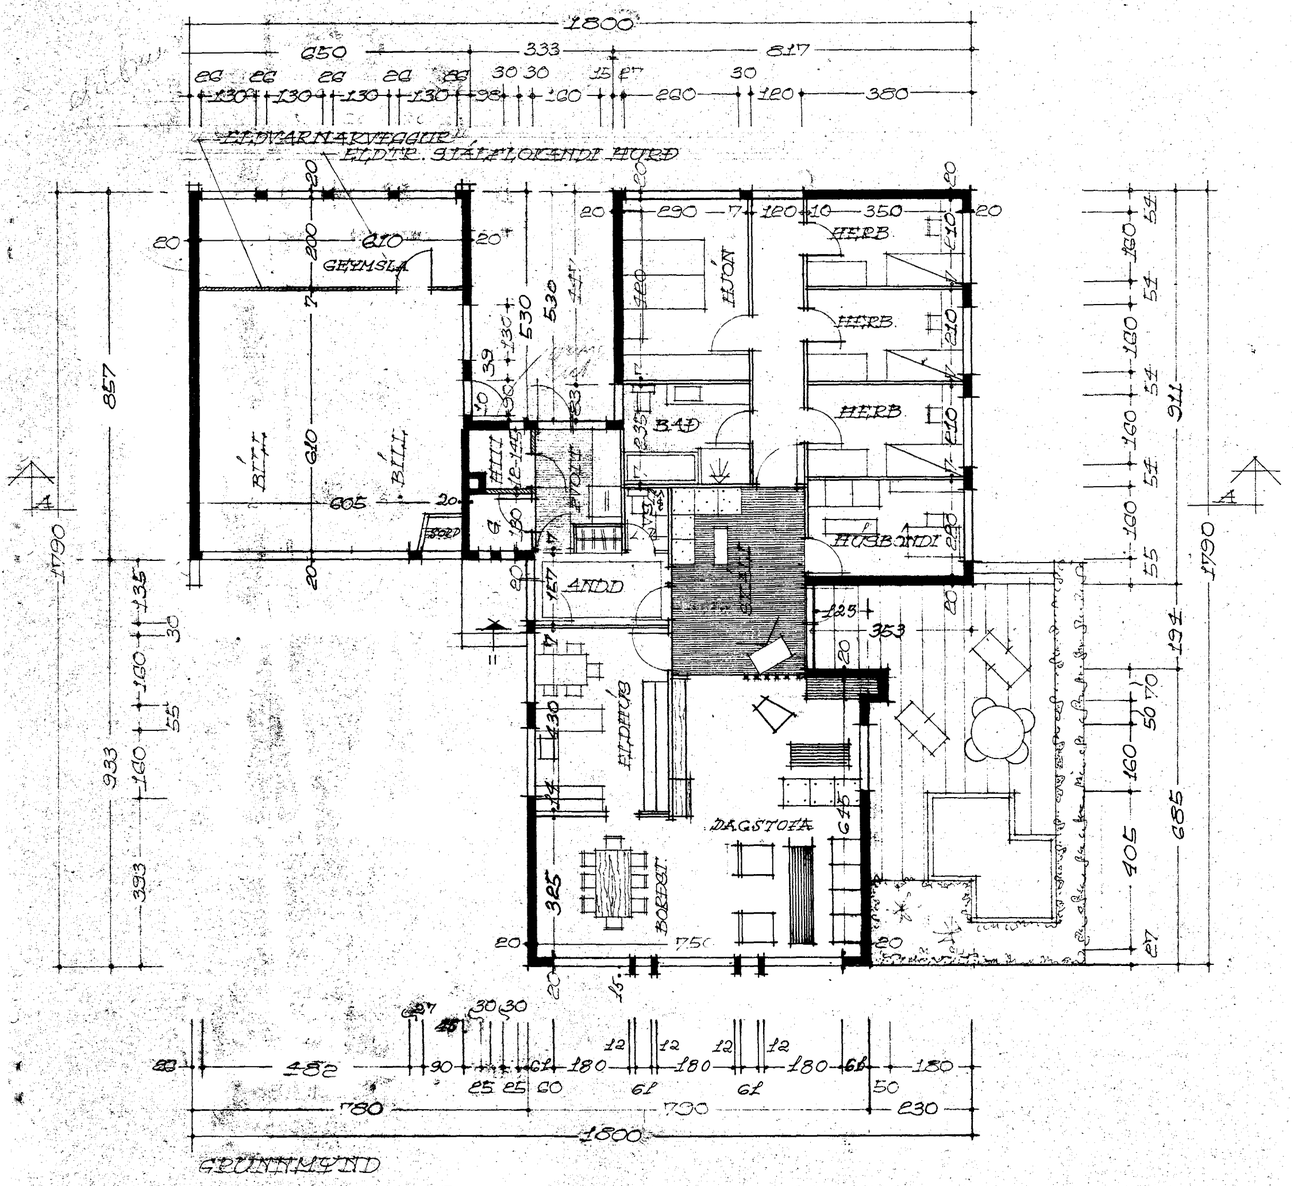

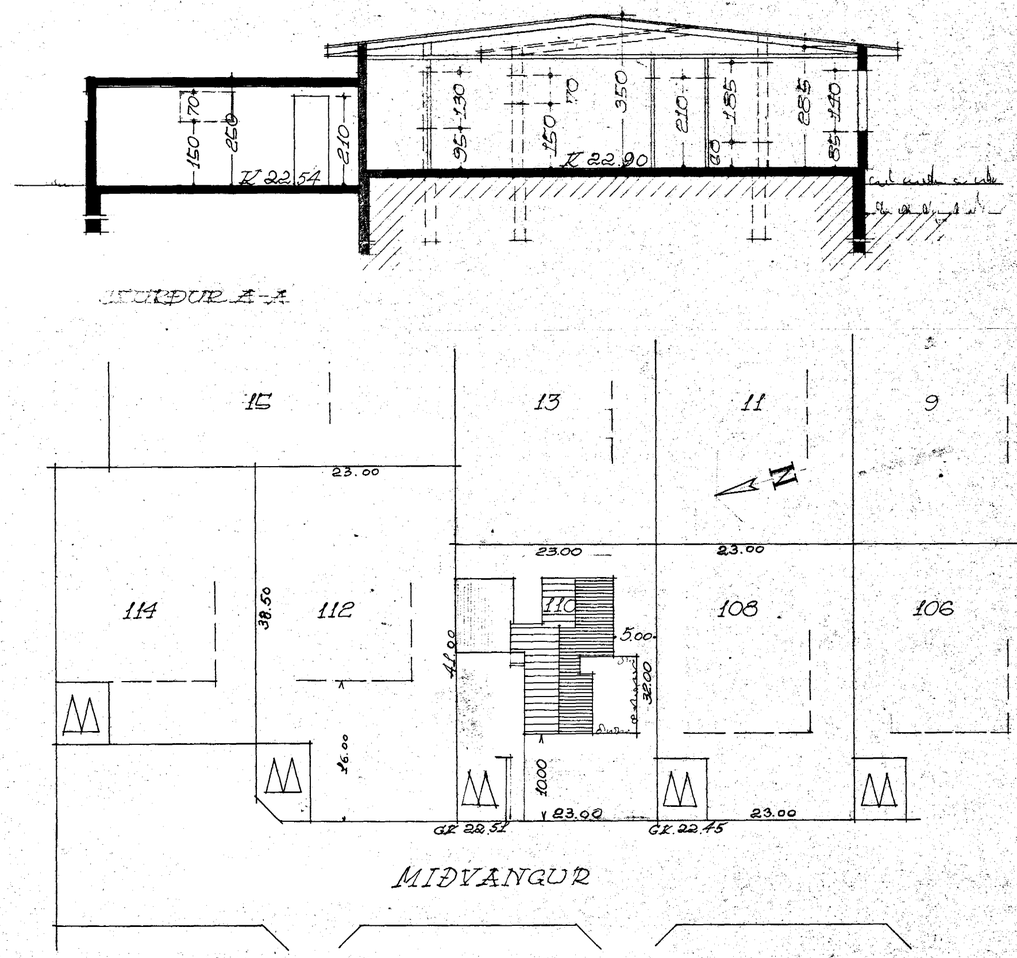

AFSTÖÐUMYND M. 1:500
FLATARMÁL HÚSS 154,12 M²
FLATARMÁL BÍLSKURS 54.89 M²

REYKJAVÍK Í ÁGÚST 1971

Hjartan Sveinsson