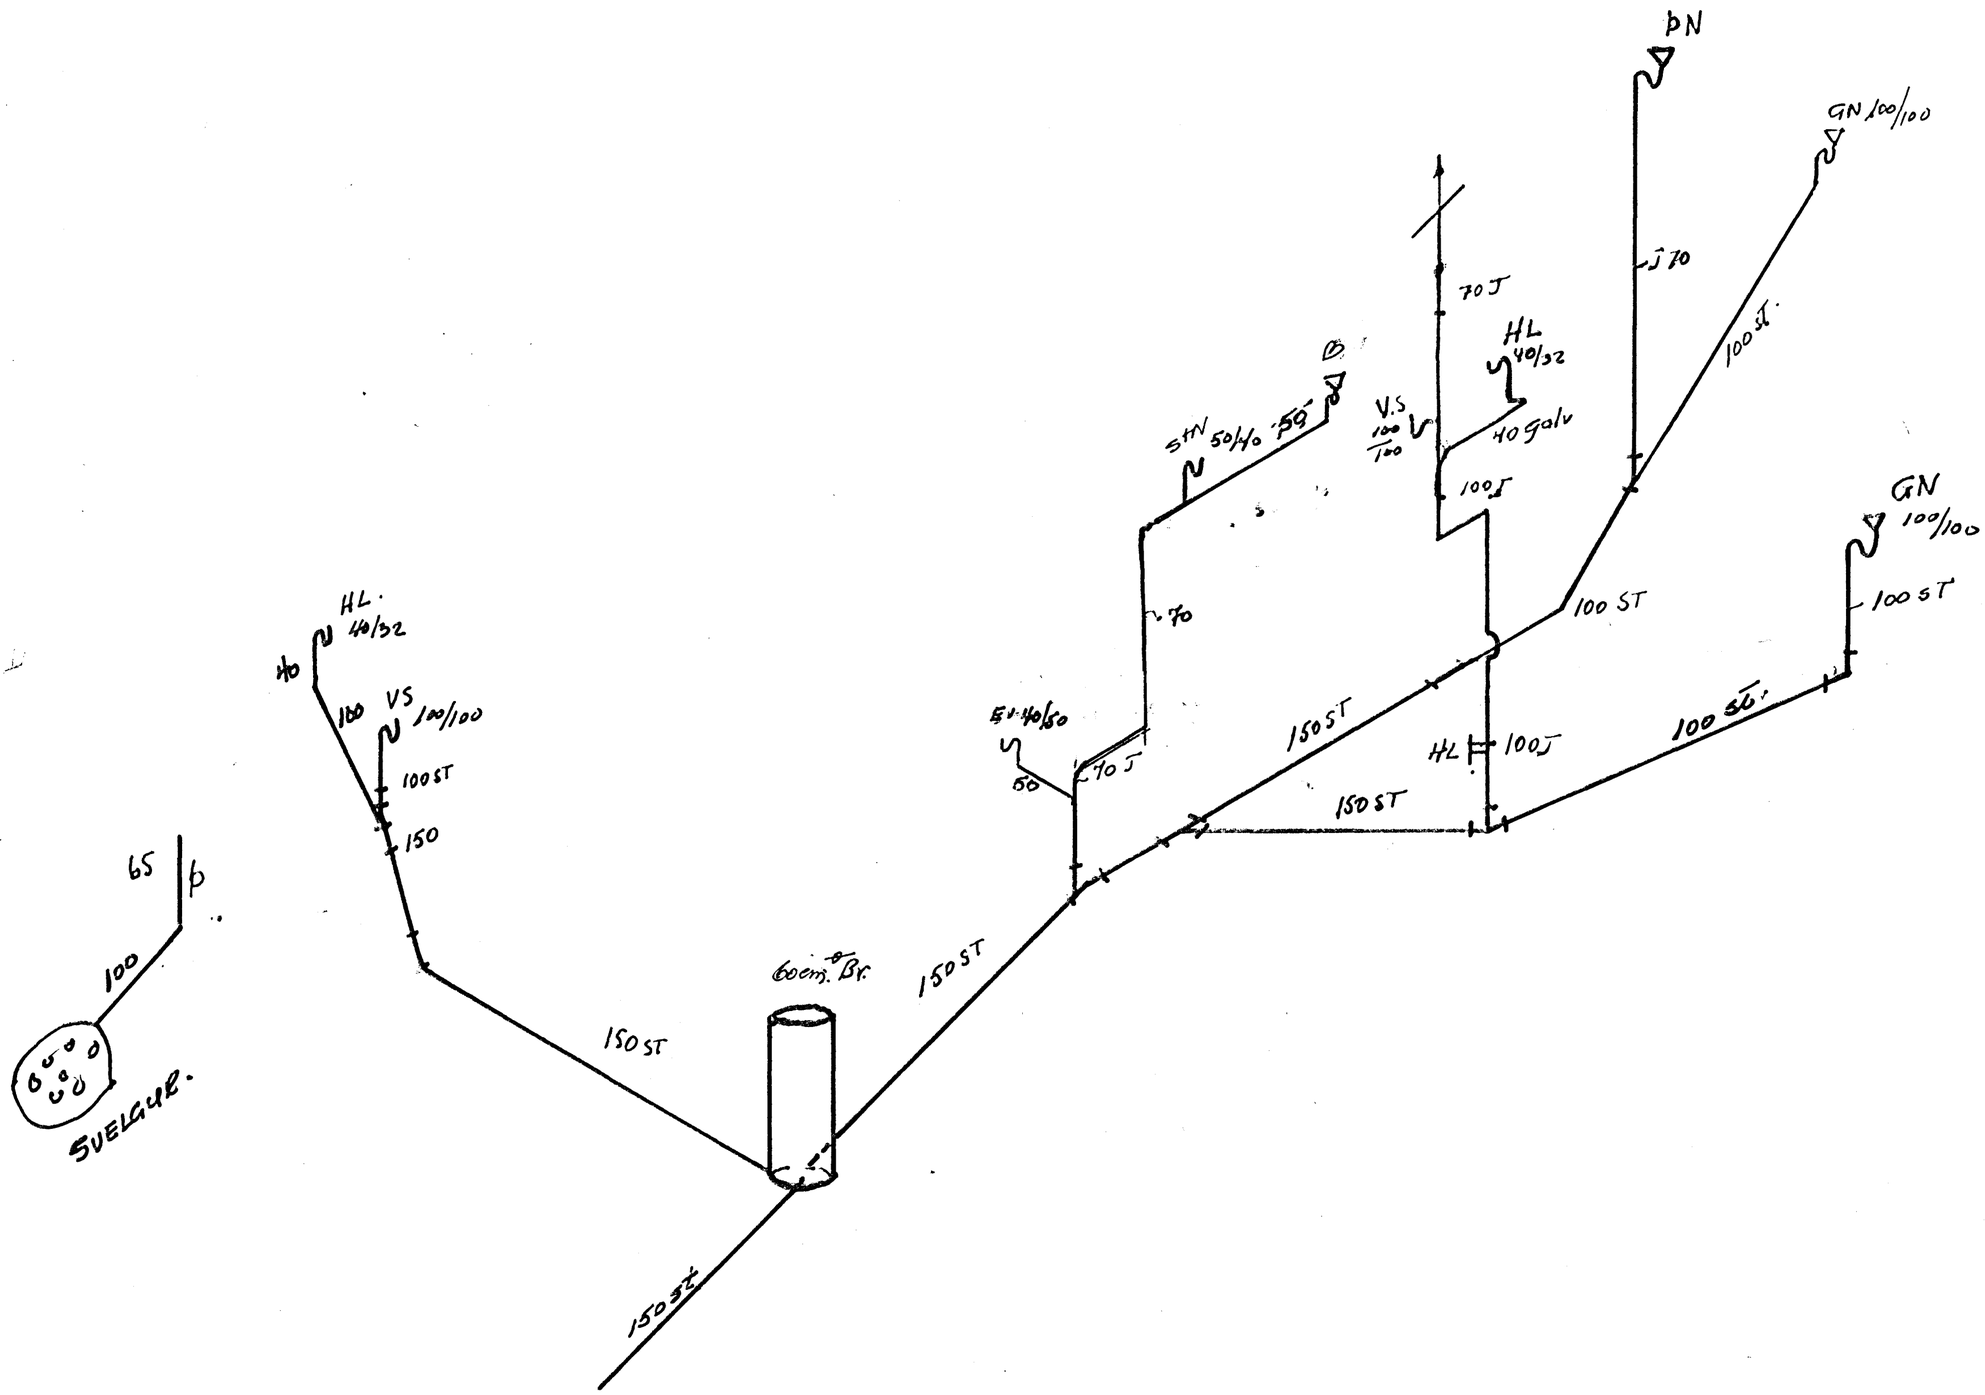

BREVTT 24.7 72 Kolb

25/5-71

MIÐVANGUR 111		TEKN.	5/7 69
SKOLP		DAGL	K.T.
			5/5 70
KOLBEINN JÓNSSON TÆKNIFR HTFI	TEKN. 7106	BL. 3	