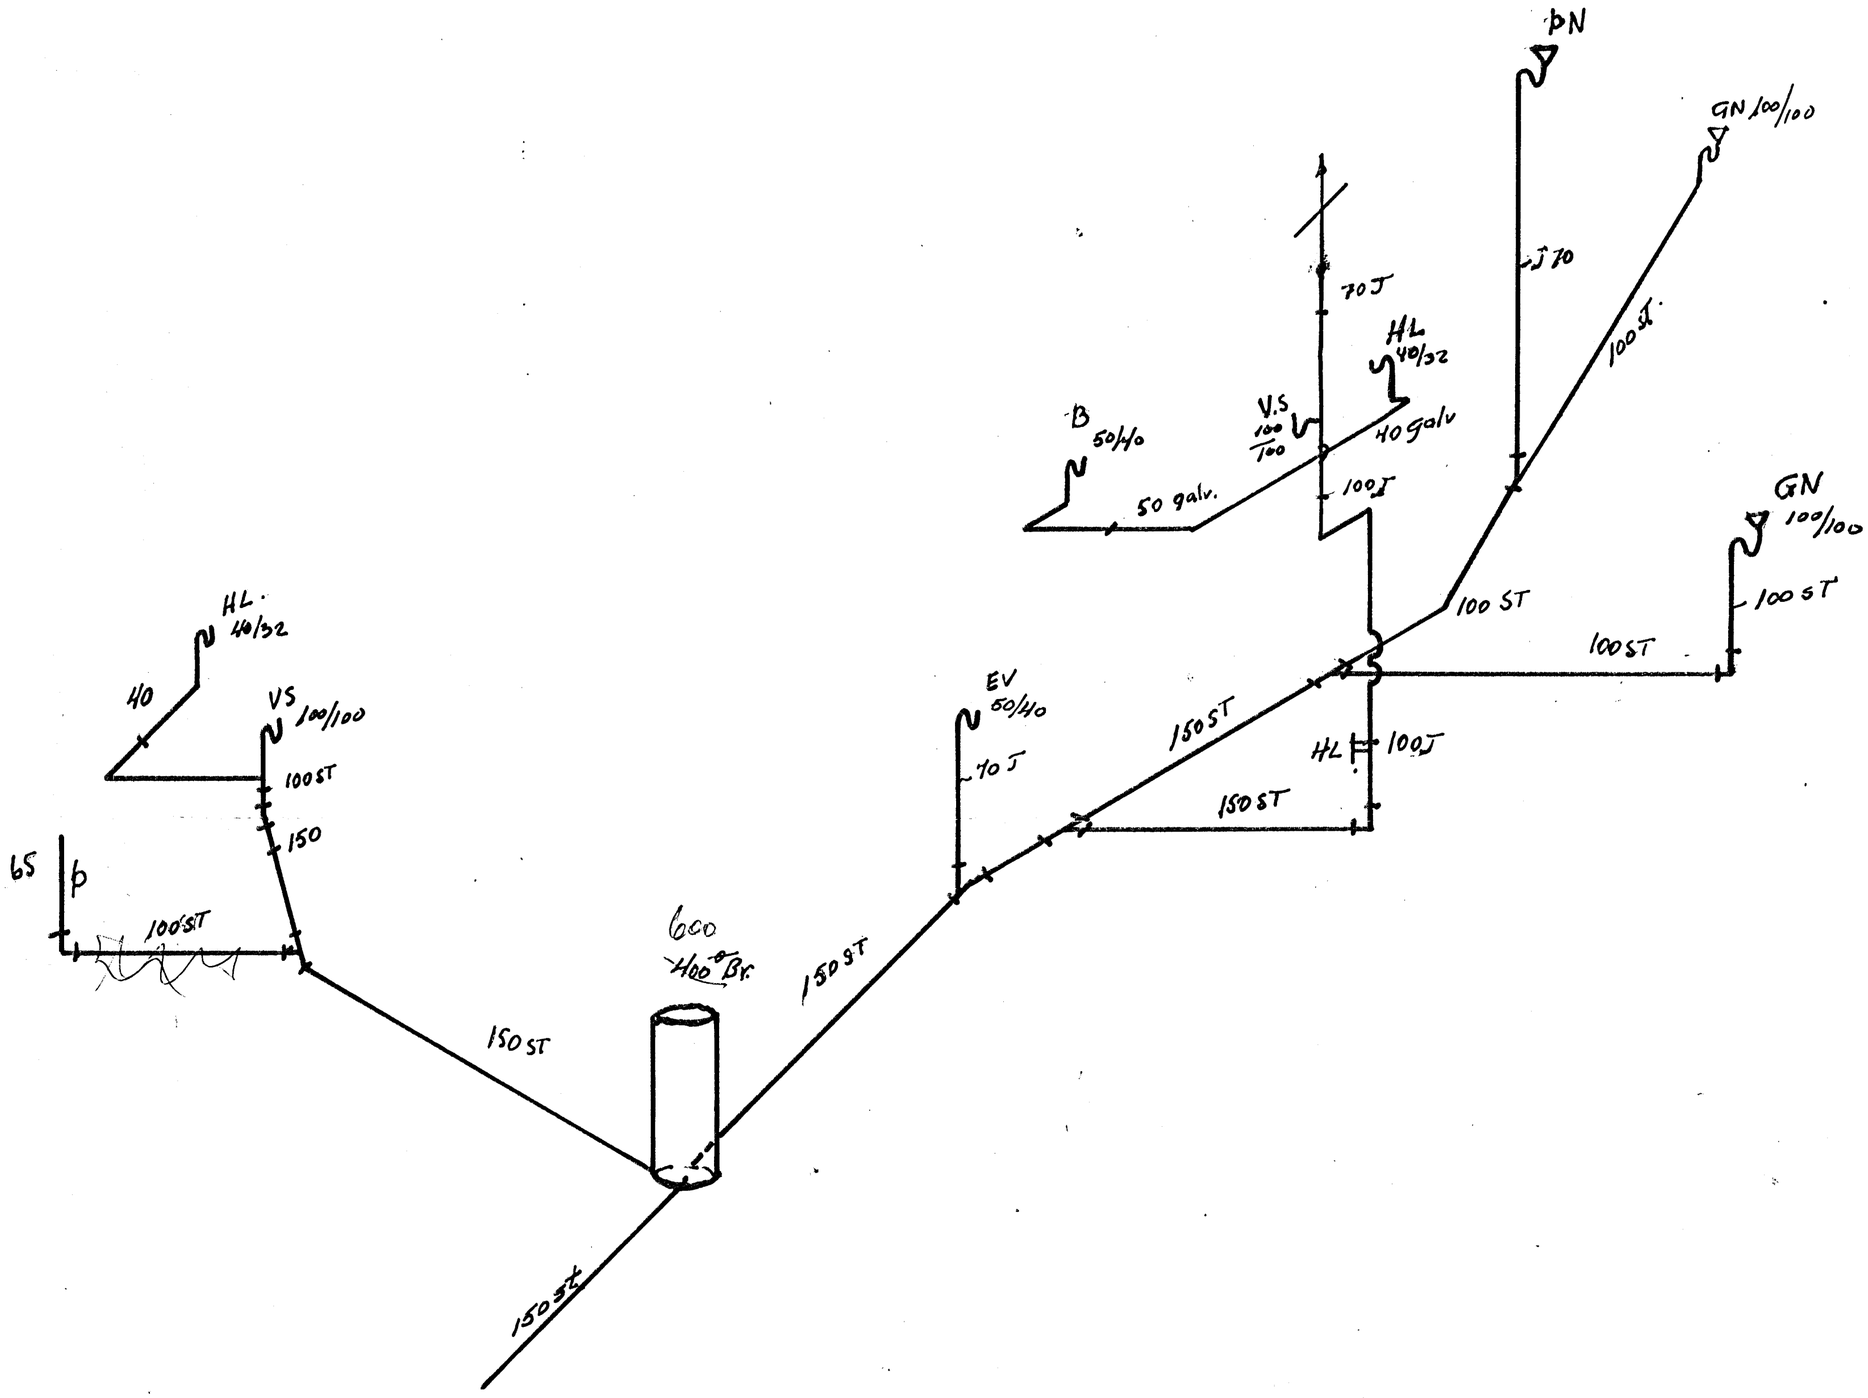


113

HAFNARFJARÐARBÆR
19. maí 1971
BYGGINGAFULLTRÚINN

| | | | |
|---|---|---|---|
| MIÐVANGUR 111-121 SKOLP | | TEKN. | Kolb |
| | | DAGL. | 17/11 70 |
| KOLBEINN JÓNSSON TÆKNIFR HTFI | TEKN. 7025 BL. 2 | | |