MIÐVANGUR 118

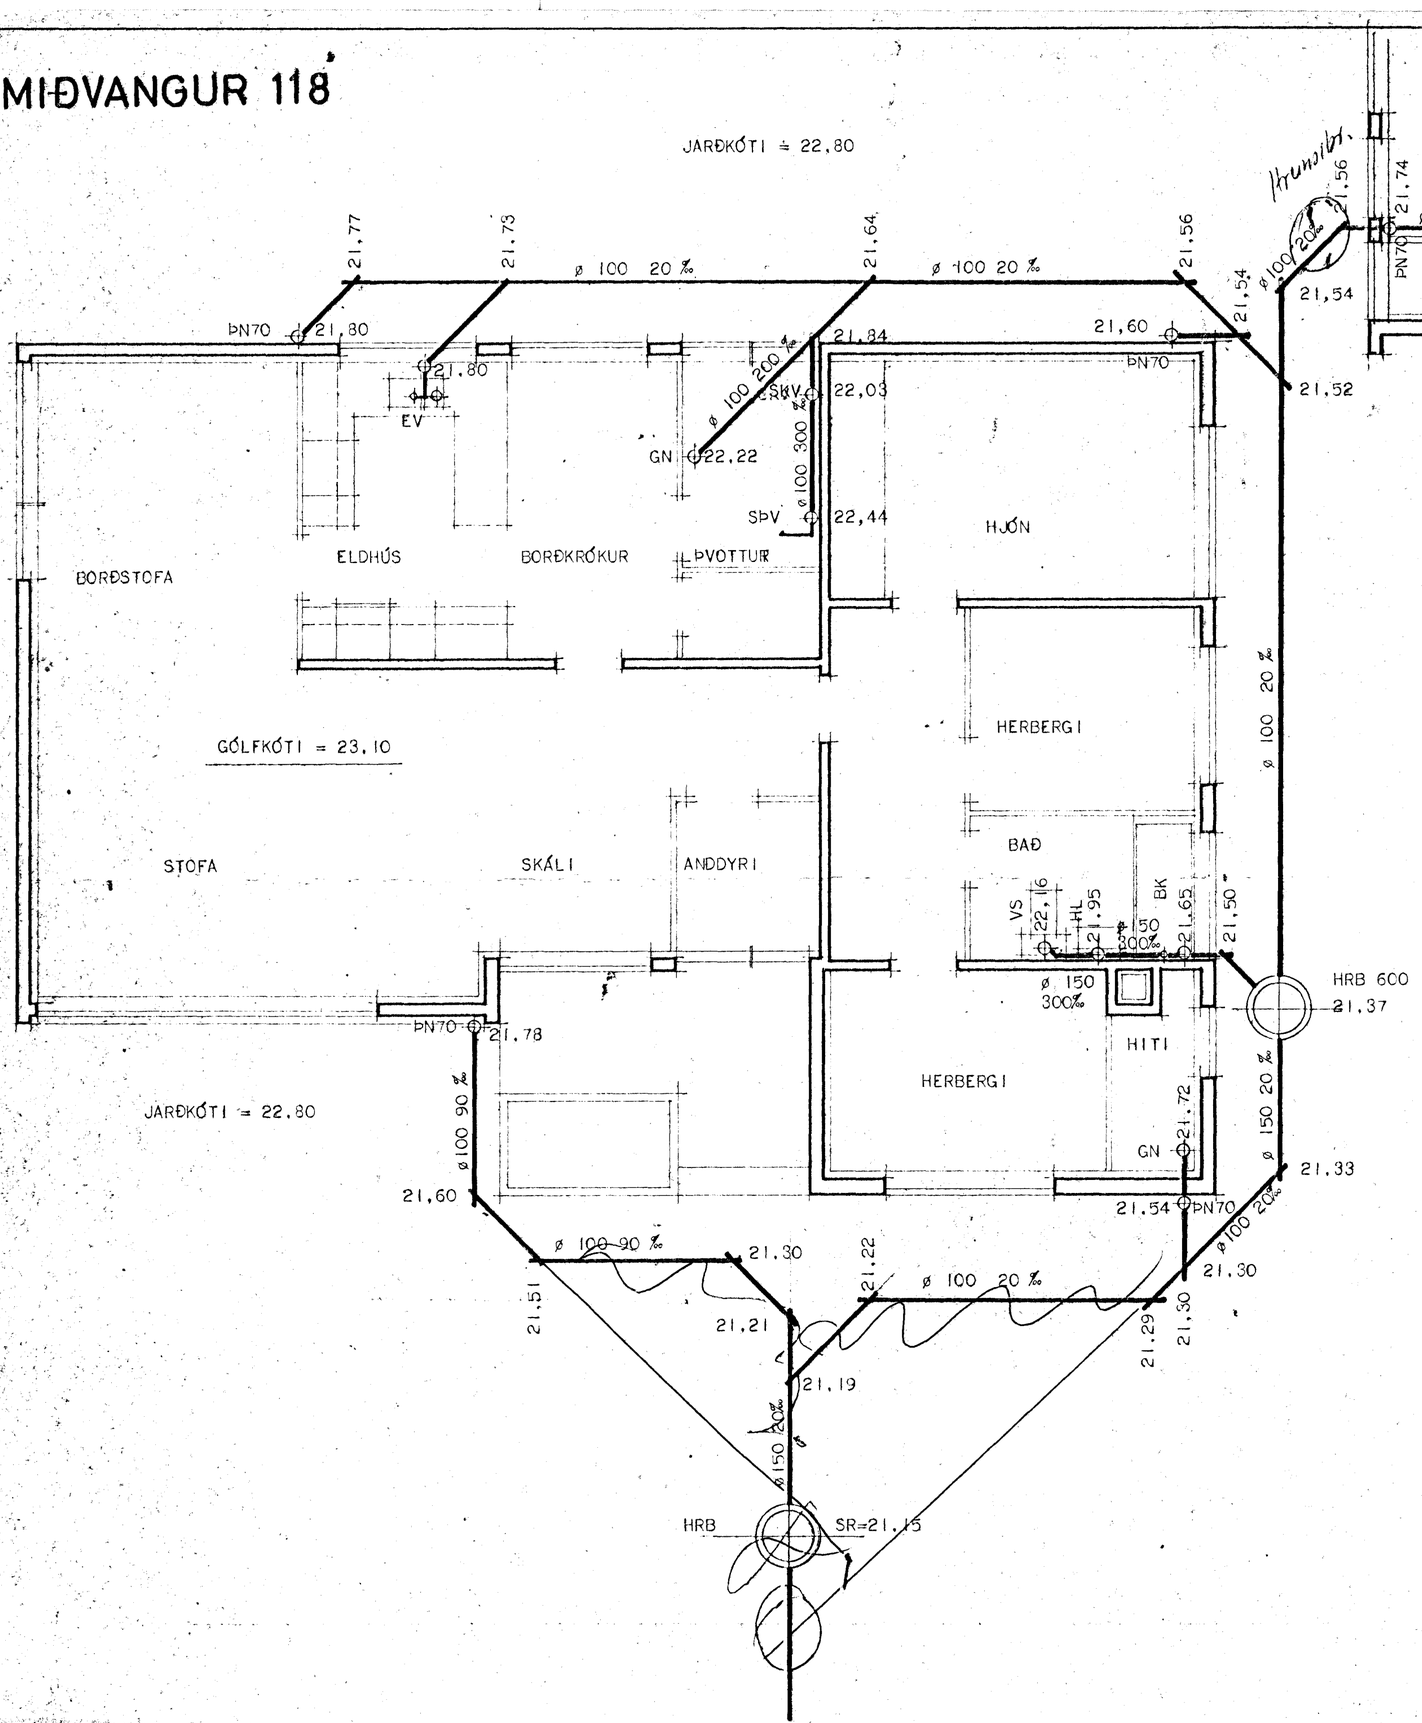

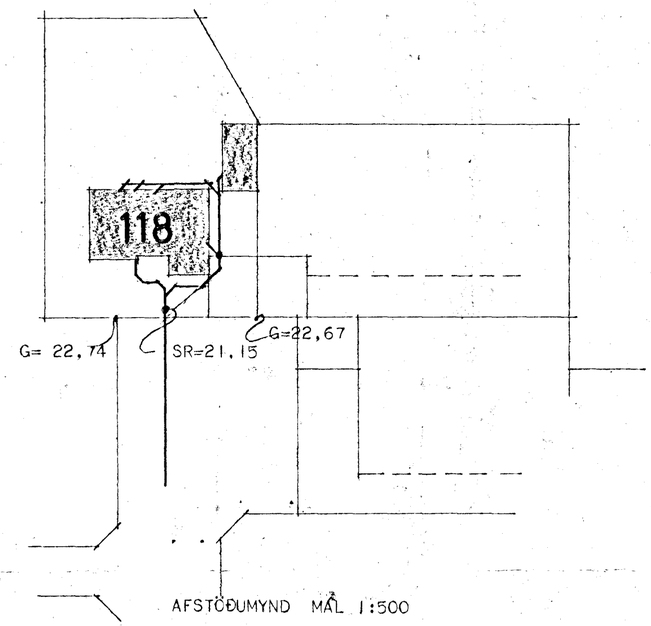

AFSTÖÐUMYND MÁL 1:500

HRB = HREINSIBRUNNUR
SKV = SKOLVASKUR
SÞV = SJÁLFVIRK ÞVOTTAVÉL
EV = ELDHÚSSVASKUR
GN = GÓLFNIÐURFALL
ÞN = ÞAKNIÐURFALL
VS = VATNSSALERNI
HL = HANDLAUG
BK = BAÐKER
SR = HÆÐ Á SKOLPRÆSI (TENGIKÓTI)
G = HÆÐ Á GANGSTÉTTARKANTI VIÐ LÓÐAMÖRK.

EFNI OG FRÁGANGUR LAGNA SÉ SAMKVÆMT REGLUGERÐ UM FRÁRENNSLISLAGNIR.

HAFNARFJARÐARBÆR
7. sept. 1971
BYGGINGAFULLTRÚINN

HÚSNÆÐISMÁLASTOFNUN RÍKISINS

FRÁRENNSLISLAGNIR	EINBÝLISHÚS
GRUNNMYND	VERK NR. 75.
MÁL 1:50	BLAÐ 1 AF 1
	JÚLÍ 1971