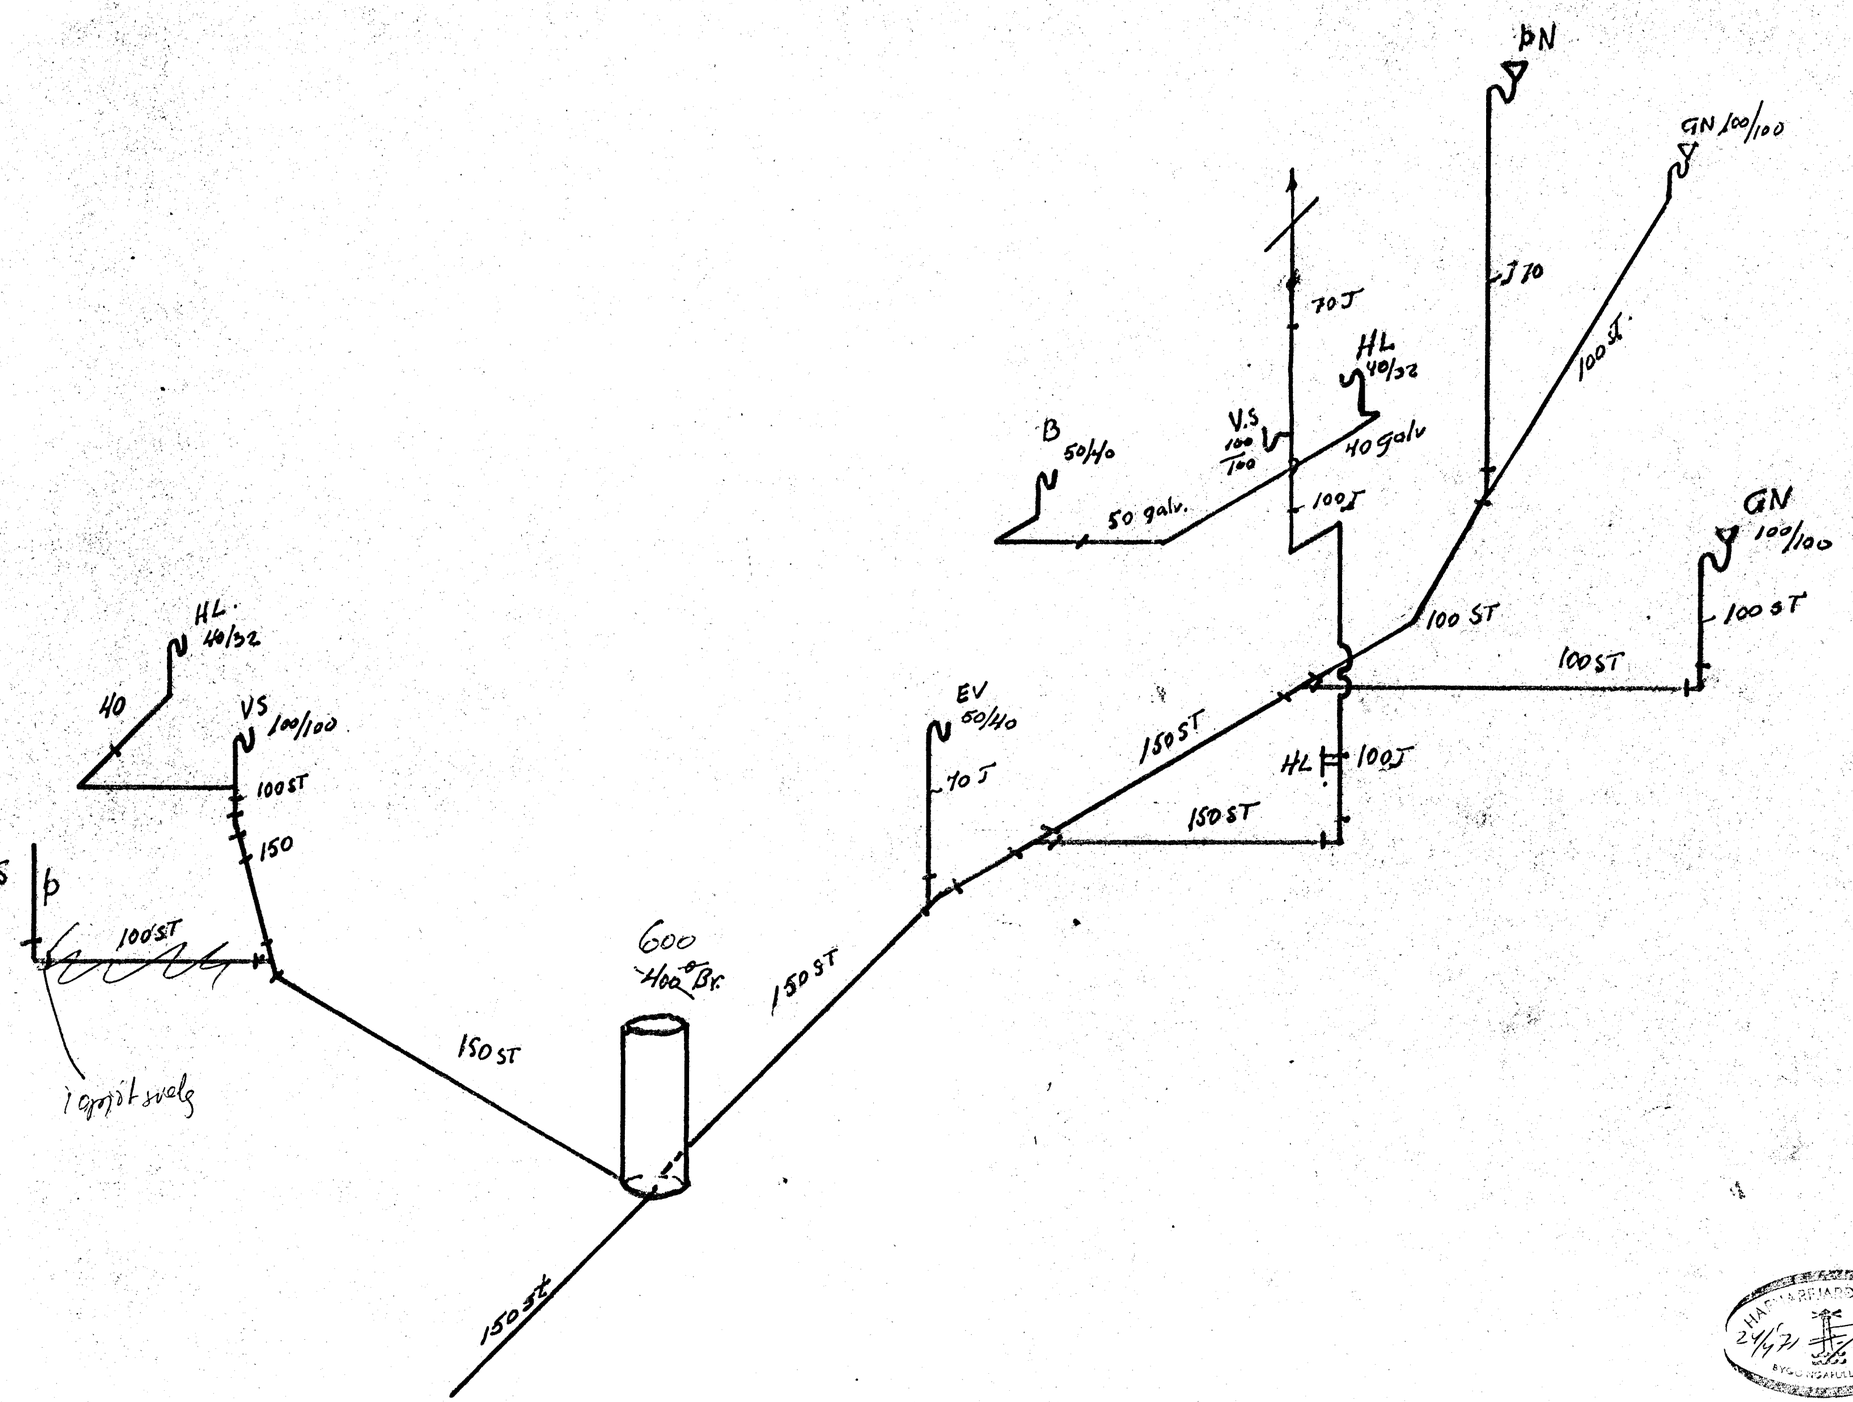

Br. 12/9 69.

1

119

MIÐVANGUR ~~60-73~~ SKOLP		TEKN.	5/7 69
		DAGL.	K.T.
			5/5 70
KOLBEINN JÓNSSON TEKNIFR HTFI	TEKN.		
	BL. 3		7115