


Samþykkt á fundi bygginga-
nefndar þ. 13/7 1983
BYGGINGAFULLTRÚINN
I HAFNARFIRÐI

E. Björnsson

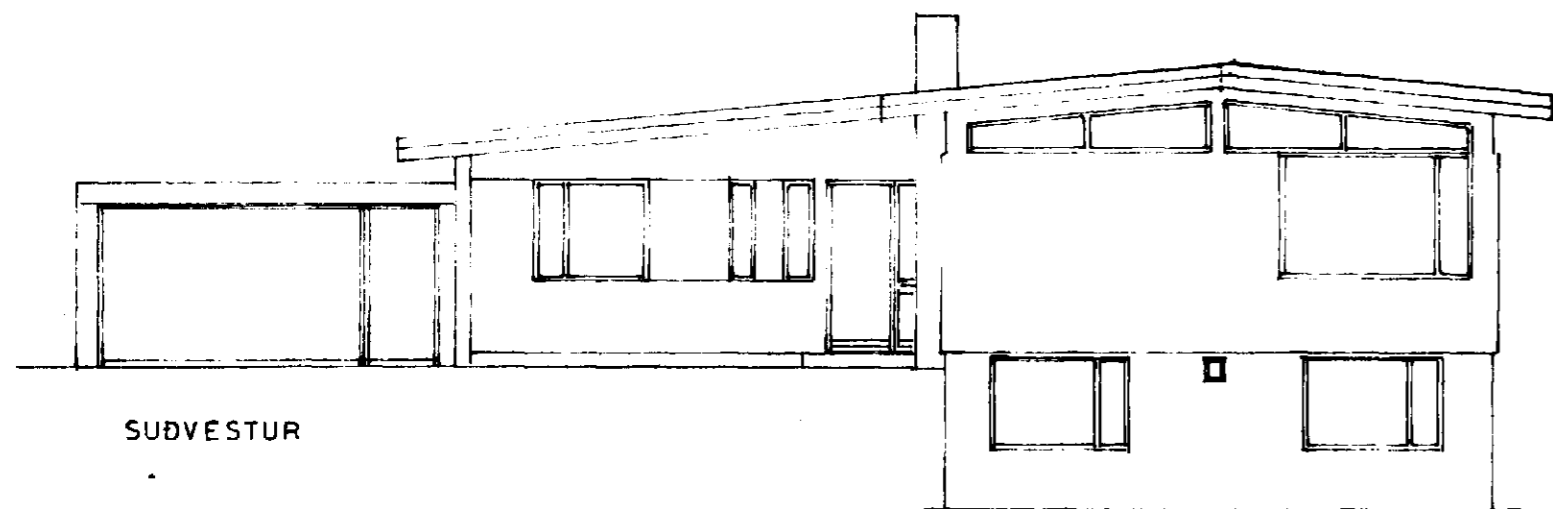


SUÐVESTUR




NORÐVESTUR

FYRIR BREYTINGU


EFTIR BREYTINGU

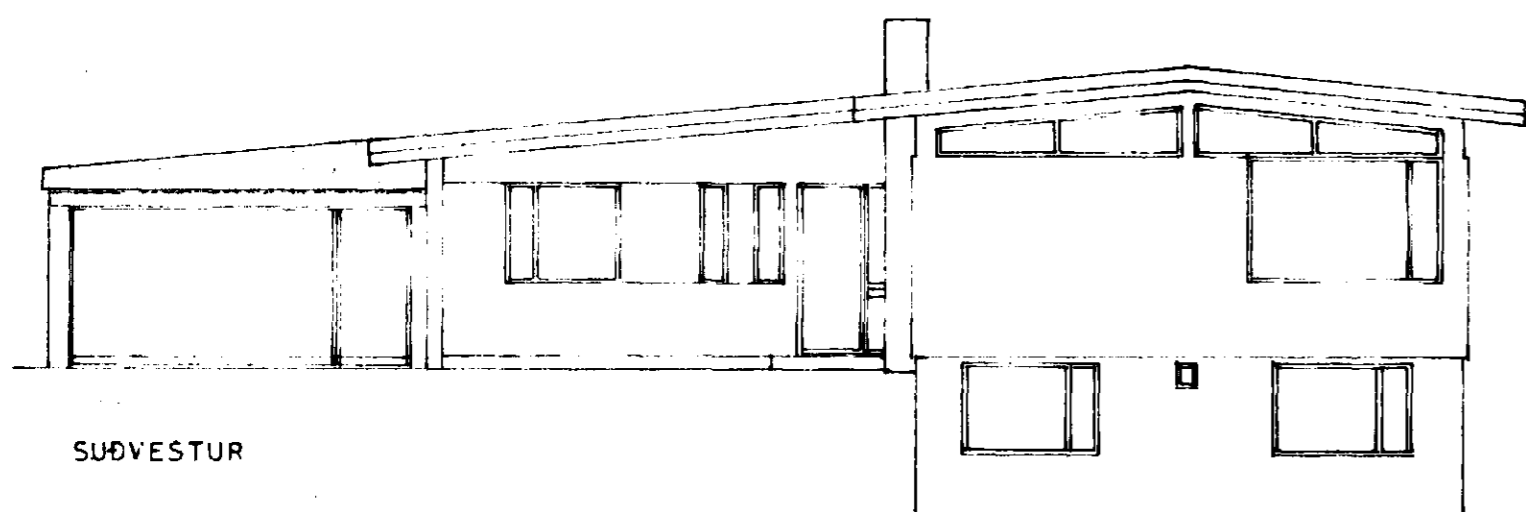


SUÐVESTUR

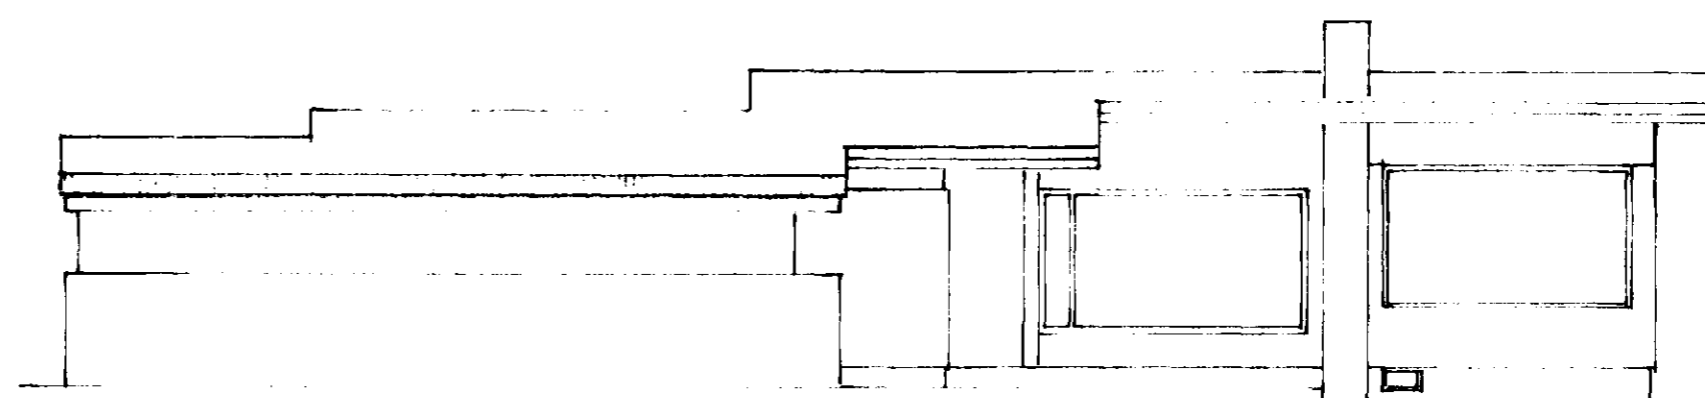

NORÐVESTUR

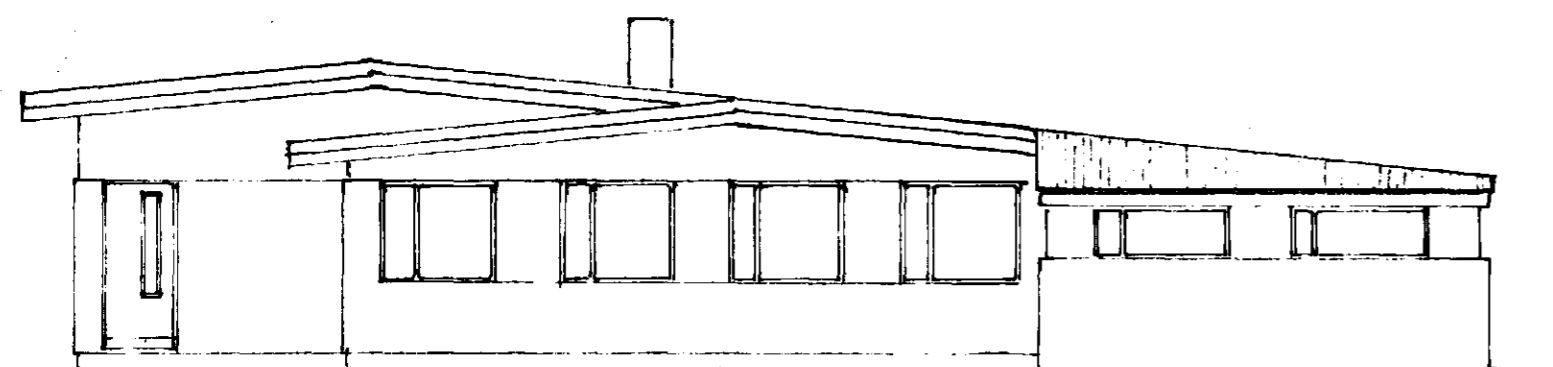

NORÐAUSTUR

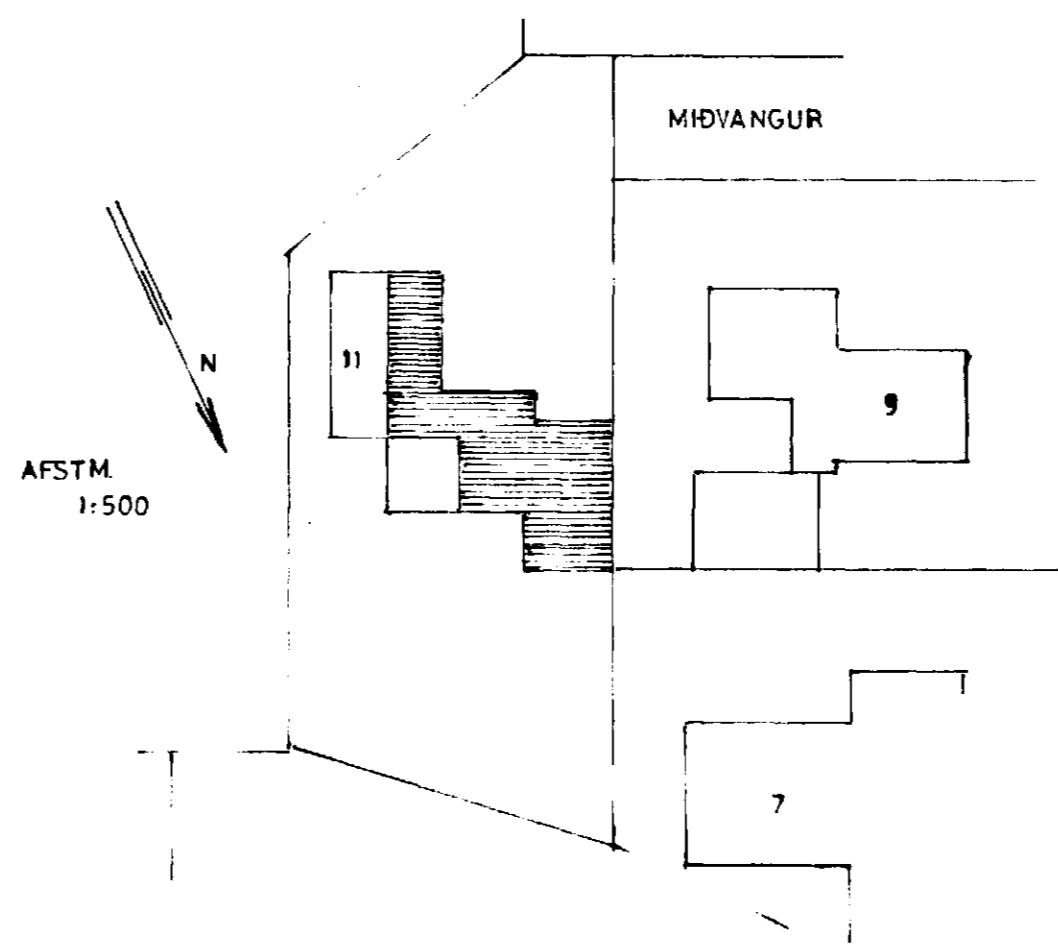

6180-0110.02

MÍÐVANGUR NR 11

BREYTING A ÞAKI BILGEYMSLU
1:100

Hafnarfirði 2. Marsí 1983
E. Björnsson