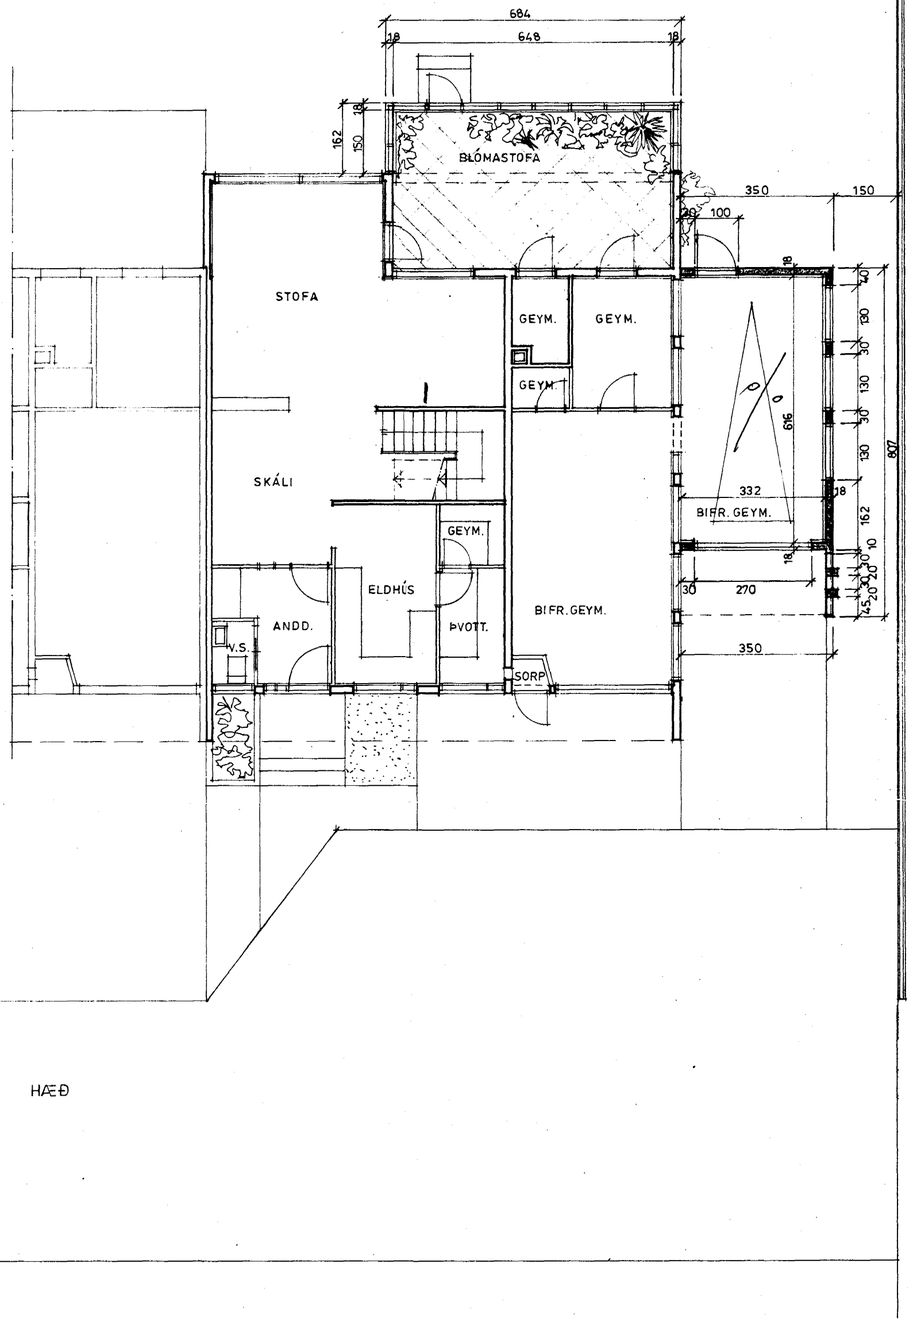

HÆÐ

BRÚTTÓ STÆRÐIR :	NÚV. HÚS	VIÐB.
1. HÆÐ :	117.5 M²	~~22.8 M² (BÍFR. GEYM.)~~ 25.0 M² (BLÓMAST.)
2. HÆÐ :	69.8 M²	31.5 M²
	187.3. M²	~~80.0 M³~~
	80.0 M²	56.5 M²
SAMTALS :	267.3 M²	
RÚMMÁL :	566.0 M³	~~254.0 M³~~
	254.0 M³	180 M³
SAMTALS :	820.0 M³	

Samþykkt á fundi byggingafulltrúa Hafnarfjarðar þ. 30/3 1989

BYGGINGAFULLTRÚINN Í HAFNARFIRÐI

BÍLGEYMSLA EKKI SAMÞYKKT.

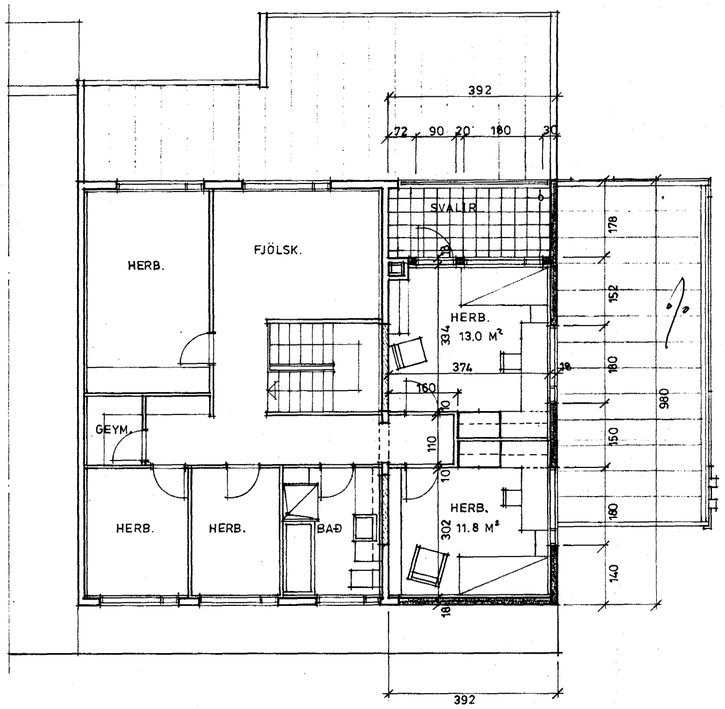

2. HÆÐ

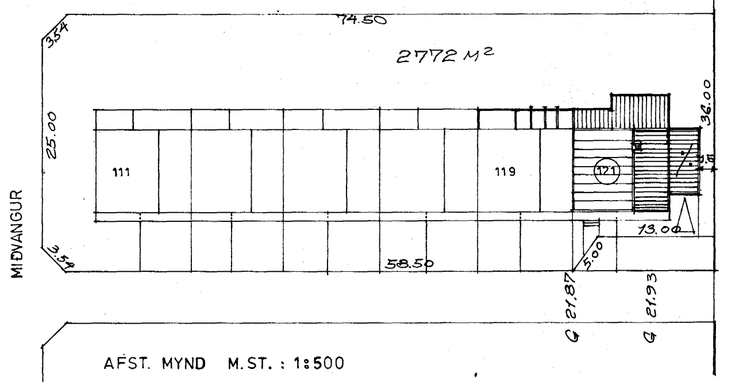

N