


Samþykkt á fundi bygginga-
nefndar þ. 30.13.1989


BYGGINGAFULLTRÚINN
Í HAFNARFIRÐI

[Handwritten signature]


BIRGEYRSÚA EKKI SAMÞYKTI

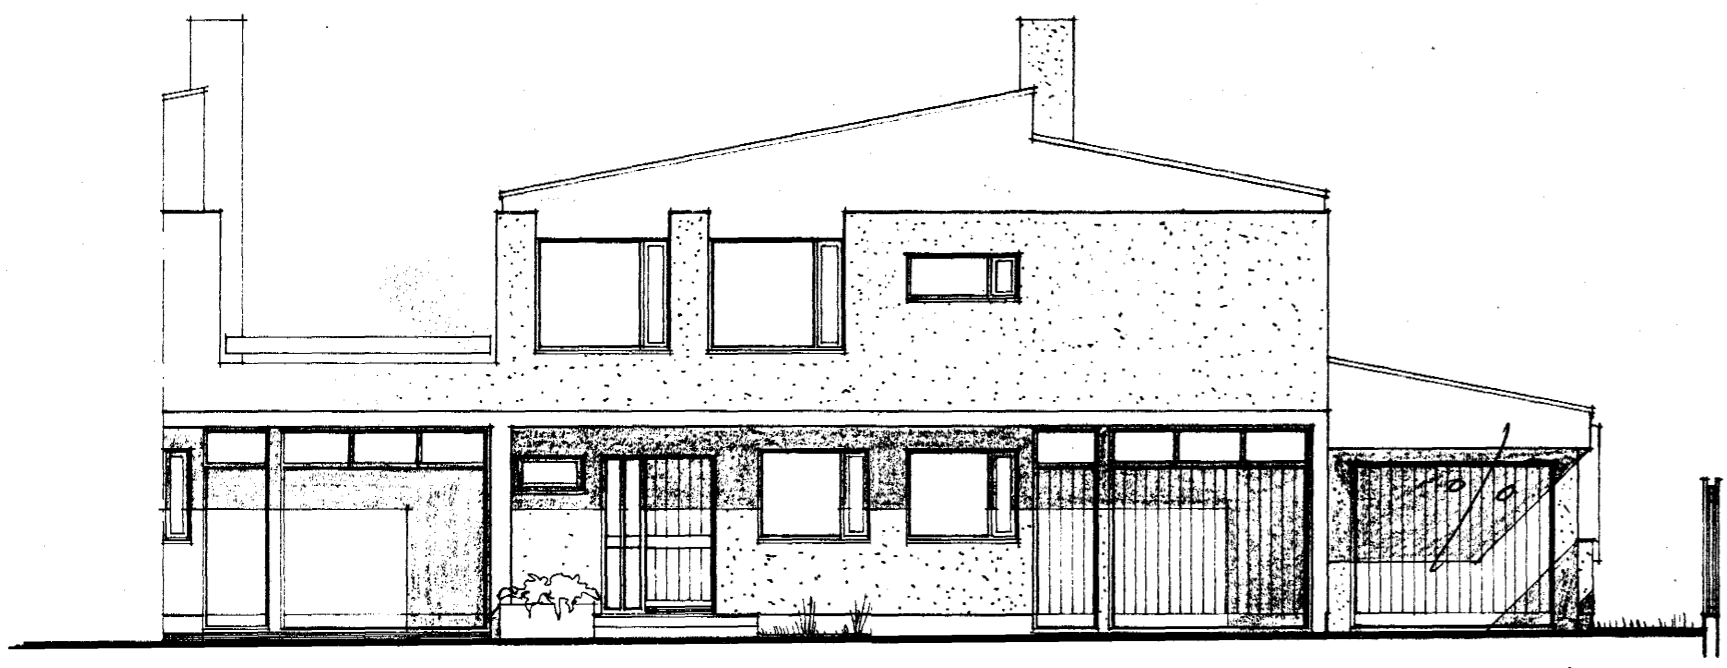


NORÐUR

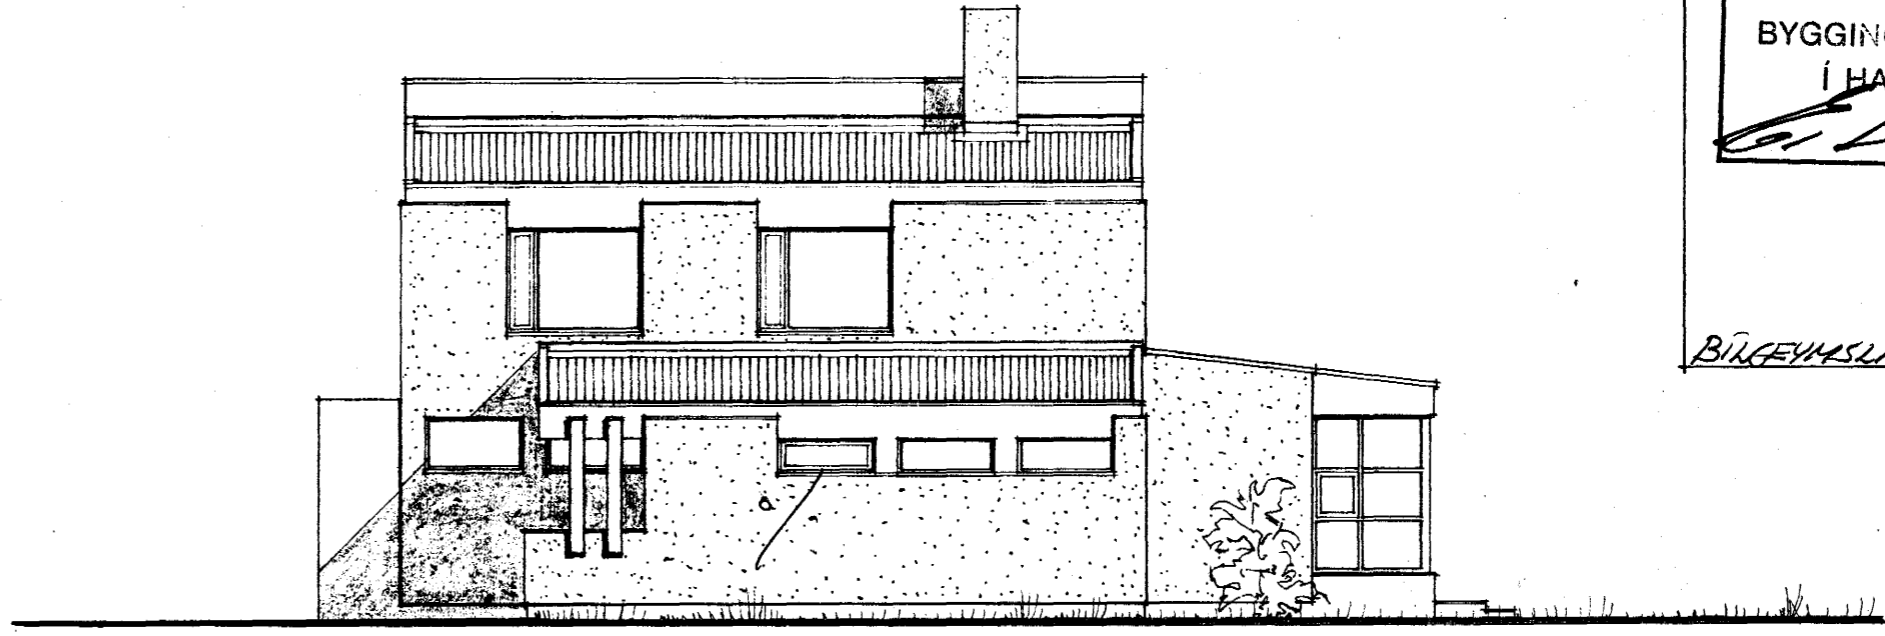


VESTUR

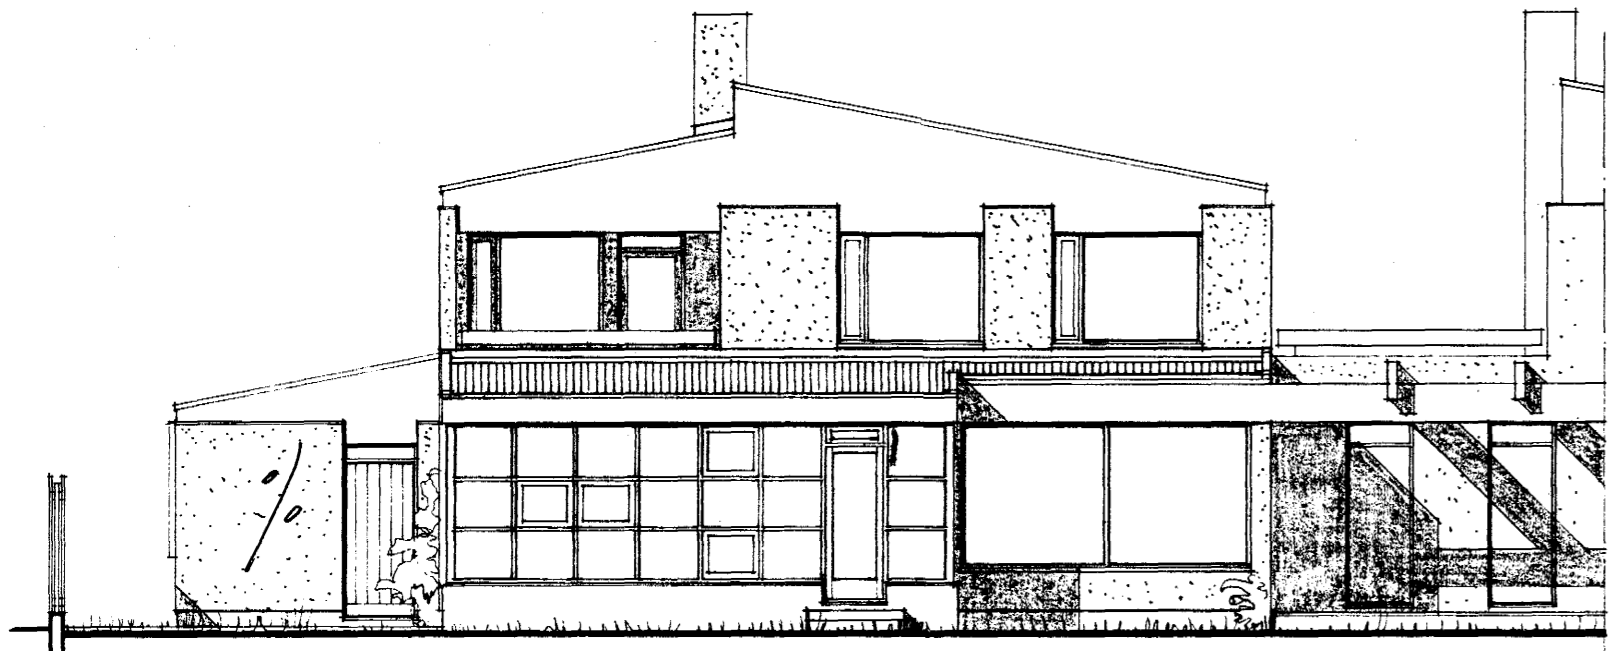

SUÐUR

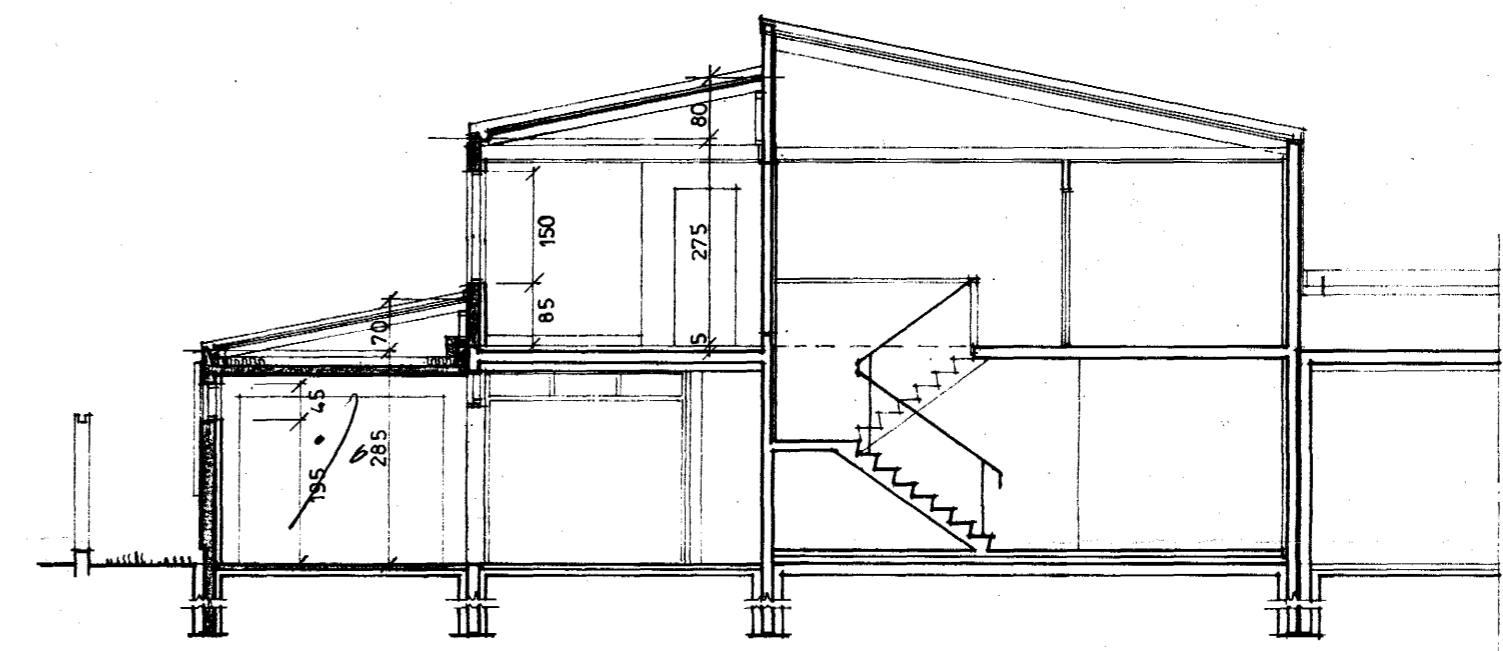

SNÍÐ A-A

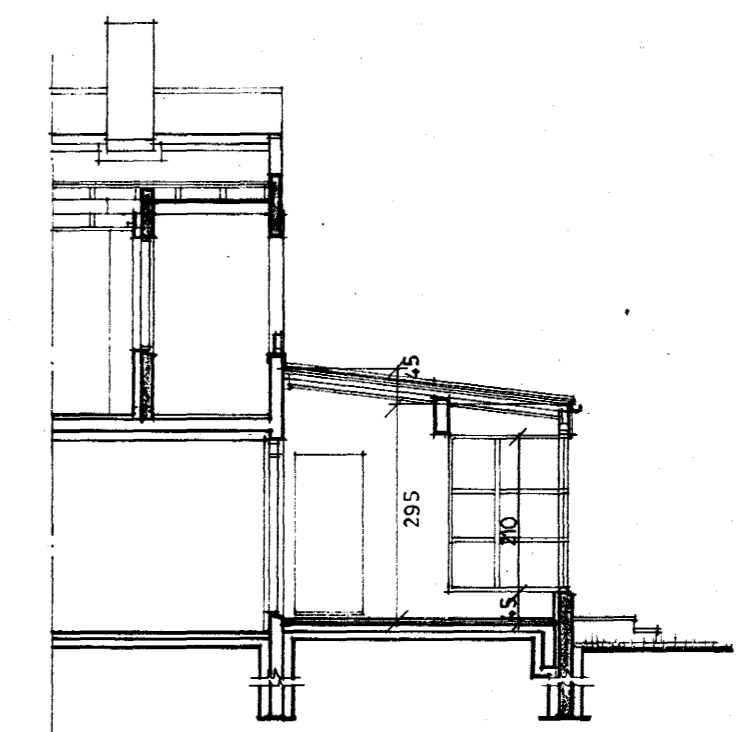

SNÍÐ B-B

