




Samþykkt á fundi bygginga-
nafndar þ. 26. 5. 1971
BYGGINGAFULLTRÚNN
Í HAFNARÉIRÐI
[Signature]

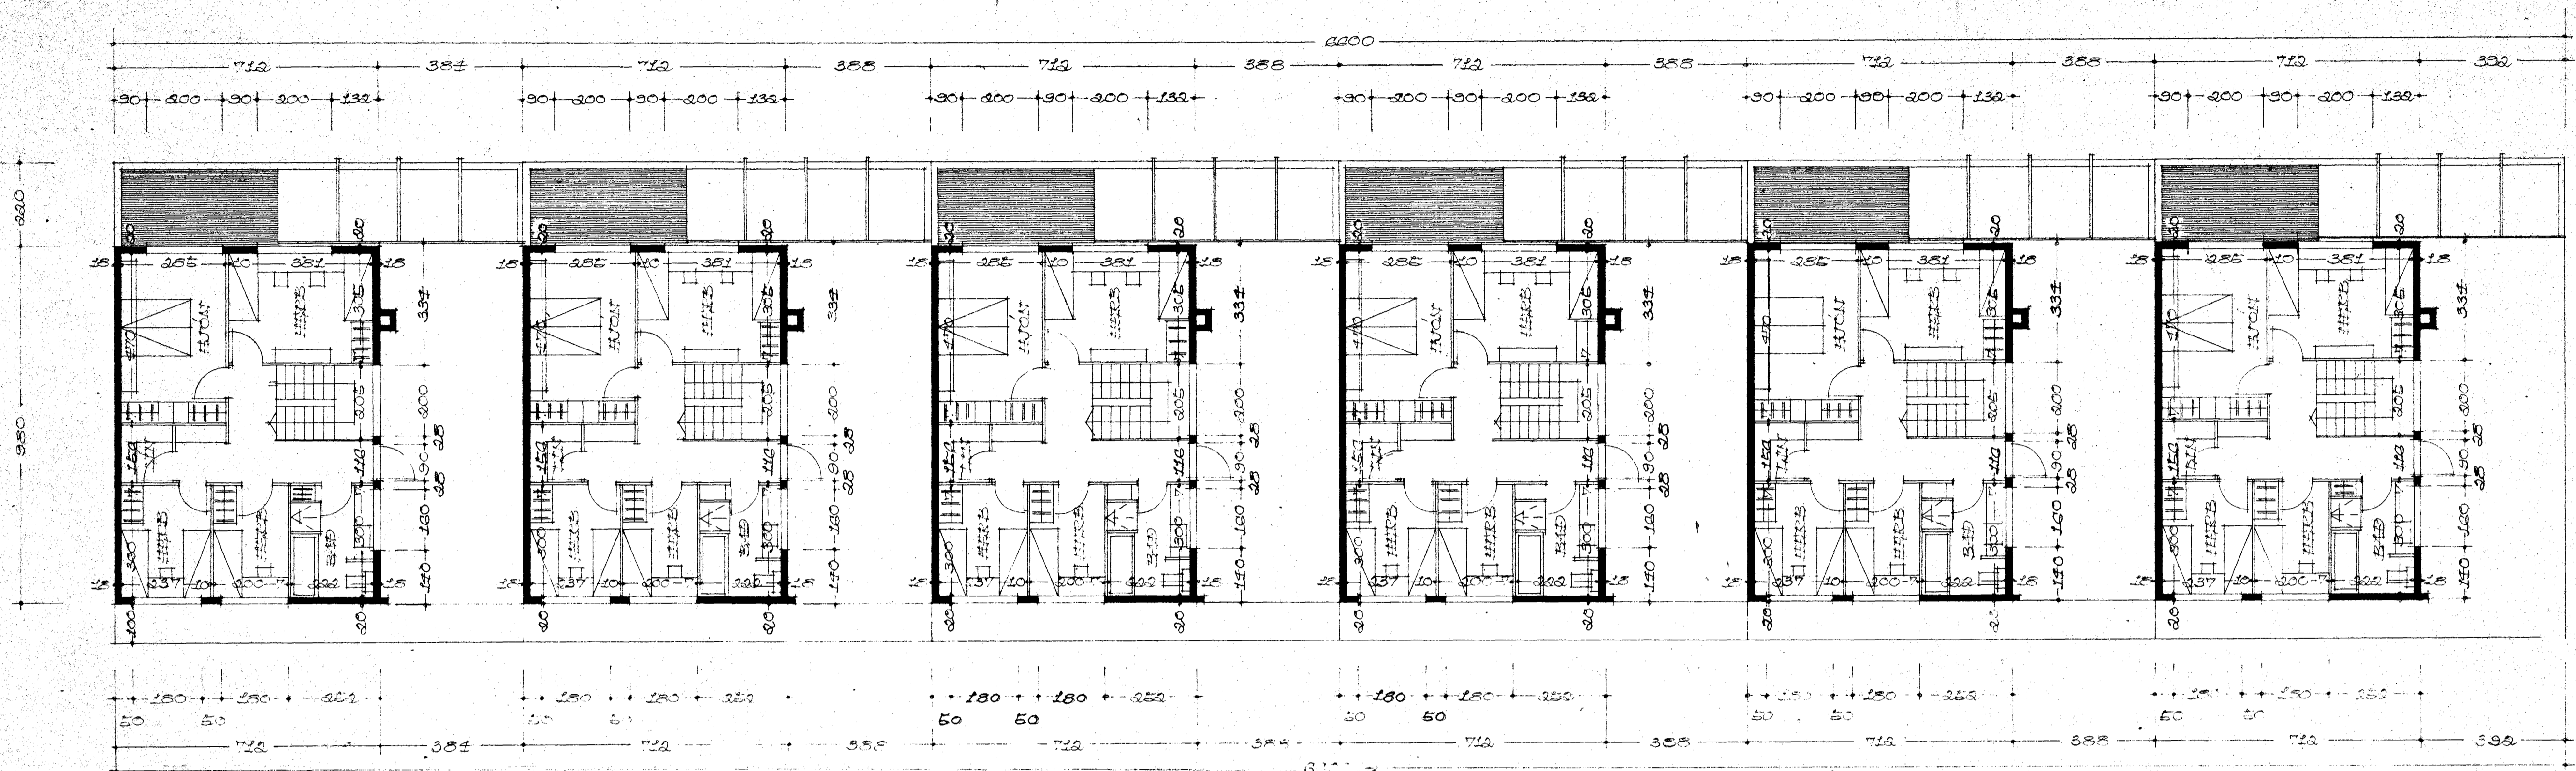

GRUNNVAEND 2. HESB

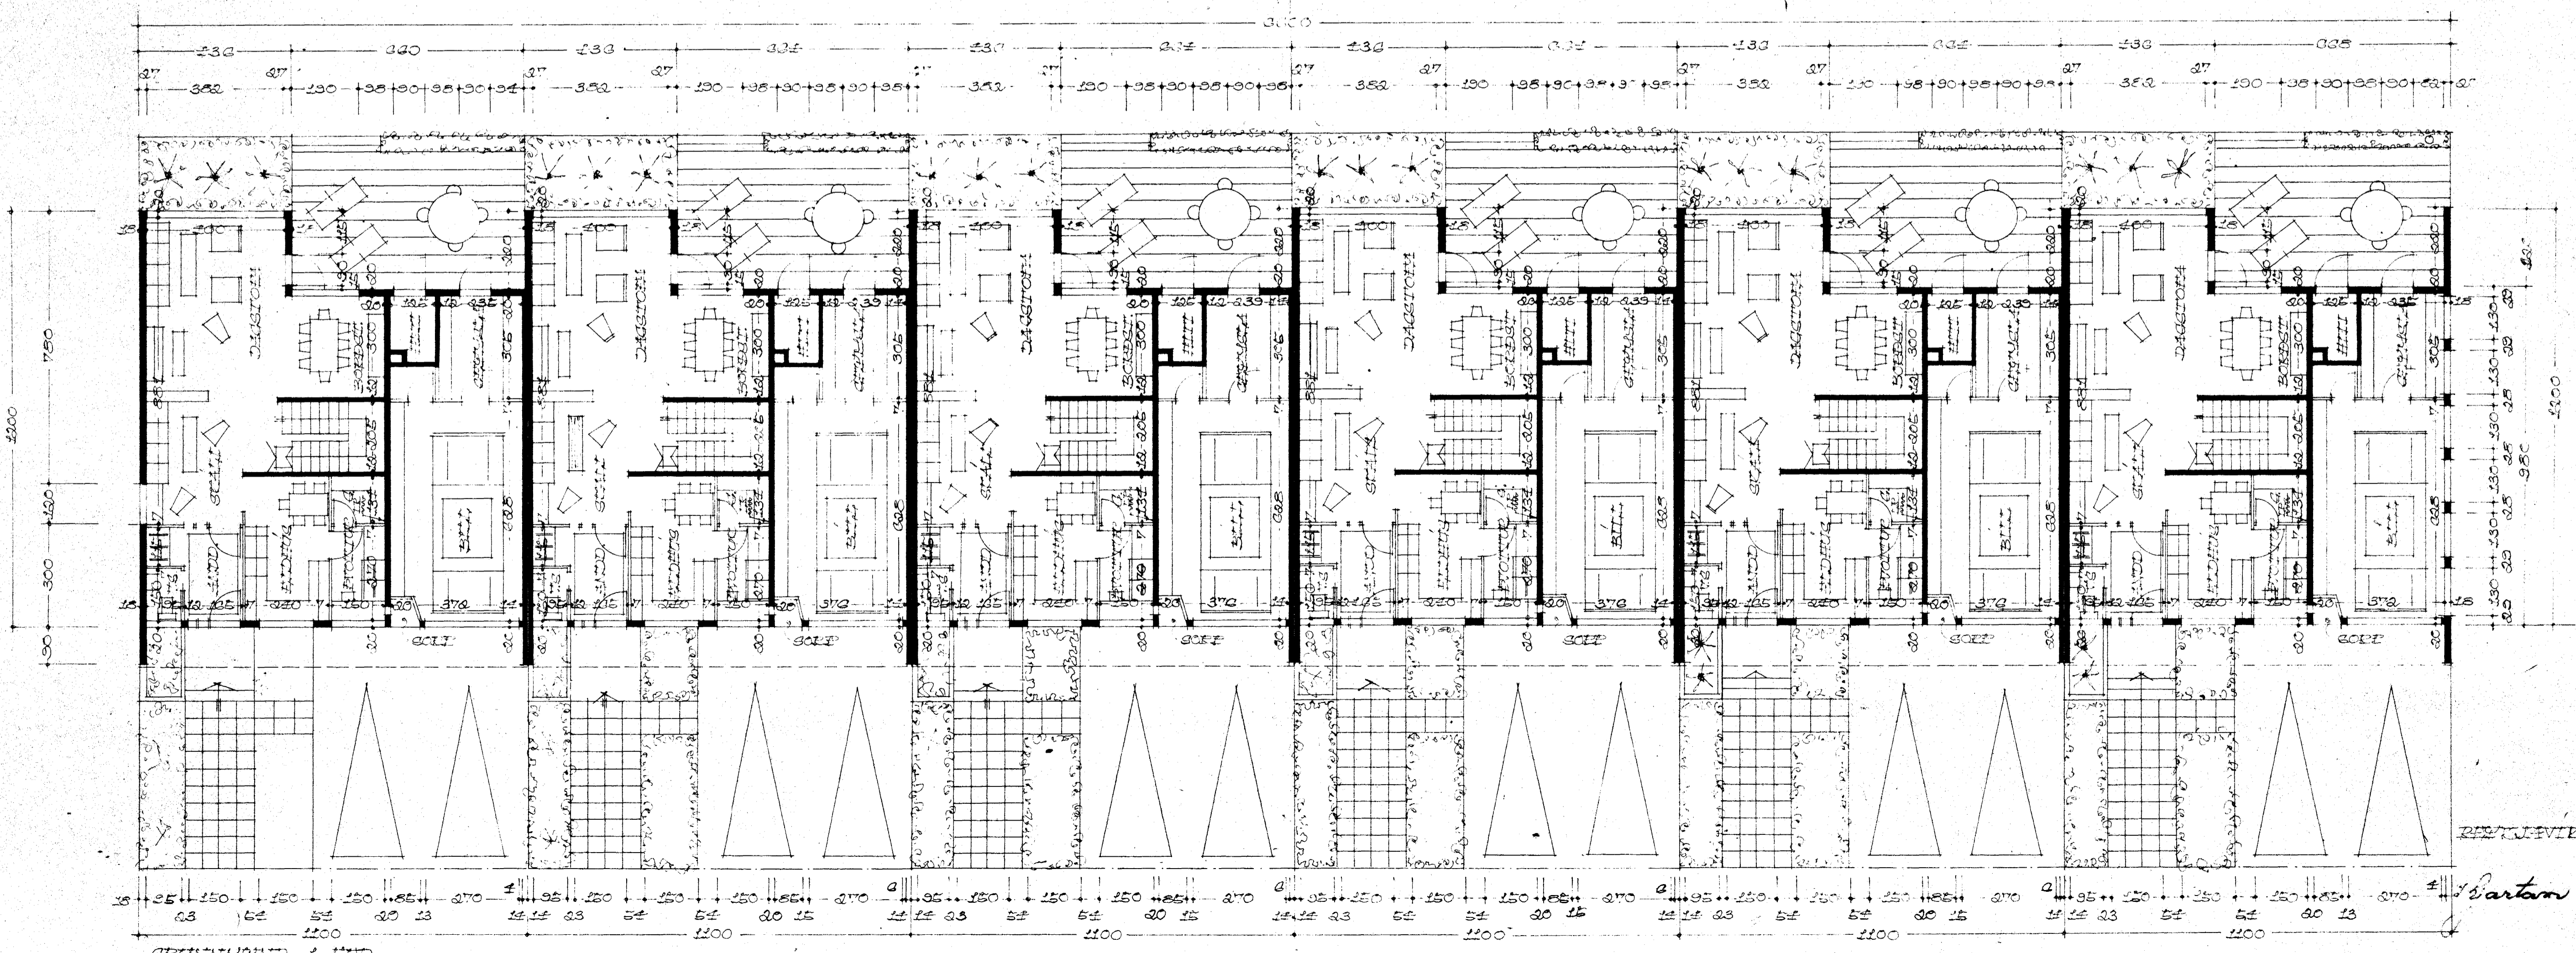

RETTJAFNVIK 1 MAI 1971

Bartram Sveinsson