



Áskilið að veggar á milli hals og geymslu sé eldurinn og henni á þorum spjökum eldurinnhúti.
F. M.


26.5.71
F. M.

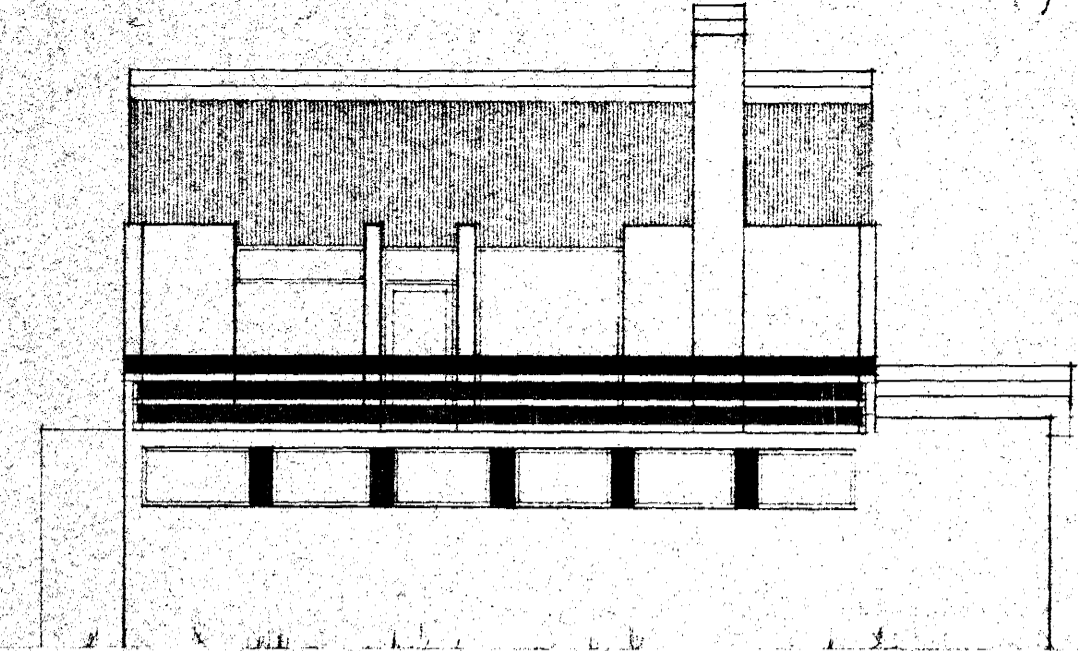


VESITH

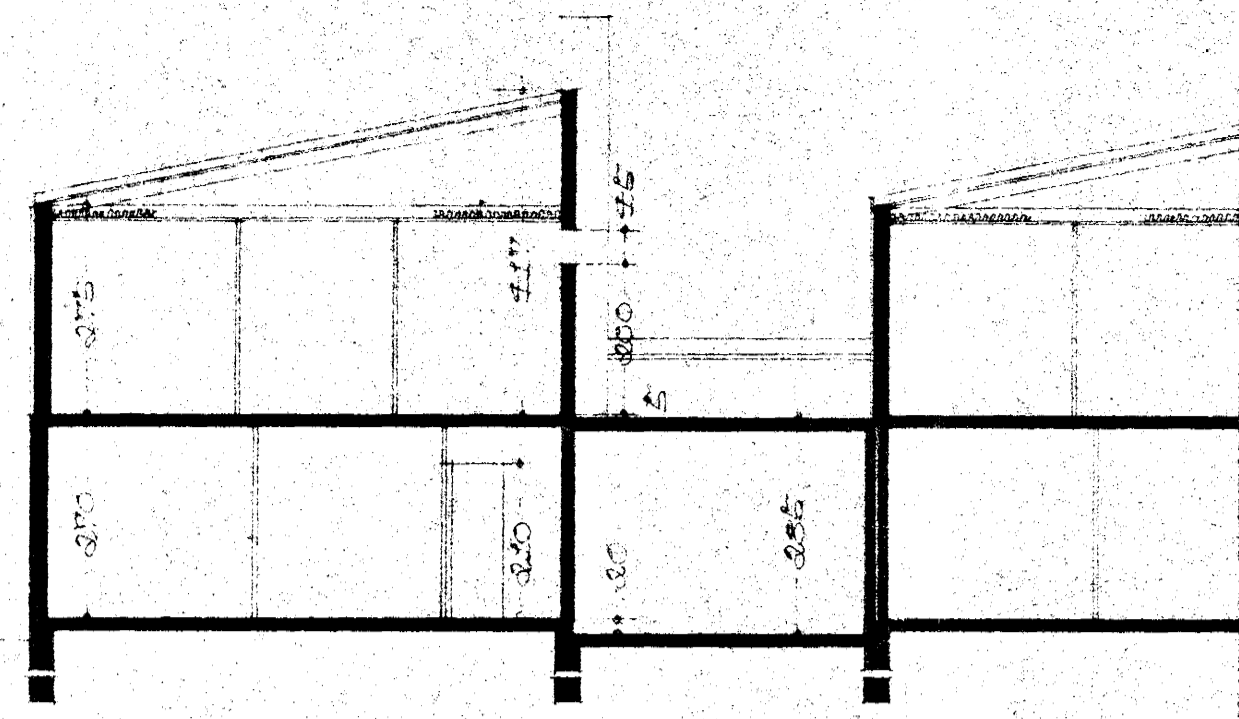


STRIKUR 1:1

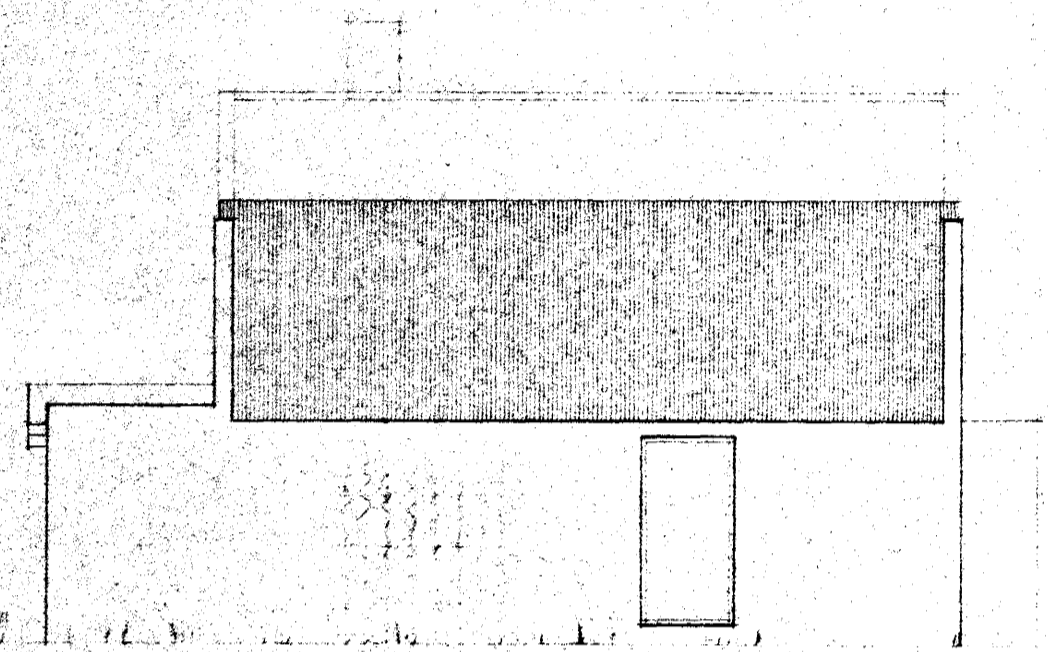


VESITH

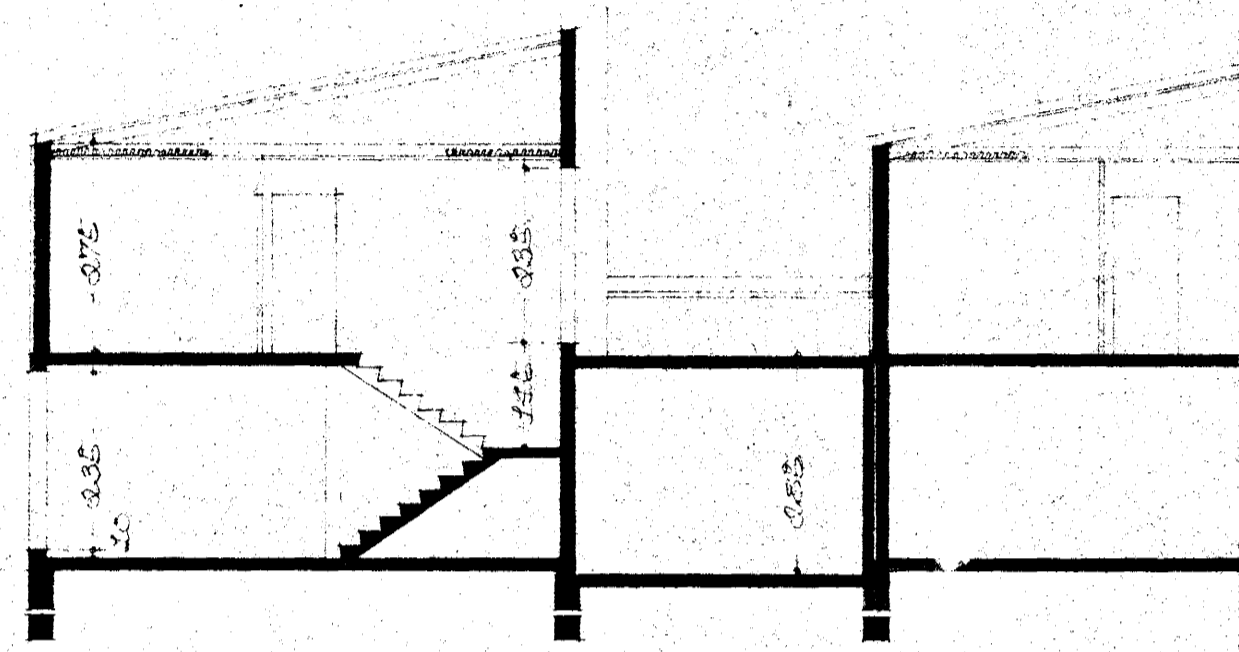


STRIKUR 1:1

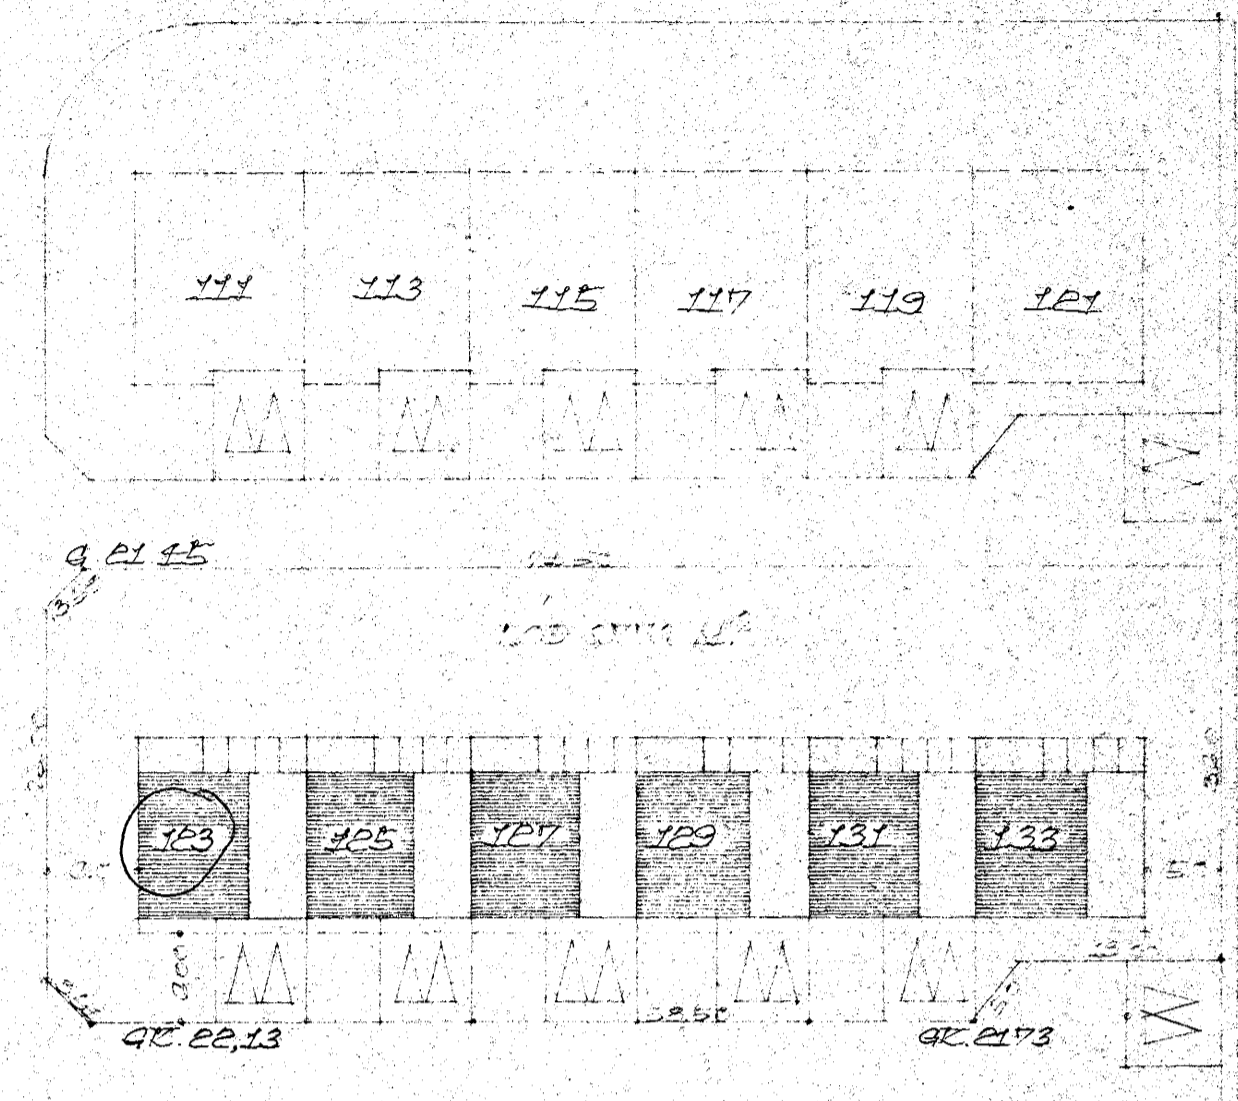


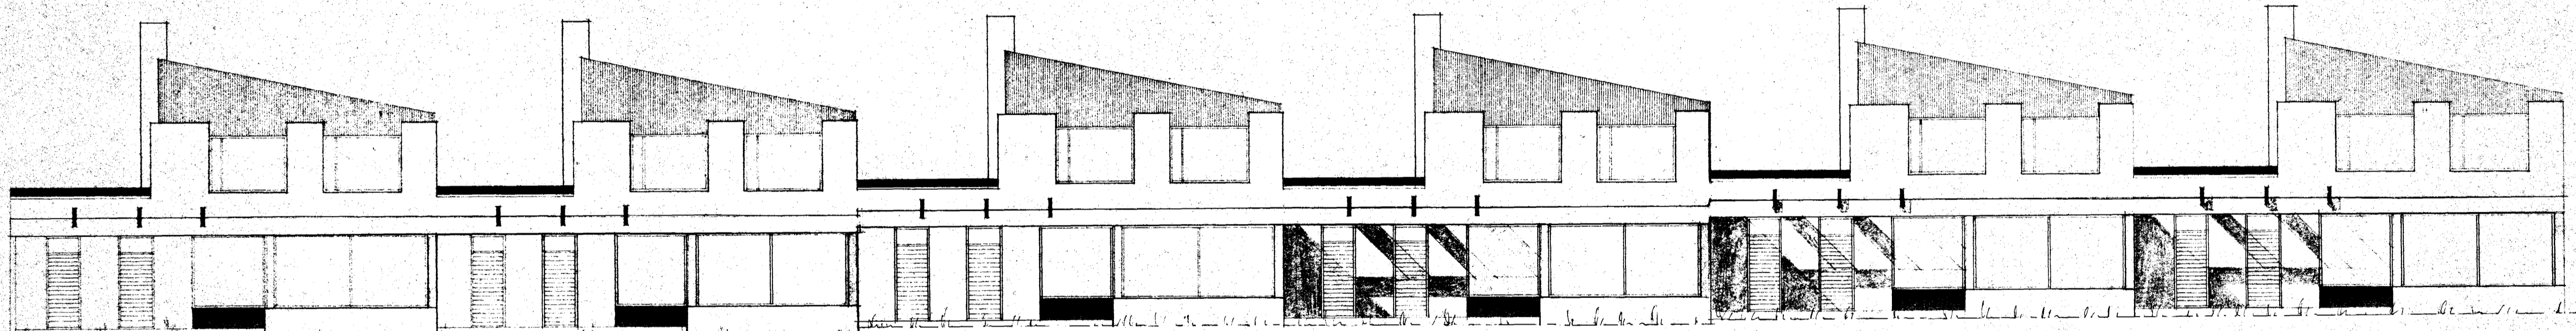

STRIKUR

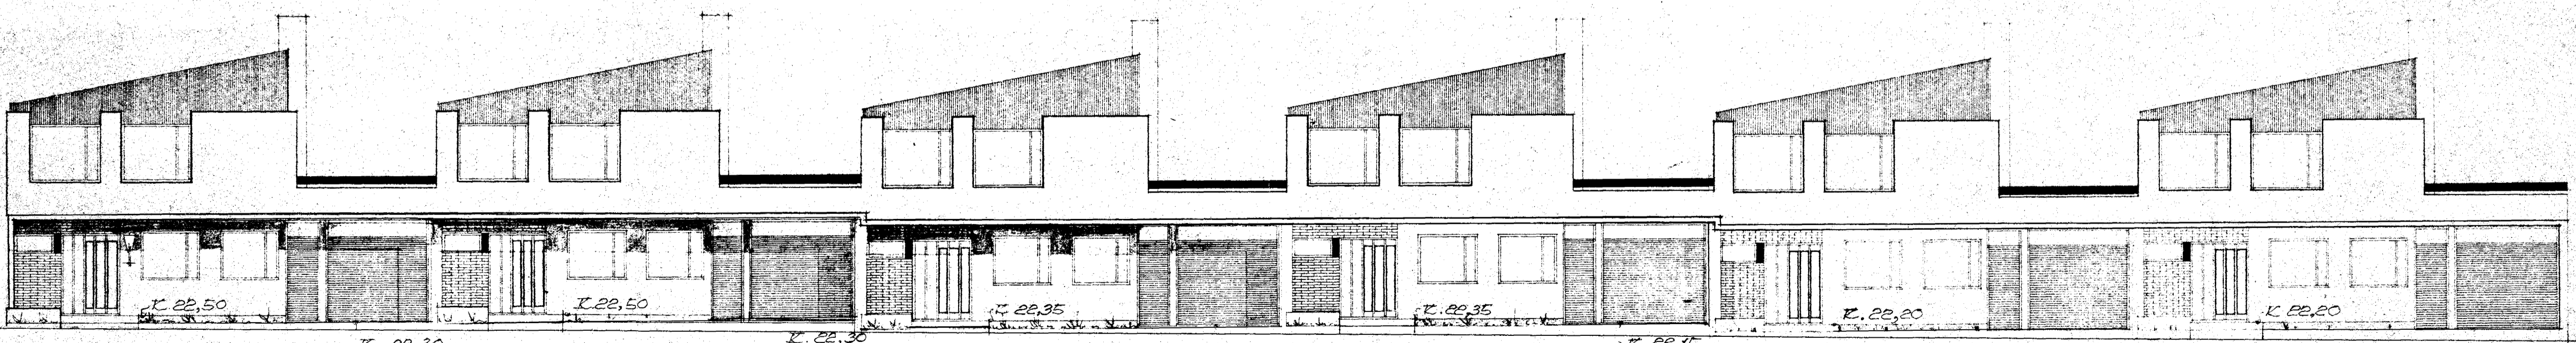

STRIKUR

K. 22,30 K. 22,30 K. 22,35 K. 22,35 K. 22,15 K. 22,15 K. 22,00 K. 22,00

Þjartan Sveinsson
1. MAJ 1971