



18/9/86 Samþ. að heilvöðu  
 fal m. og stambri og  
 þakjörni á hús nr. 81  
 FH

Samþykkt á fundi bygginga-  
 nefndar þ. 27/2. 1985  
 BYGGINGAFULLTRUINN  
 Í HAFNARFIRDI  
 S. Jónsson


Fullnægja þakjörnum  
 Brúnni með loftsluðum sem  
 þröngur þakur á milli  
 húðanna. F.S.

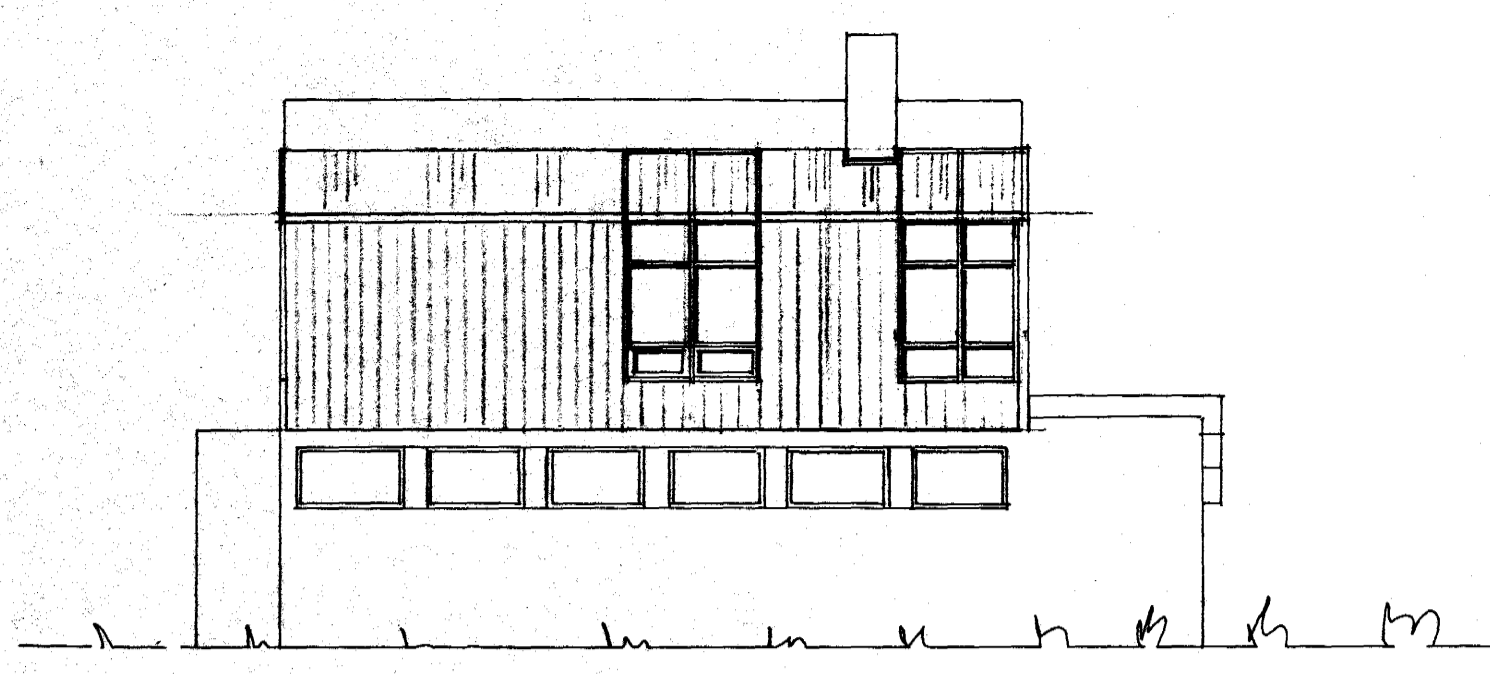


VESTUR

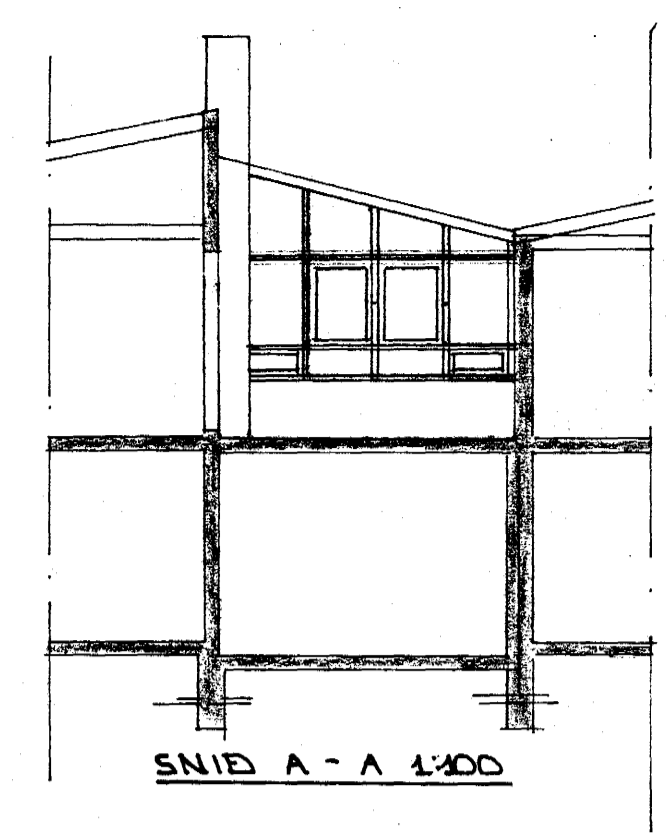


SNID A - A 1:100

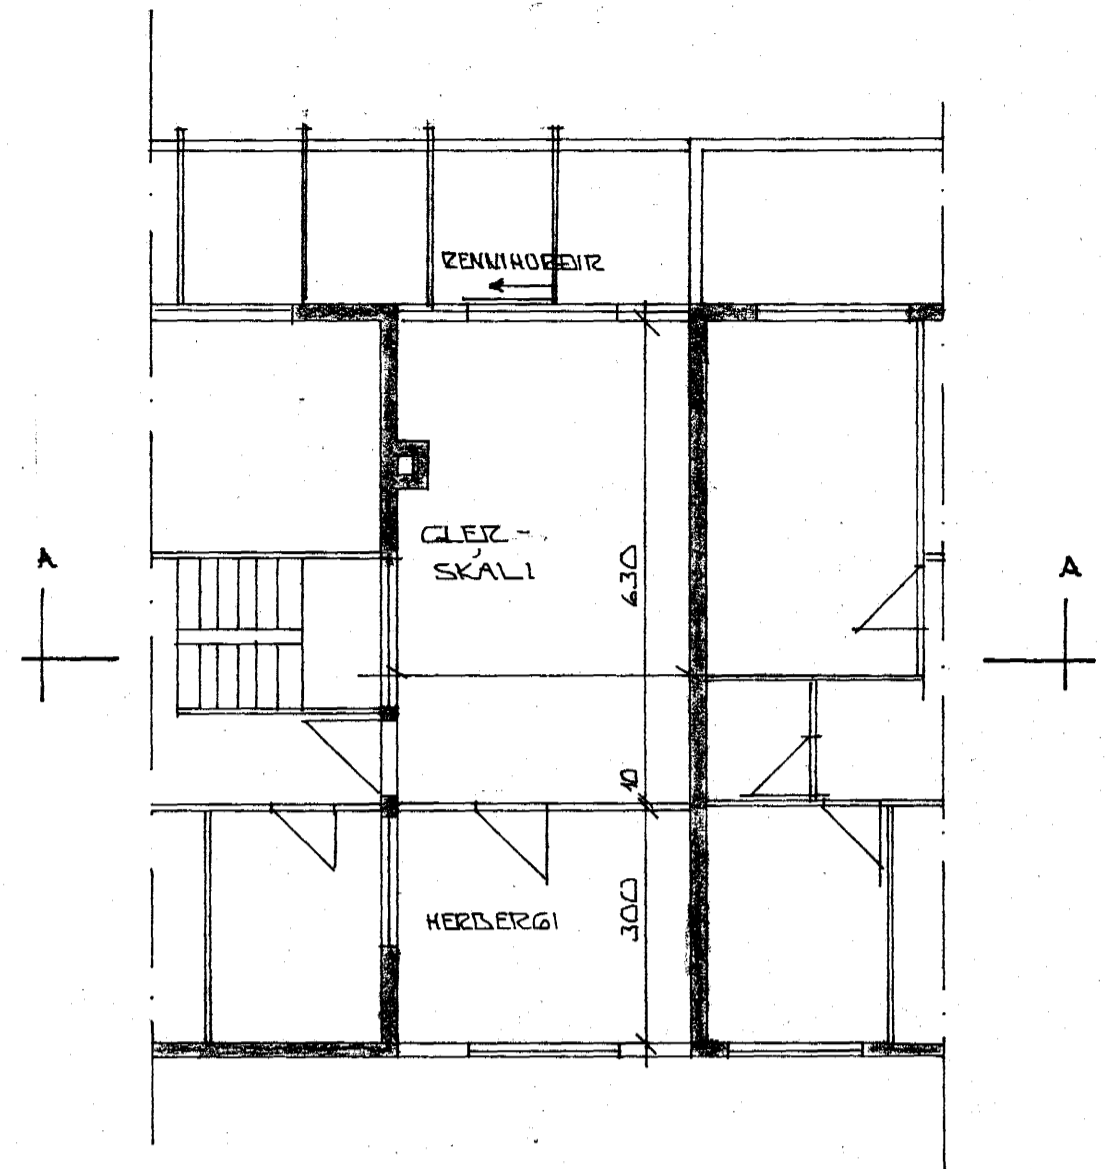


GRUNNMÝND 1:100

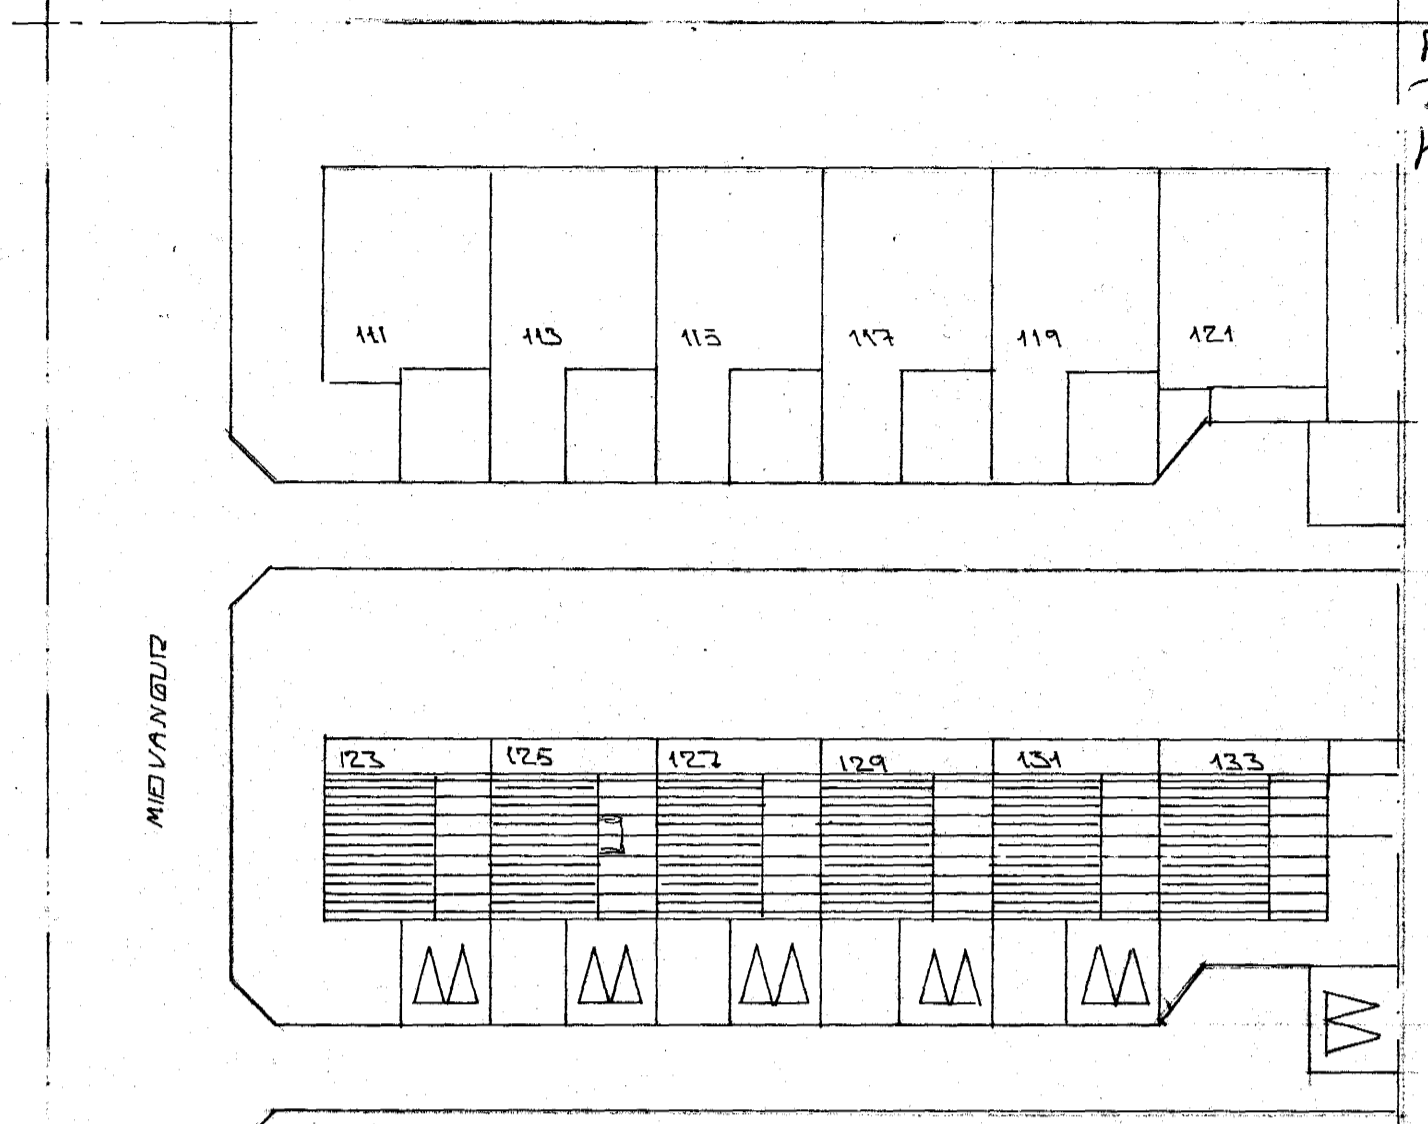


AFSTÖÐUMÝND 1:500

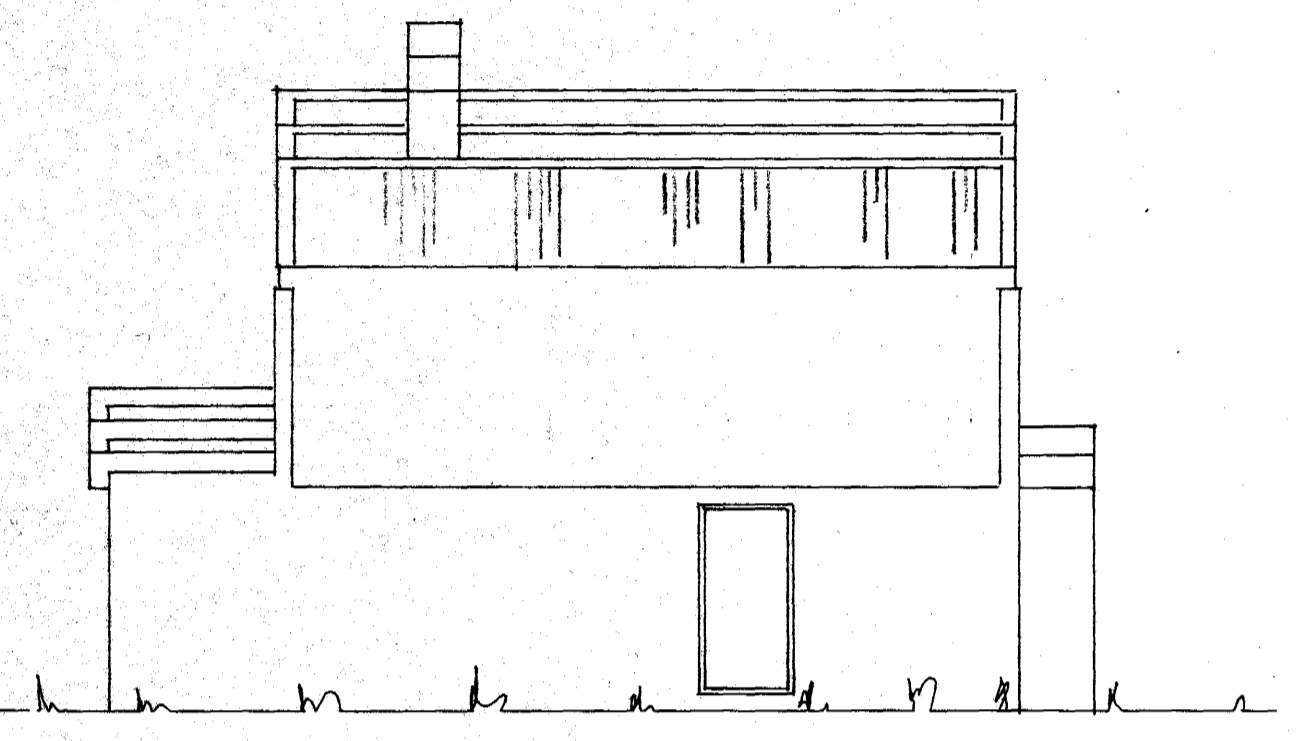

AUSTUR

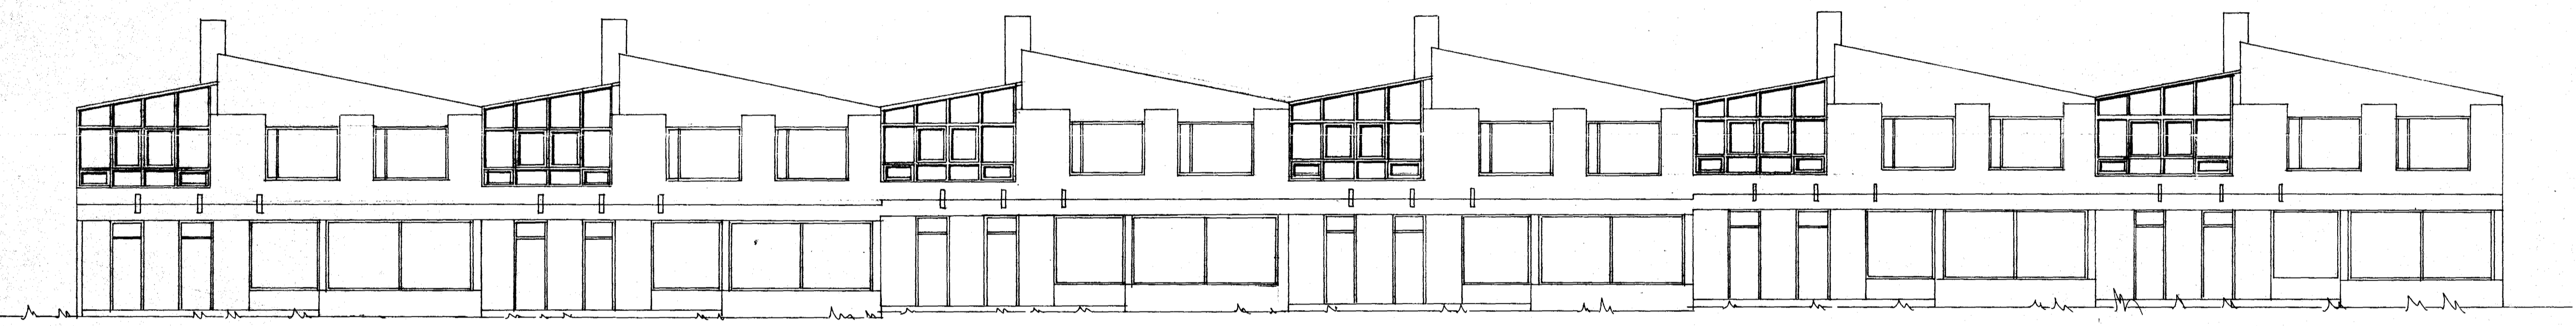

SUÐUR

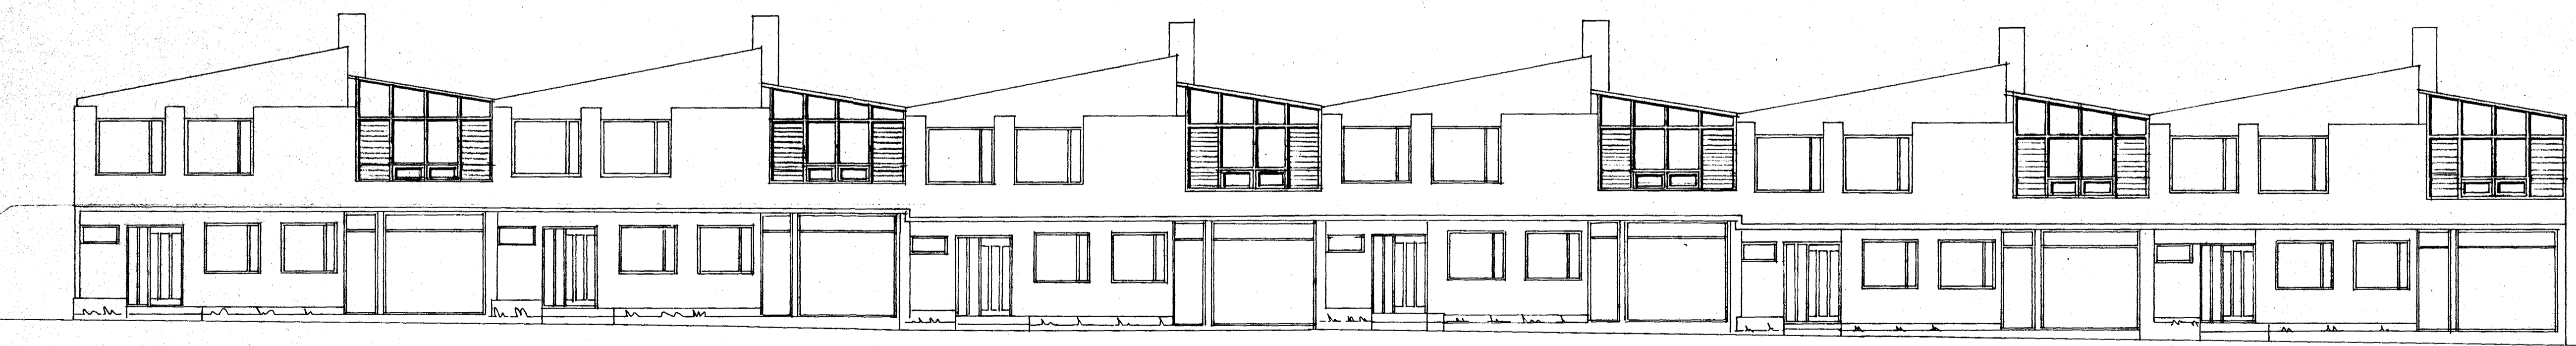

NORÐUR

SKYRINGAR.

UPPRÁFLEGA TEIKNAD AF KORTANI SVENSSNI  
 1. MAI 1931. HÆÐ Í GLETSKÁLA RÆÐST AF  
 AÐ HLUTA AF HÆÐ GRANNHÚSI. SÁ TEKI KS.

6180-1230 ?

DR. NR.	DAGS	EDLI BREVTINGAR	SIGN.
MIEVANGUR	123 - 133	HAFNARFIRDI	DAGS FERD. BS.
VÍÐSÖGGING	GLERSKÁLA		TEIKNAD
MELIKV. 1:100			VERK NR. 8502
SIGURÐUR ÞORLEIFSSON	TEKNIFRÆÐINGUR	F.H.F.	BLAD NR.
STRANDGÖTU 11	HAFNARFIRDI	SÍMI 54751	