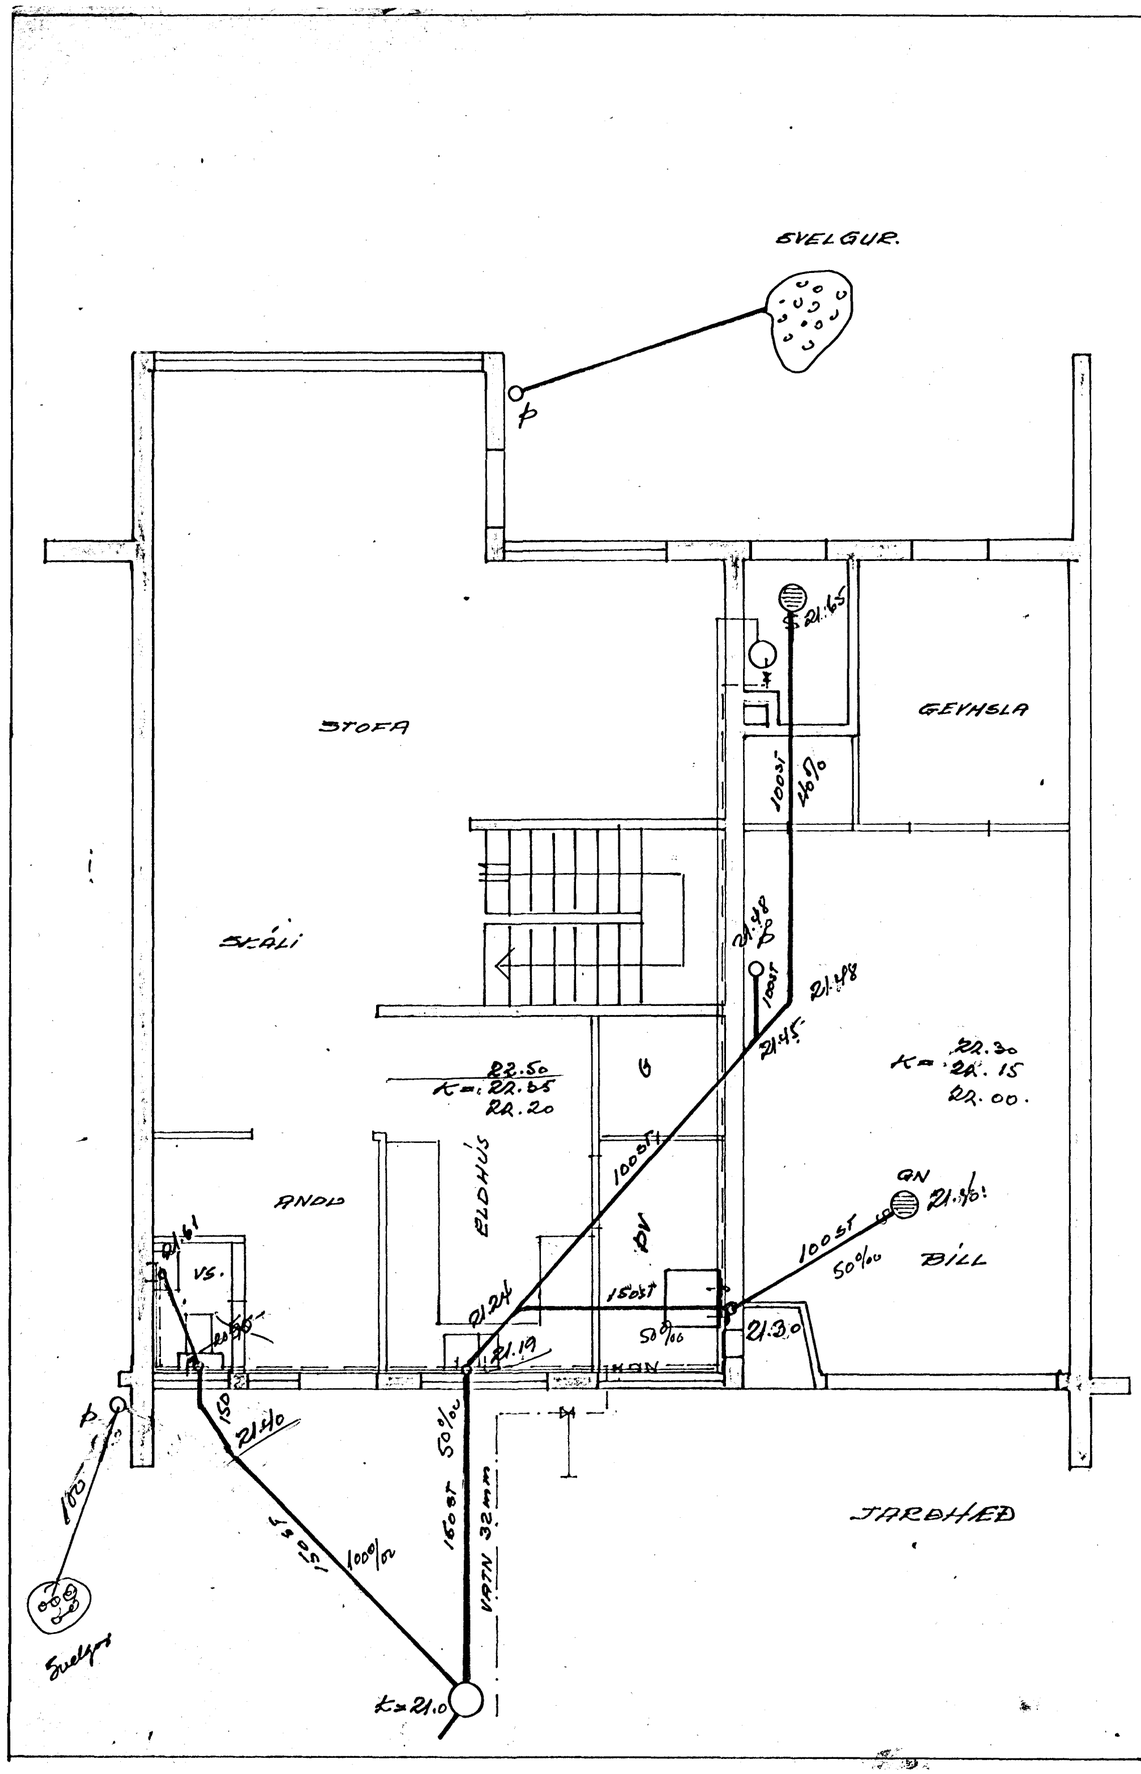

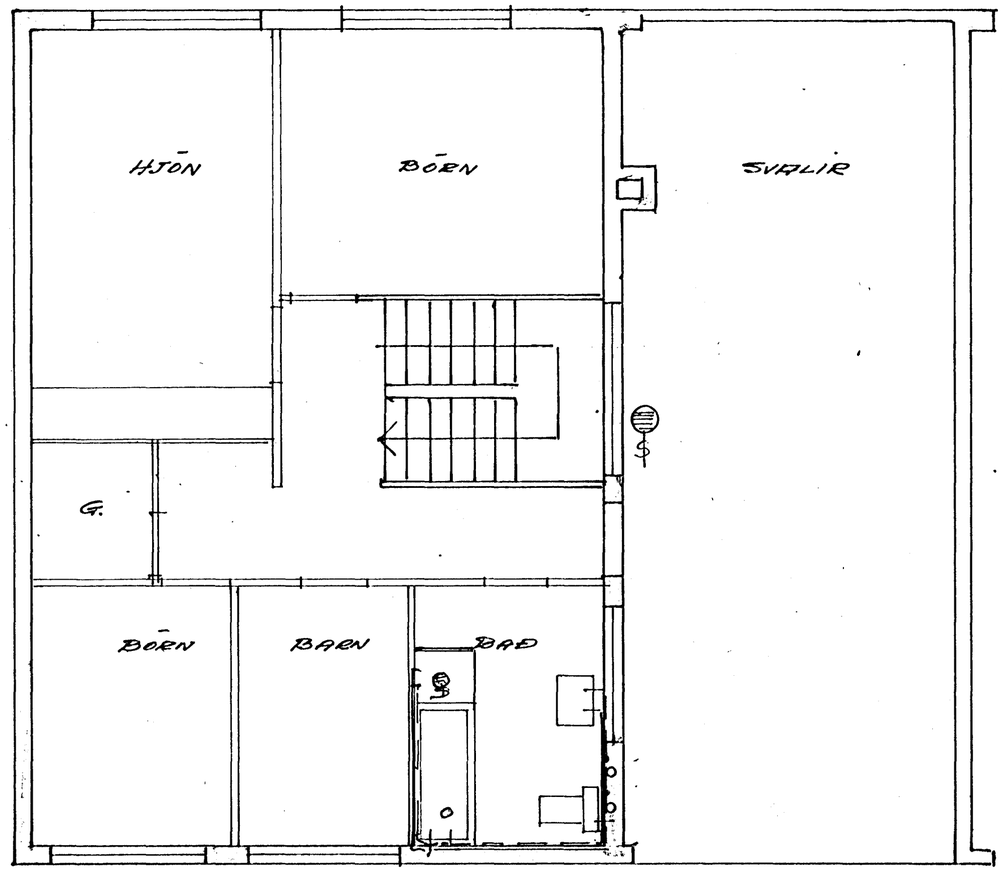

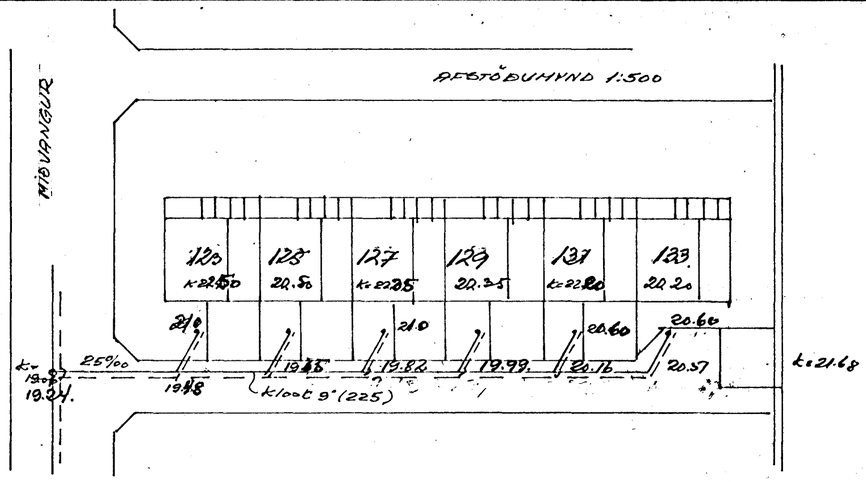

BREYTT 16.8.71

27. ág. 1971

MIÐVANGUR 123 125 127 129 131 133	1:50	DAGS.	4/5 70
		TEIKN.	dak
KOLBEINN KG JÓNSSON TEKNIFR	TEIKN. NR. BL 3	7/07	