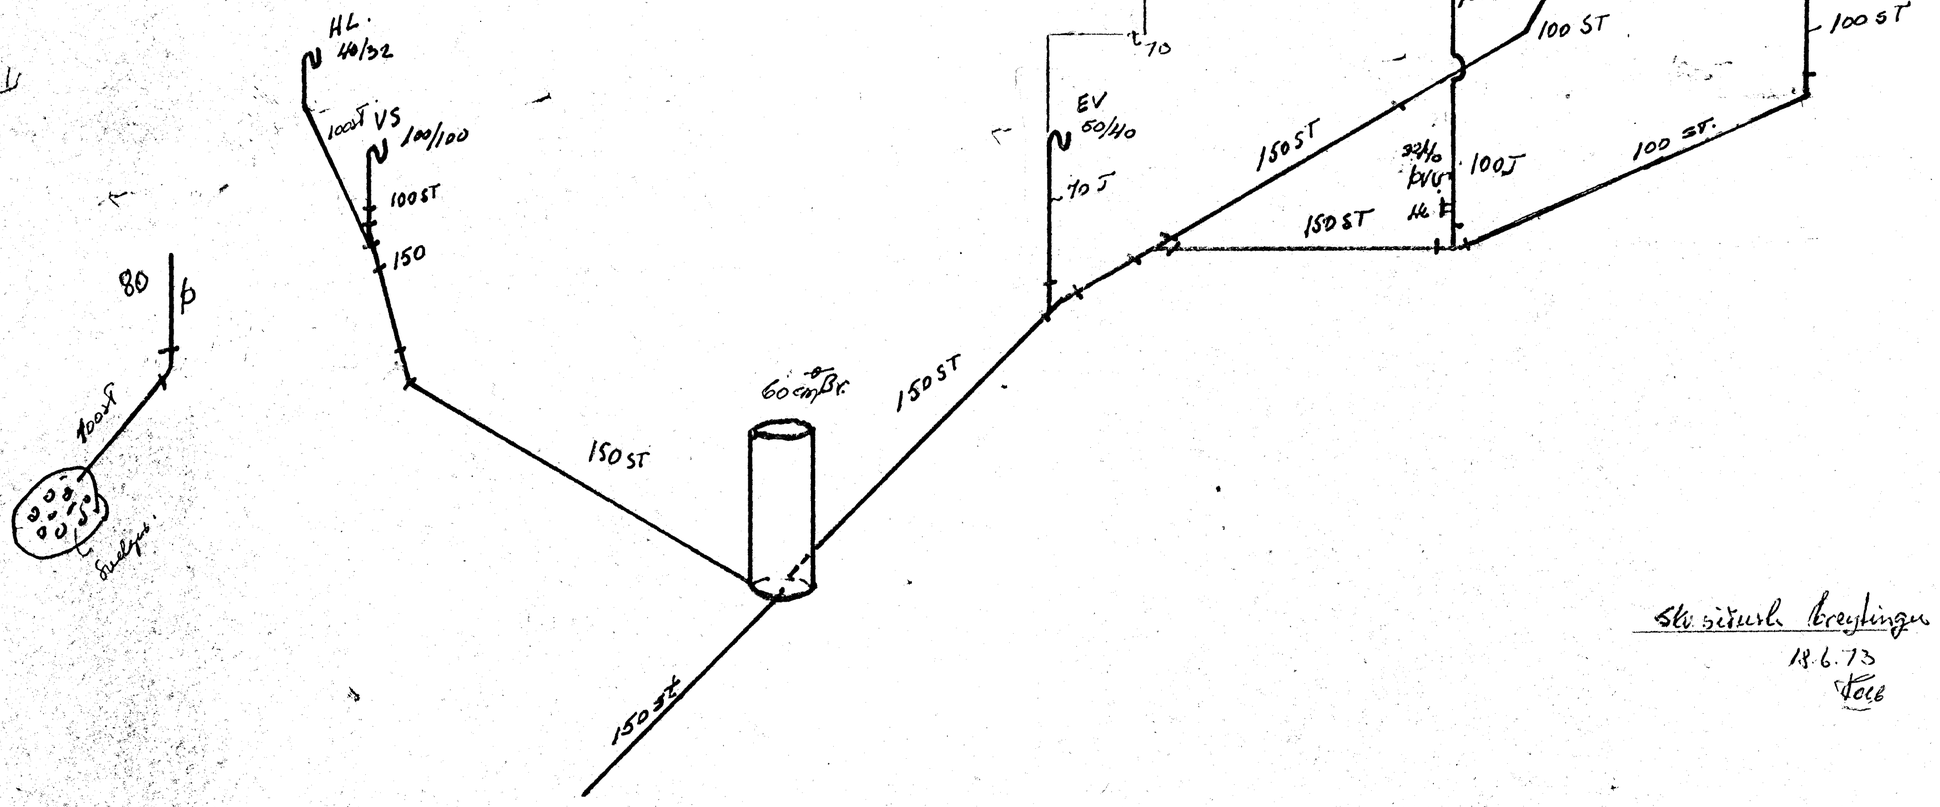

Stv. sérteikn. breytingar
18.6.73
Stgr

MIÐVANGUR 125	TEIKN.	6/7 69
SKOLP	DAGL	K.T.
		6/5 70
KOLBEINN JÓNSSON TÆKNIFR HTFÍ	TEIKN. 1301	