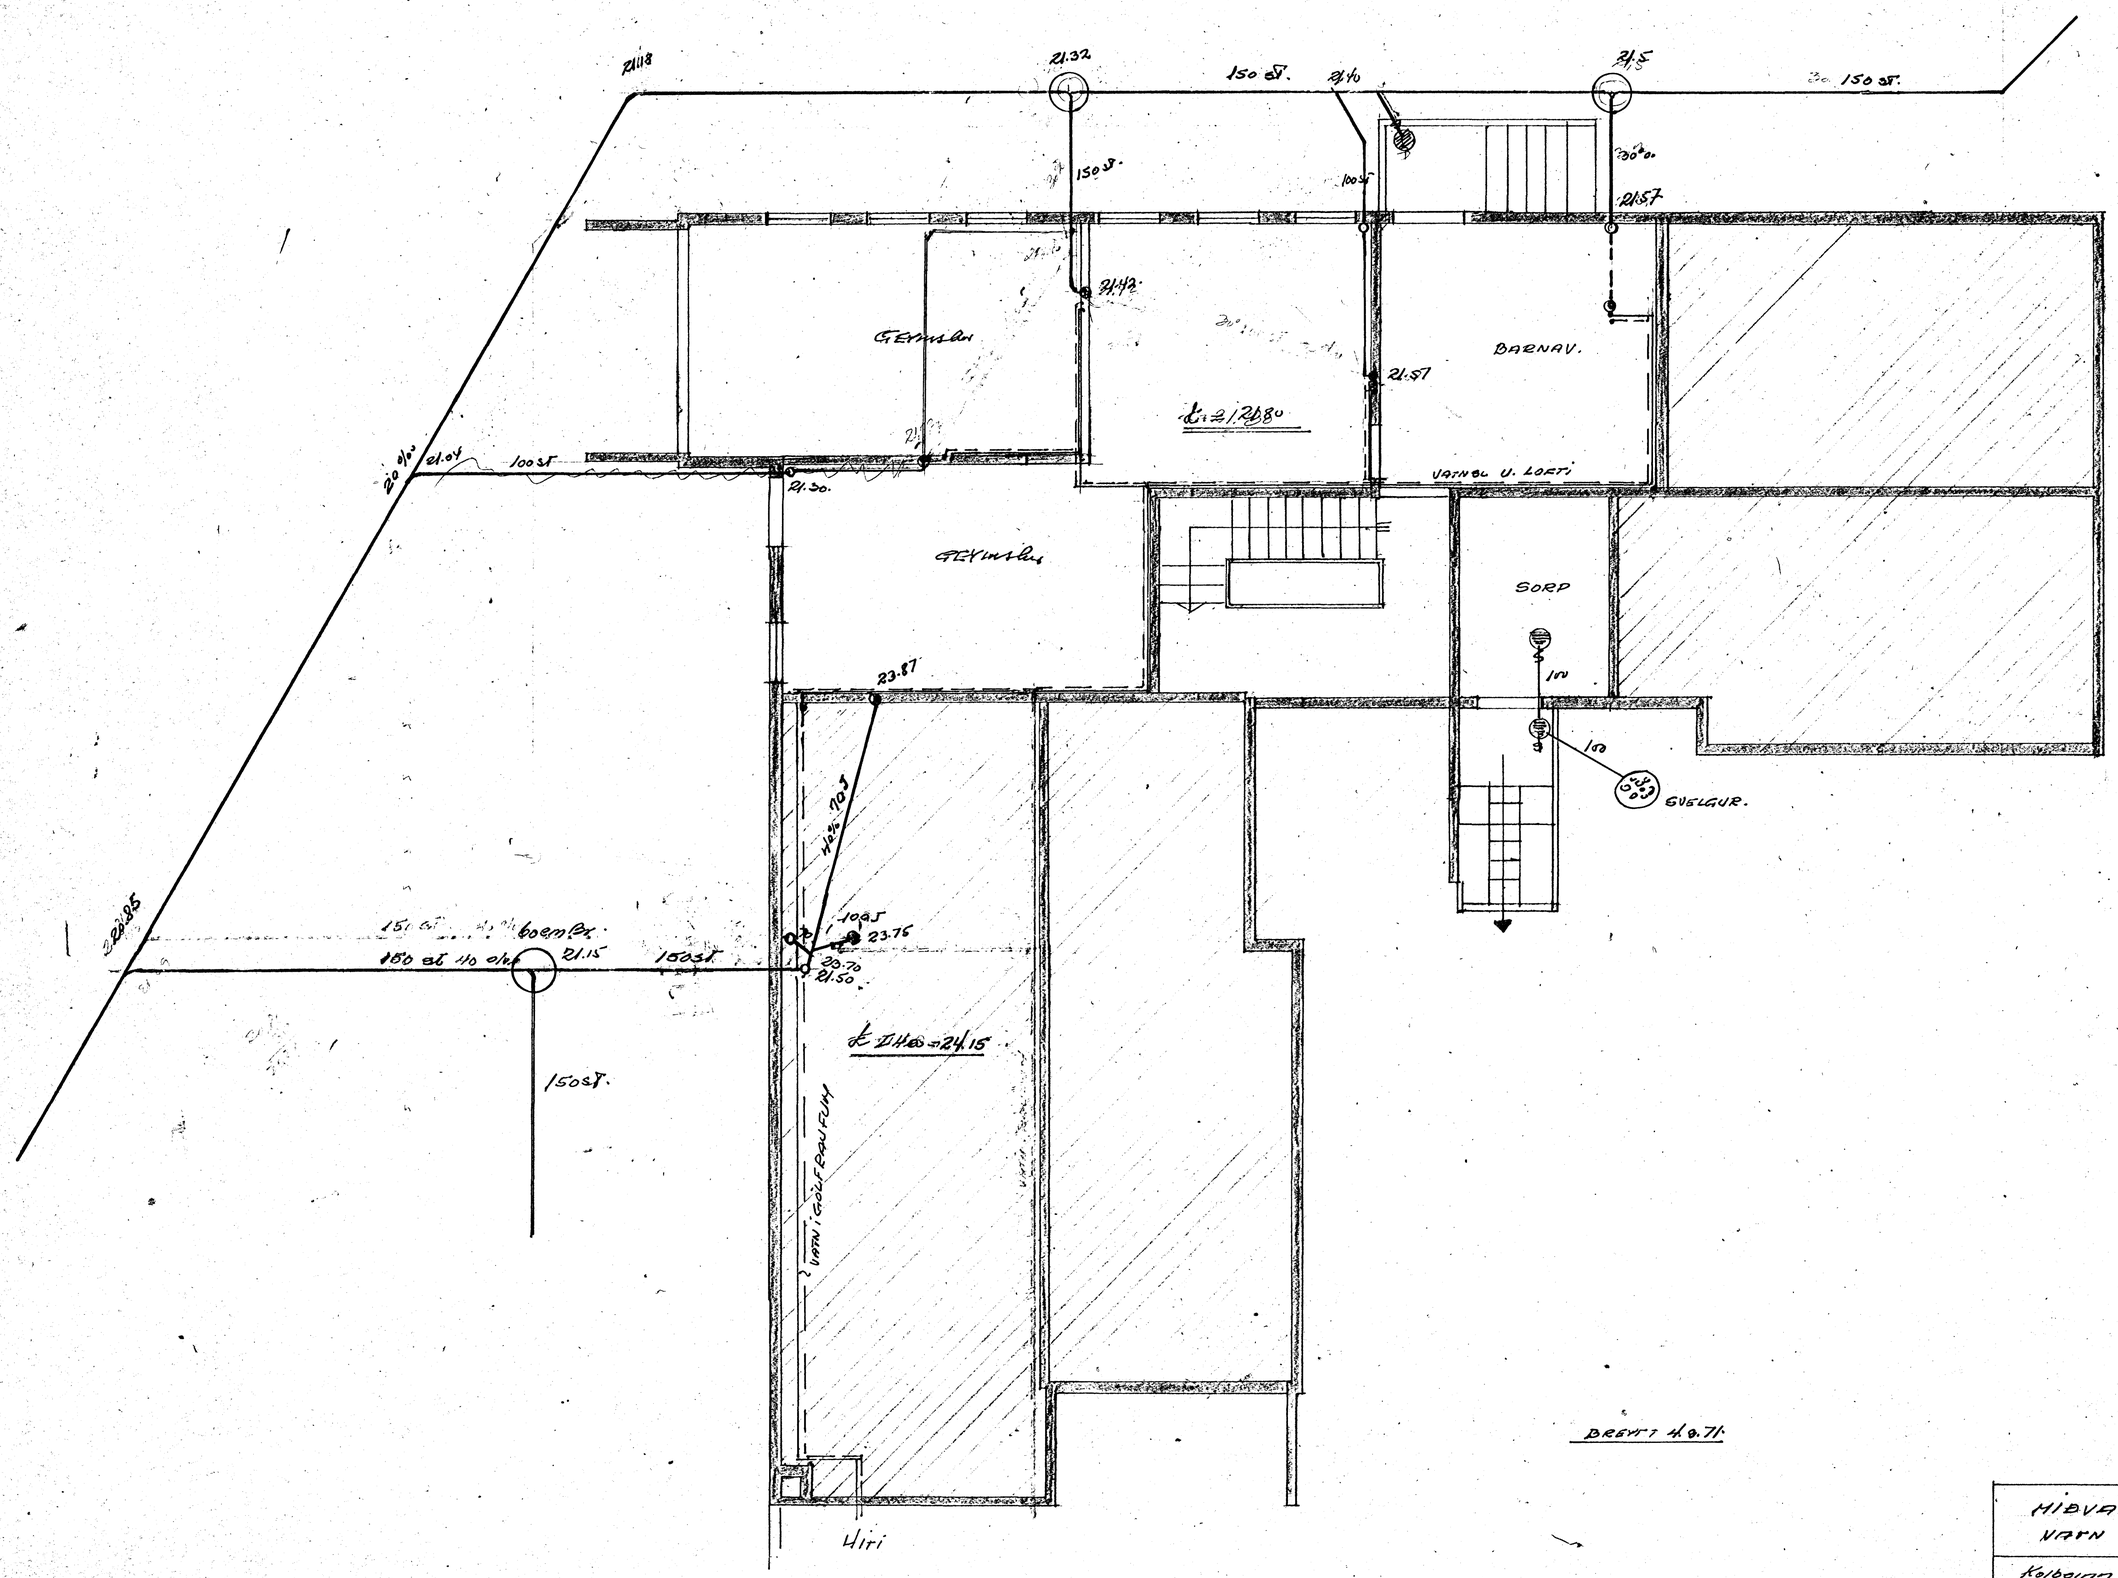

BREYTT 4.8.71.

MIÐVANGUR 12 VATN & SKOLP.	1:50	TEIKN.	K.K.
		DAGS.	12.8.71.
Kolbeinn K.G. Jónsson Tekn.fr. Hfi.	TEIKN. NR Ol.1 7118		