SVELGUR.

STOFA

GEYMSLA

SKÁLI

ANDD

ELDHÚS

BÍLL

JARÐHÆÐ

HJÓN

BÖRN

BÖRN

BARN

BAÐ

G.

SVALIR

EFRIHÆÐ

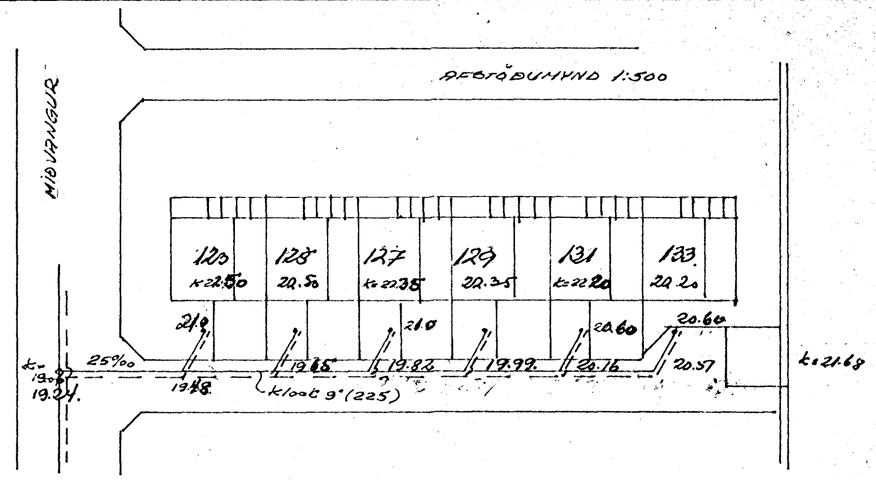

Breytt. 16.8.71 2.

133

MIÐVANGUR 123 125 127 129 131 133	1:50	DAGS.	4/5 70
		TEIKN.	ÁÁG
KOLBEINN HG JÓNSSON TÆKNIFR	TEIKN.NR. BL 3 7107		