



Veggur á milli bulgarmála og
geymala verð eldvarann og
kúni á hönum spjallstokum
eldvarannum
T. Bry

Samþykkt á fundi bygginga-
nefndar þ. 18. 8. 1971
BYGGINGAULLTRÚINN
I HAFNARFIRÐI
[Signature]

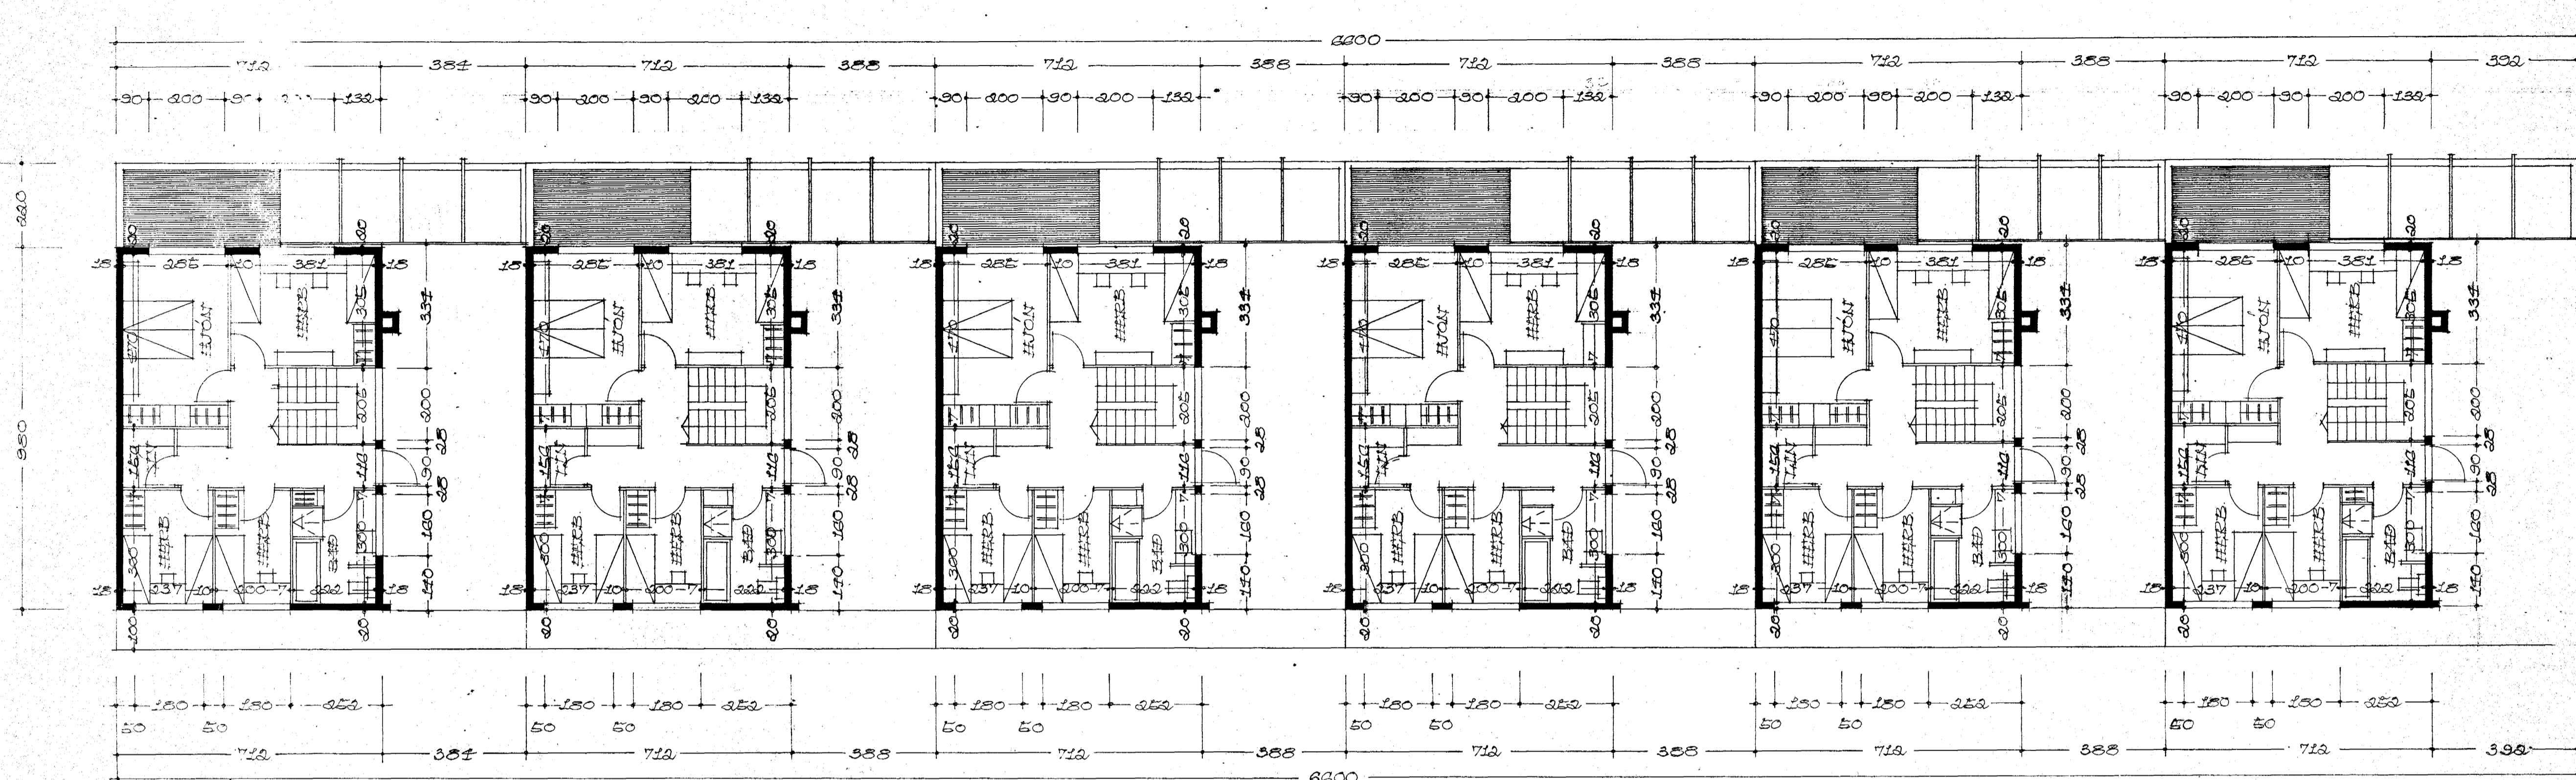

GRUNNLAGIÐ 2. HÆÐ

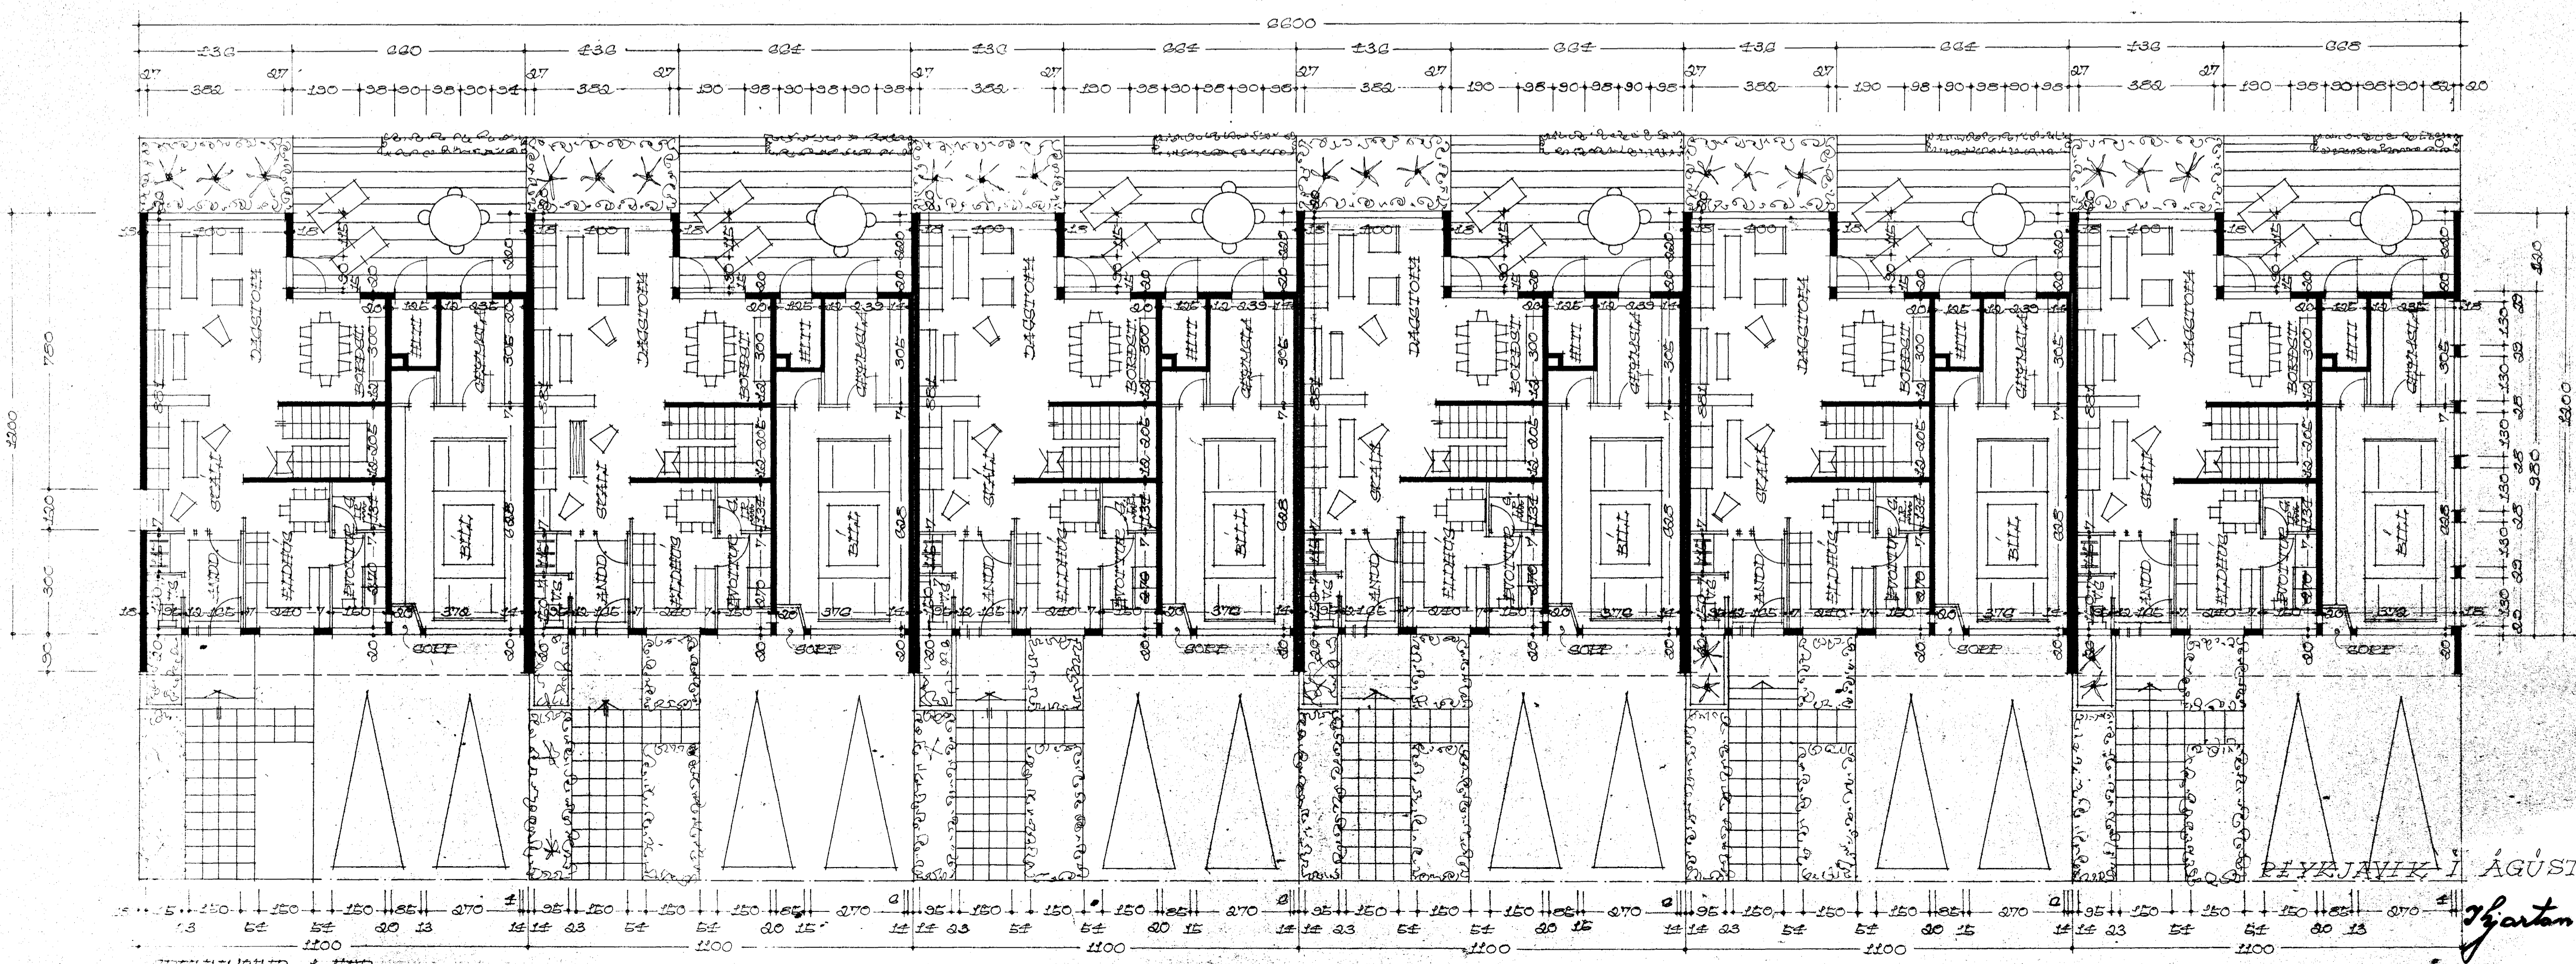

GRUNNLAGIÐ 1. HÆÐ

REYKJAVIK, 1. ÁGÚST 1971

[Signature]