



Vegger á milli bilgumma
 af geymslu með eldvarm
 by hönd & hvarum spálflokkum
 eldvarmahúsi
 F. H.


Samþykkt á fundi bygginga-
 neindar þ. 18. 8. 1971
 BYGGINGAFLUTRÚNN
 Í HAFNARFIRDI
 F. H.

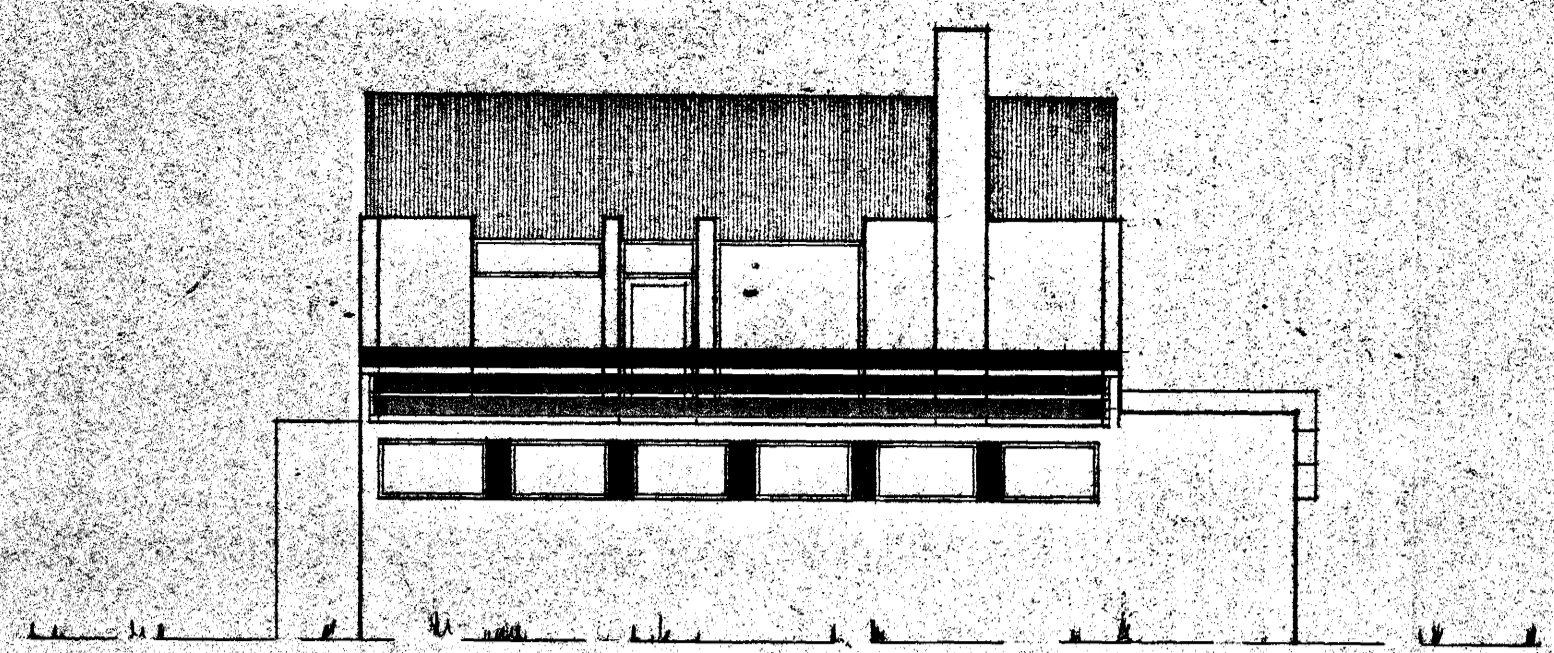


VESTUR

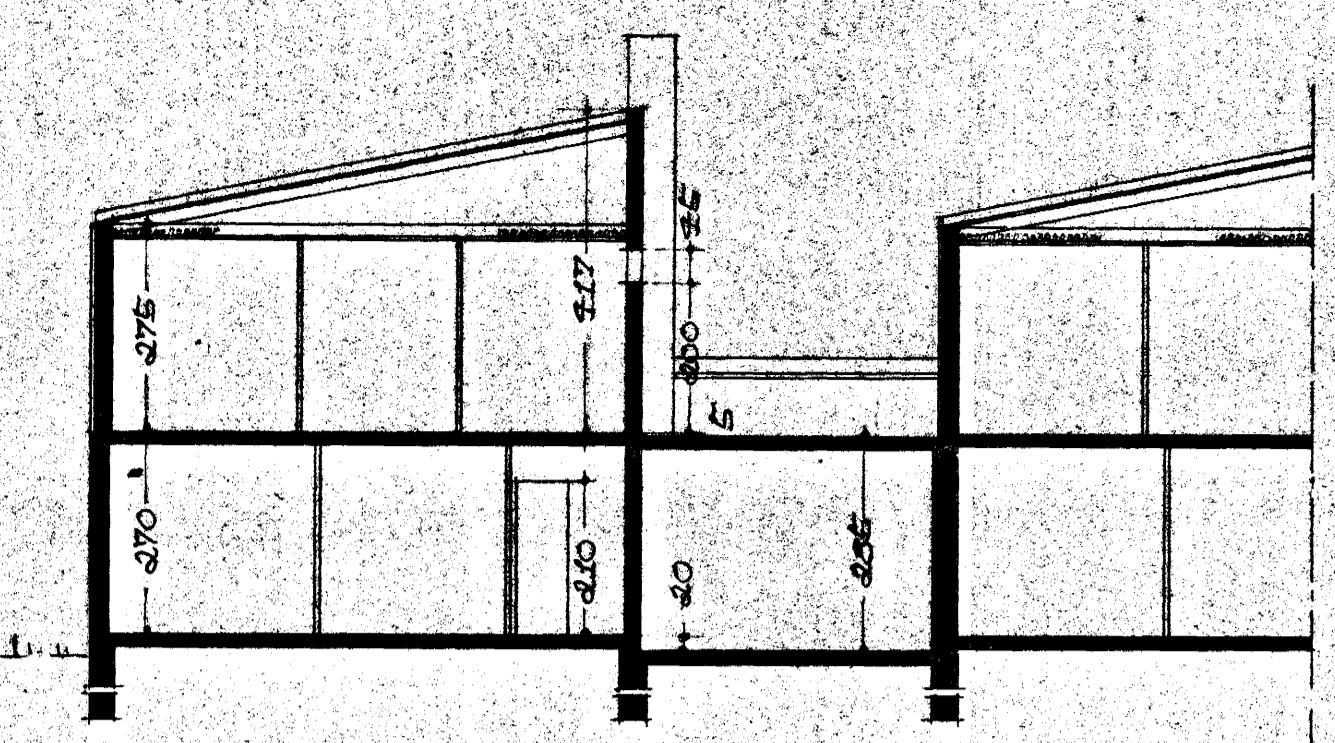

SKURÐUR A-A


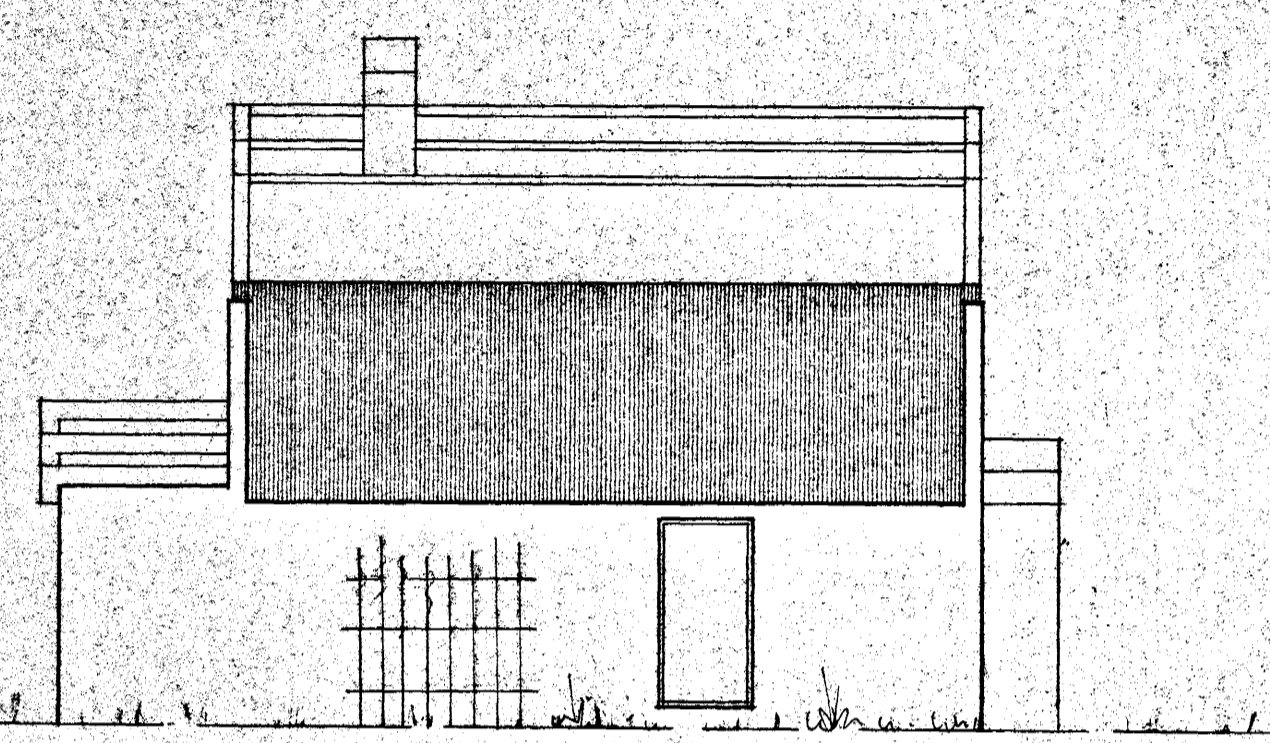


AUSTUR

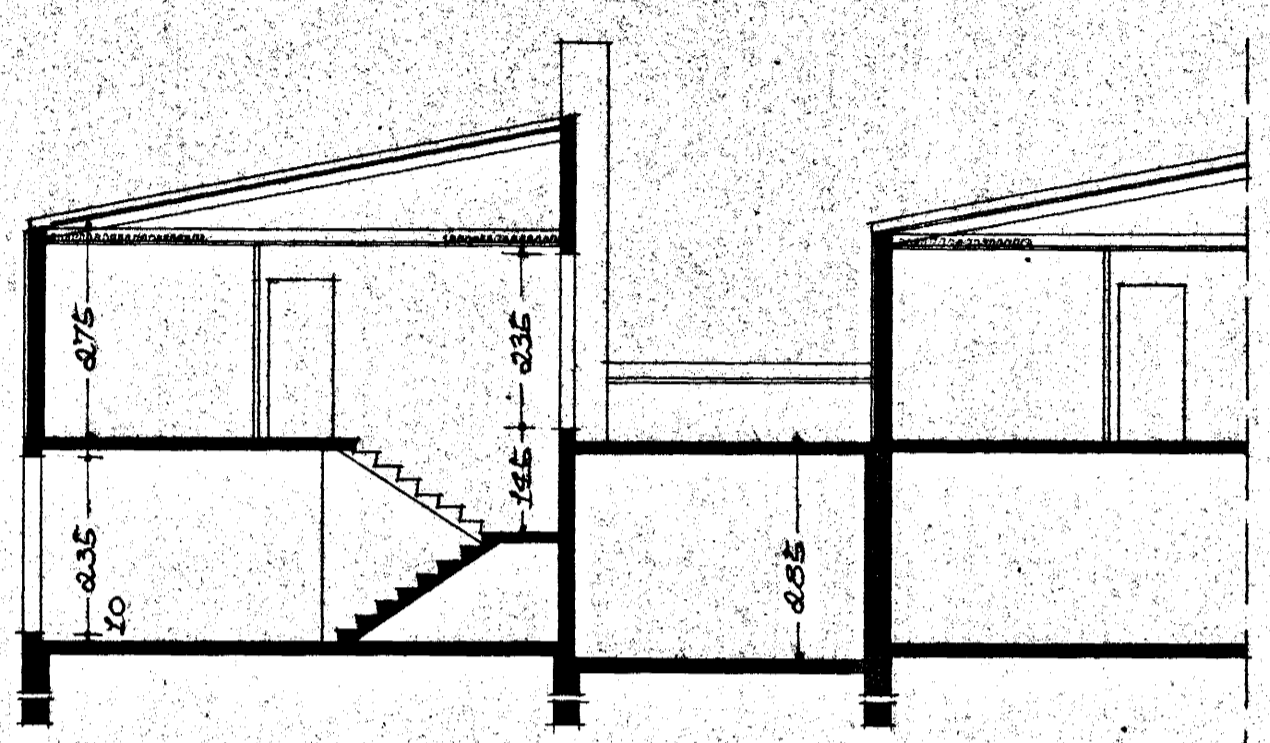


SKURÐUR B-B

AFSTÖÐUNYND M 1:500
 FLATARMÁL HÖBS 1. HED 117,48 M²
 2. HED 69,78 M²

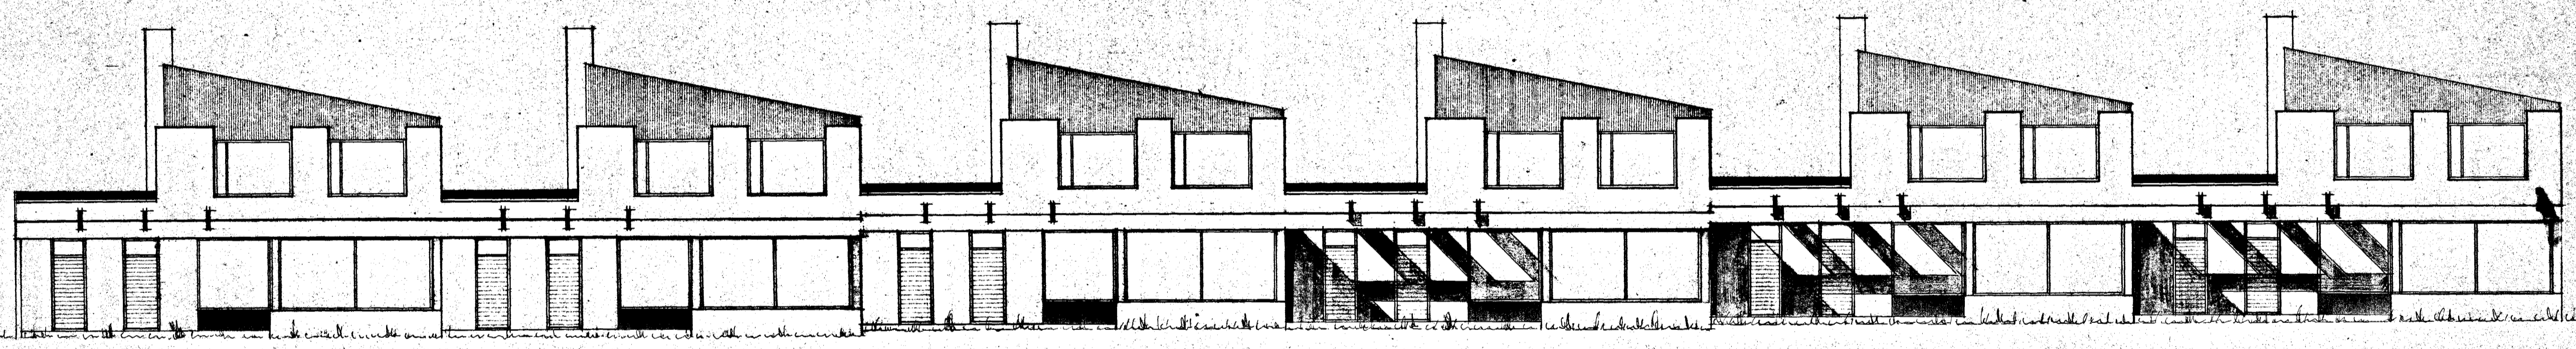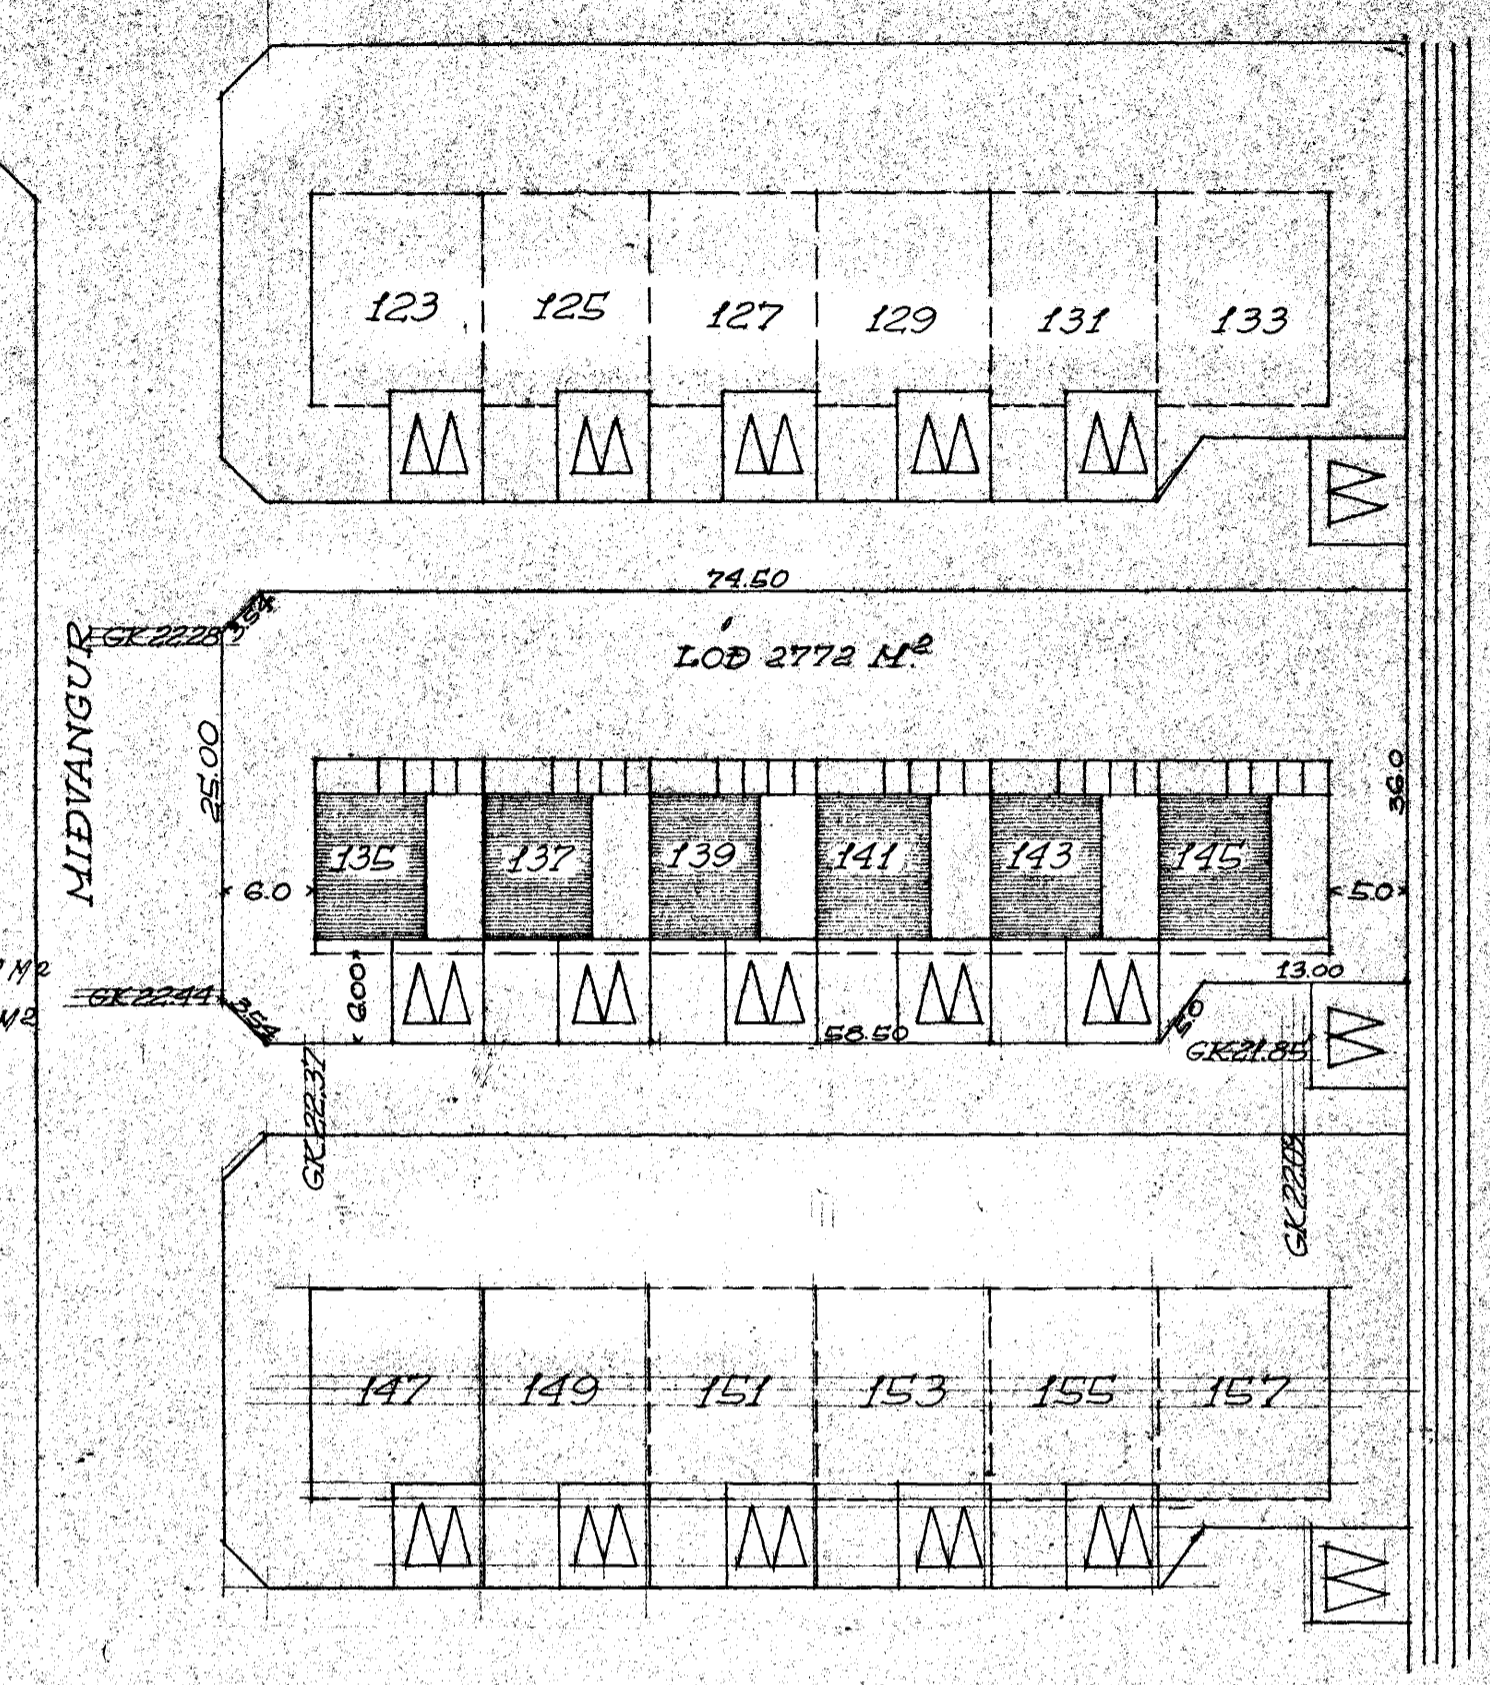

SUÐUR

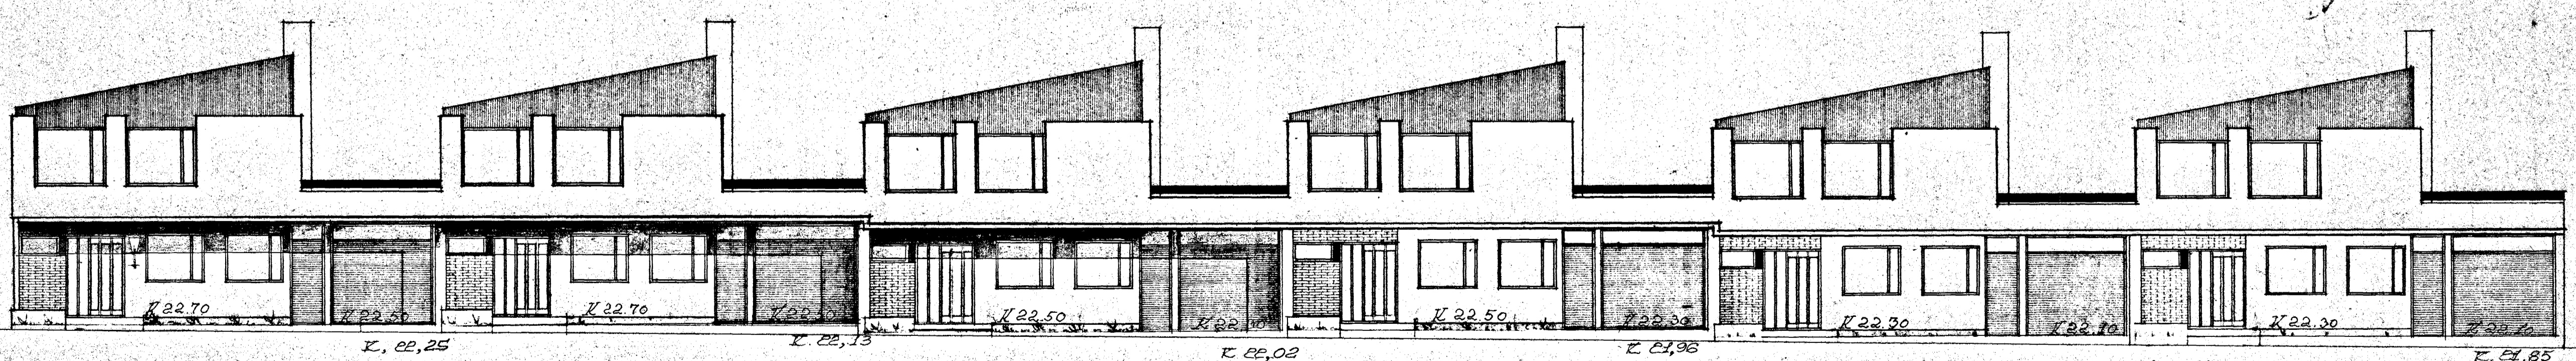

NORÐUR

REKJANING 2. AGÚST 1971
 Þjartan Sveinsson