




Virgum á milli hlutum og geymslu,
svo og hurð og hönnuð skal vera eldvarn.

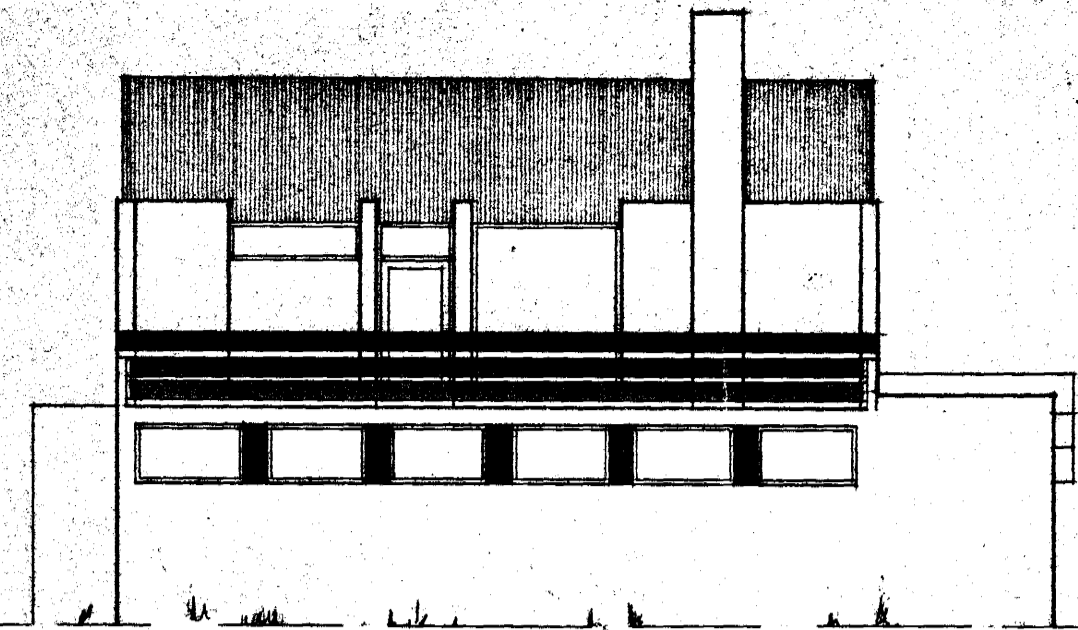


VESTUR

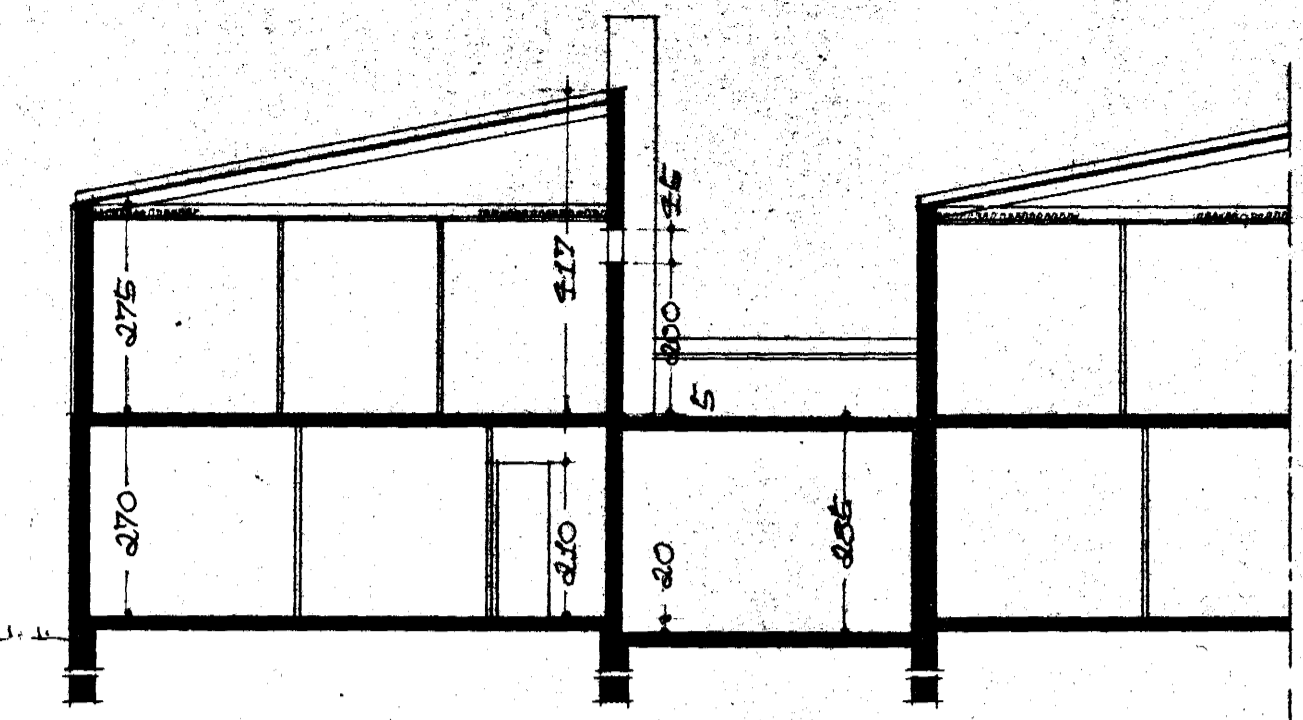

SKURÐUR A-A


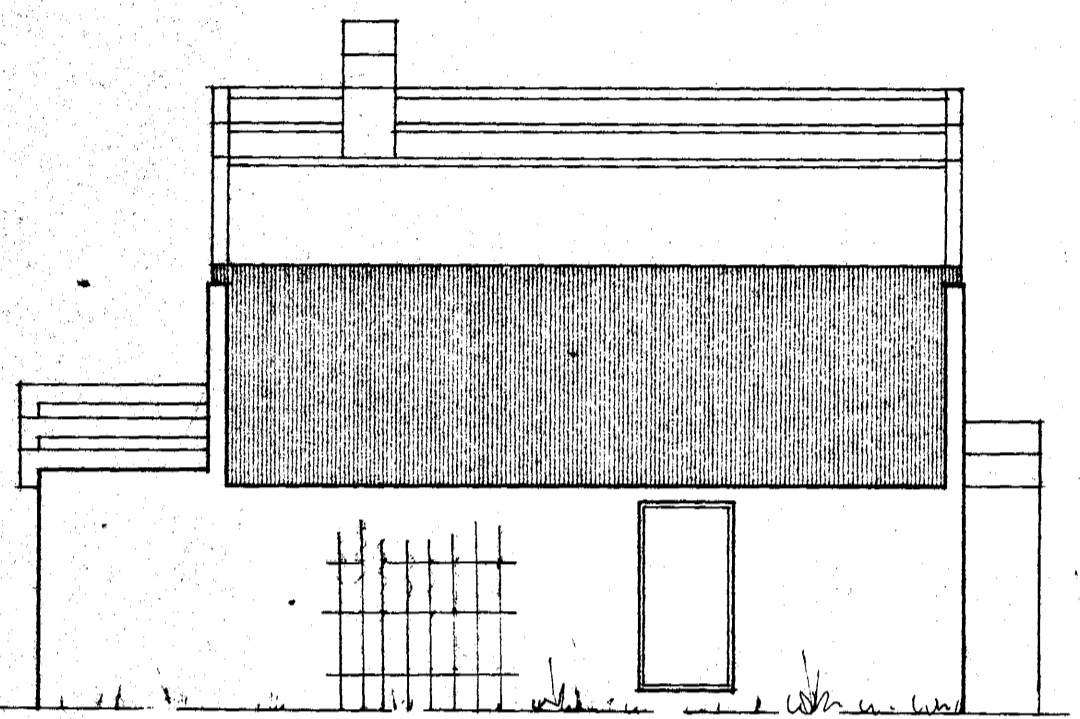


AUSTUR

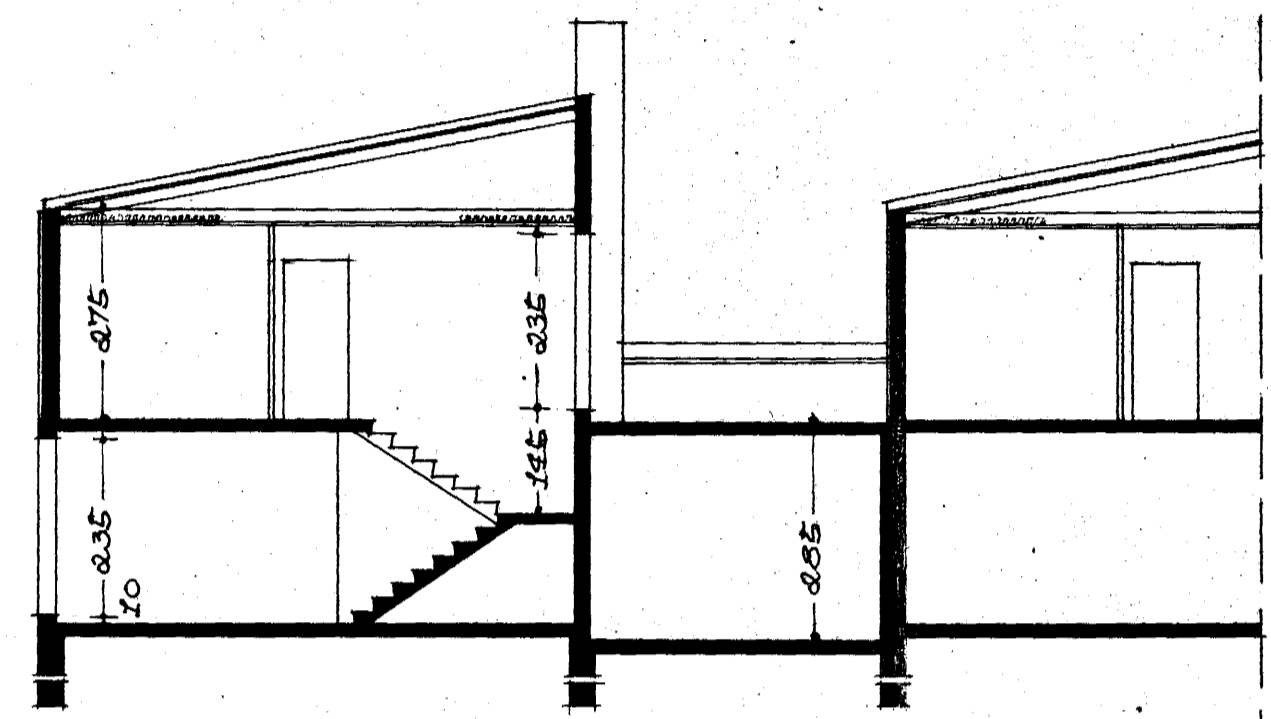


SKURÐUR B-B

AFSTÖÐUMYND M 1:500
FLATAFRMÁL HÖGS 2. HED 117,48 M²
2. HED 69,78 M²

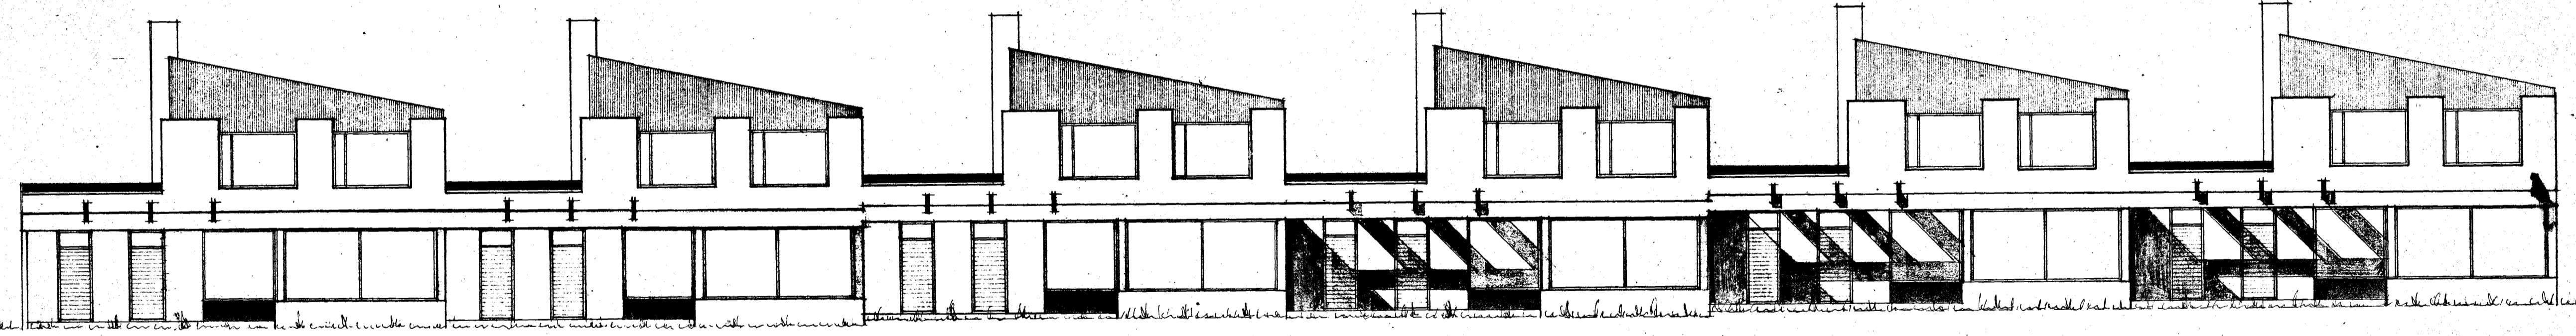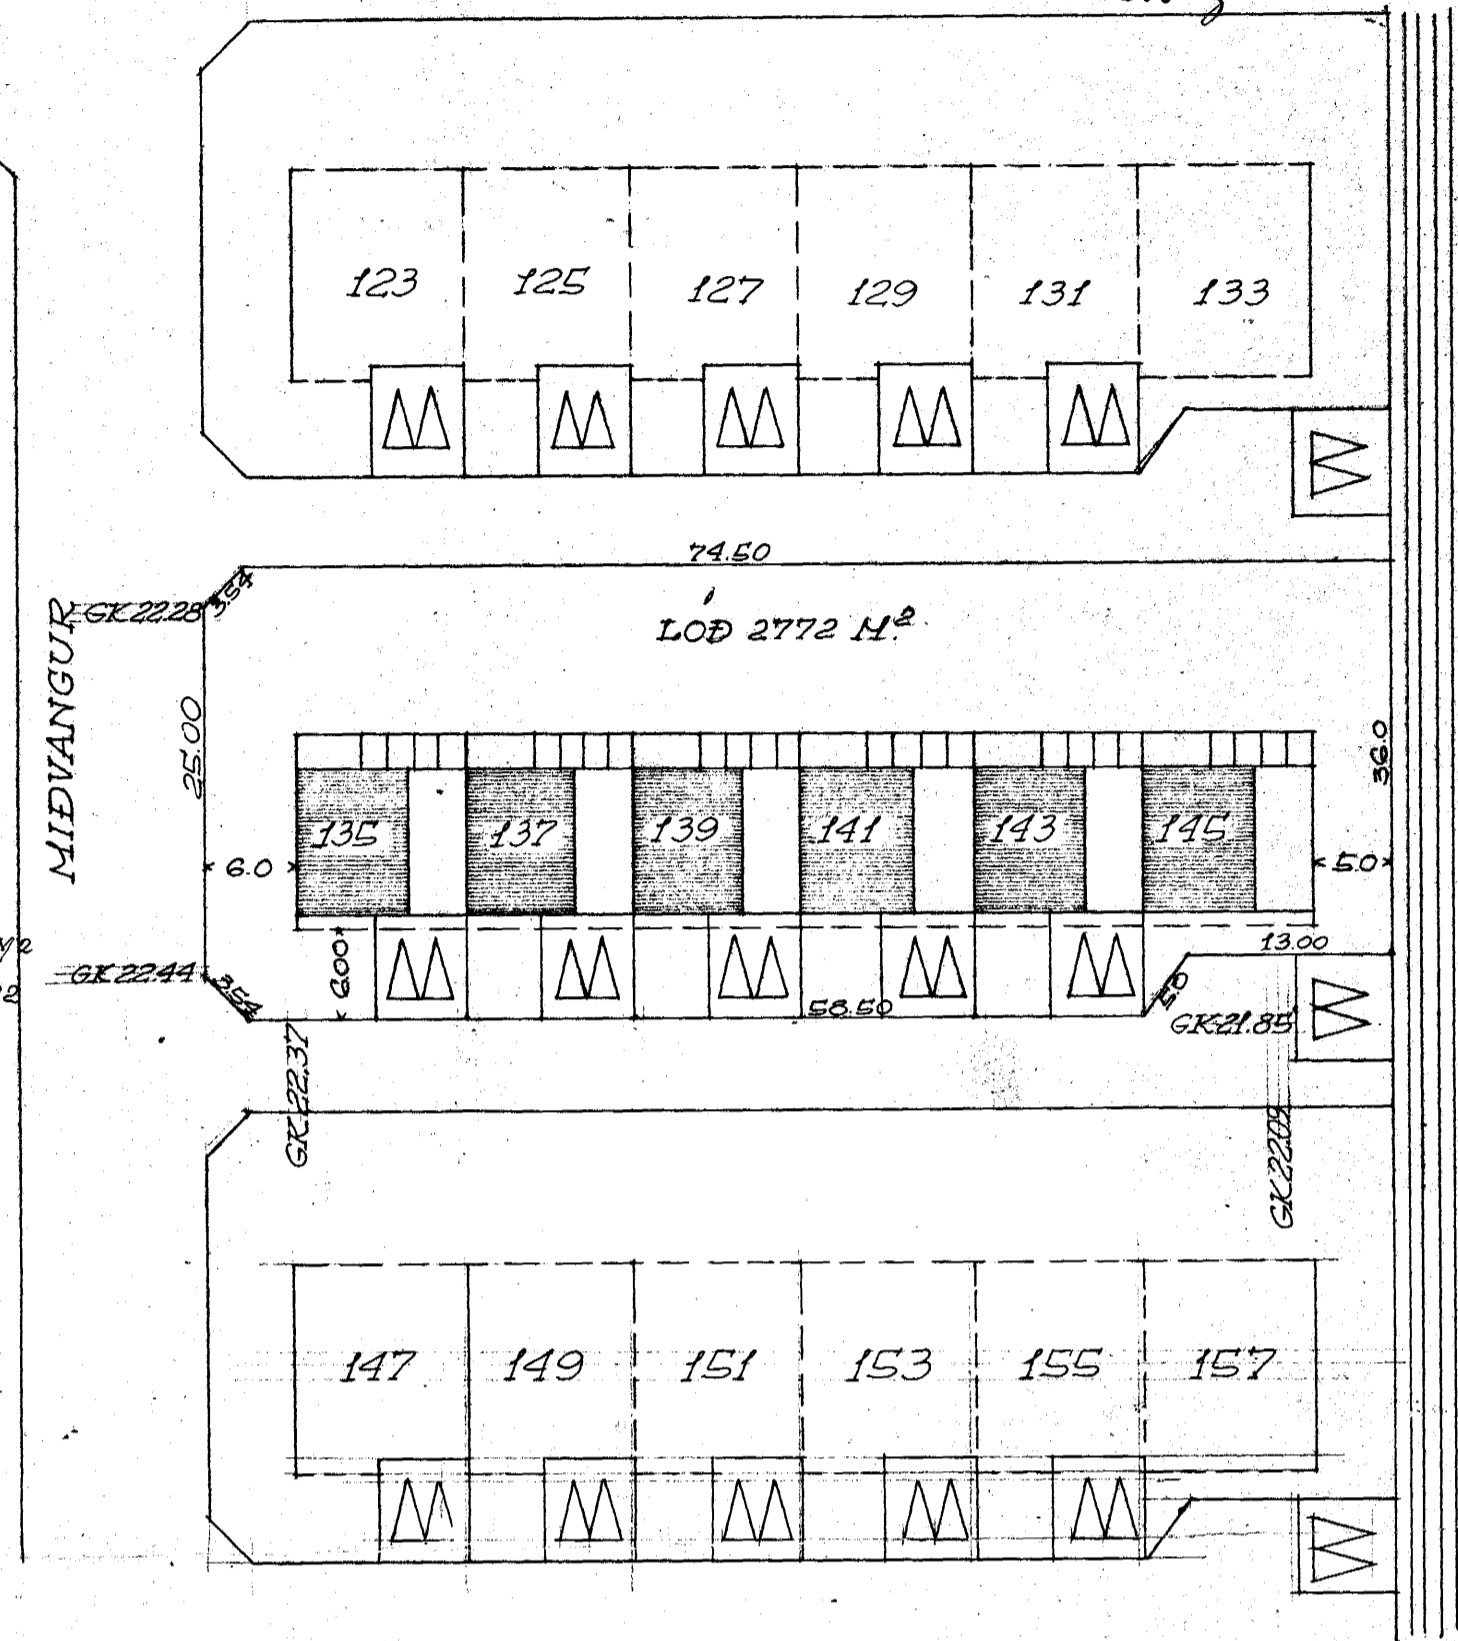

SUÐUR

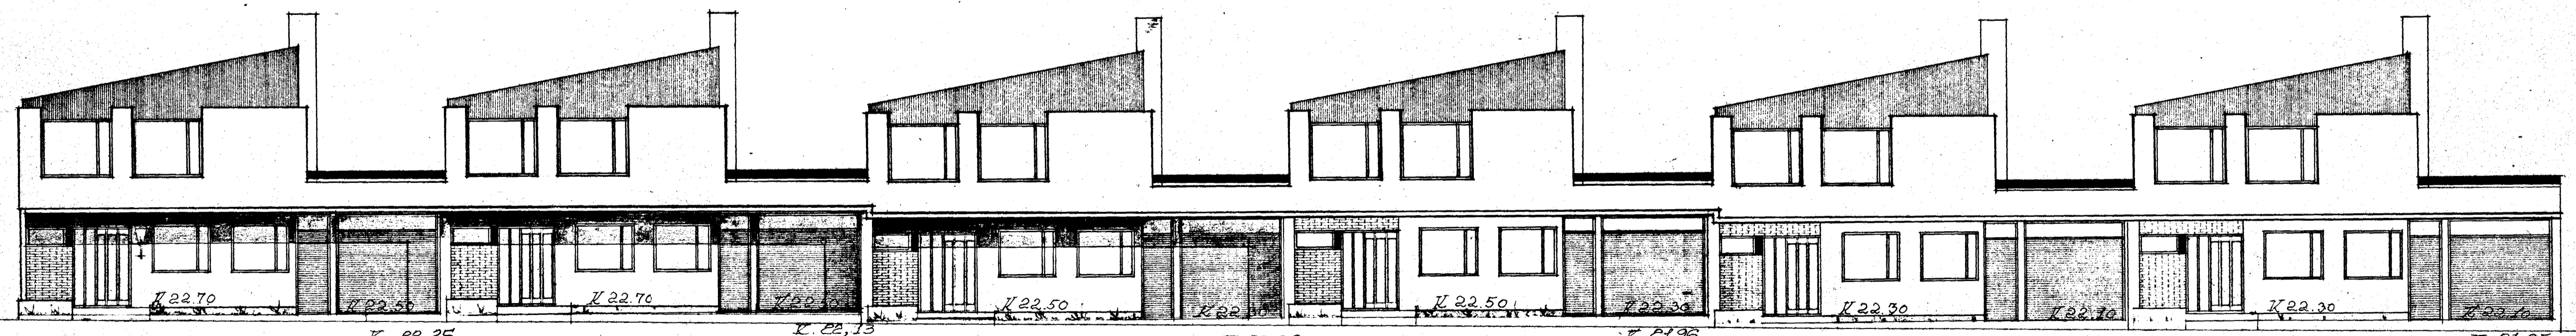

NORÐUR

REPKLAVÍK Í ÁGÚST 1971
Þjartan Sveinsson