



Veggur á milli
alþyrmsla og geymsla
veði eldvarann og
húð á hönum
í sjálflokandi
eldvarann húð.

Sambýkt á fundi bygginga-
nefndar þ. 26.1.1972
BYGGINGAÞRÖUJINN
I HAFNARFIRÐI
E. Sigurðsson

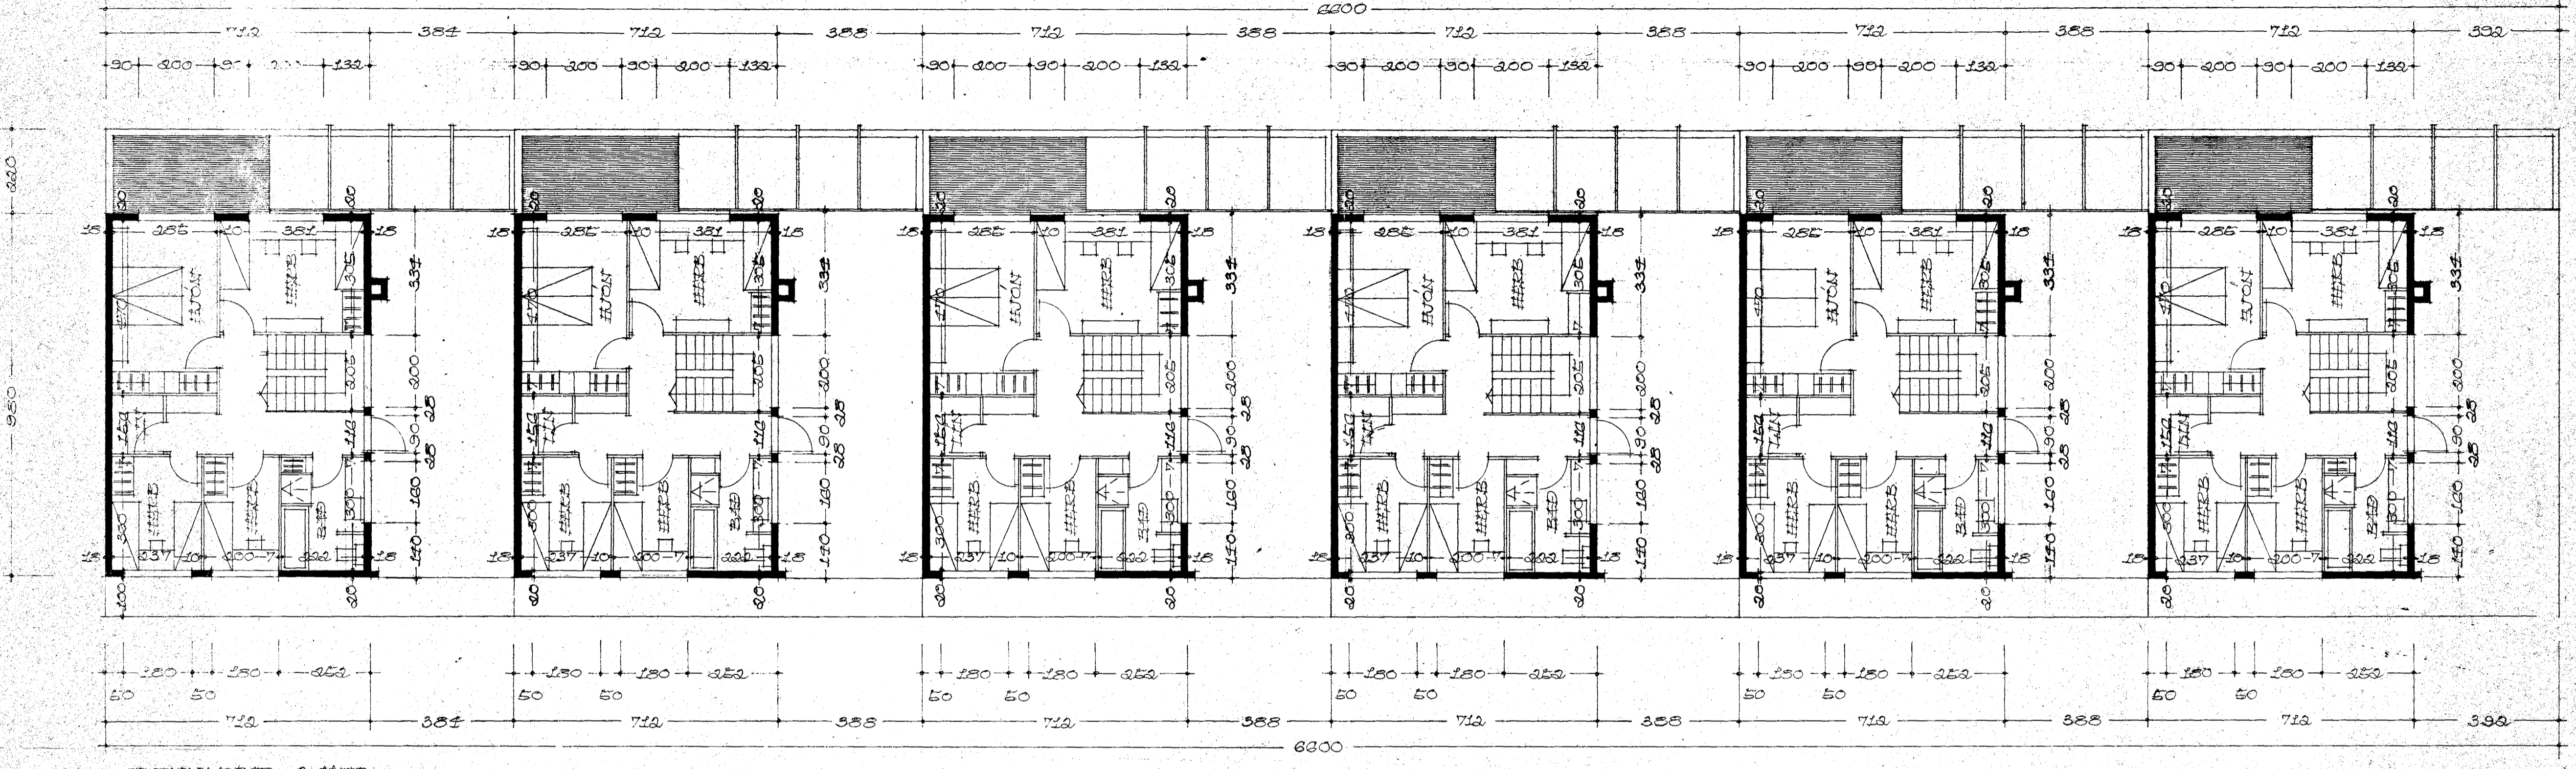

GRUNNLAGIÐ 2. HÆÐ

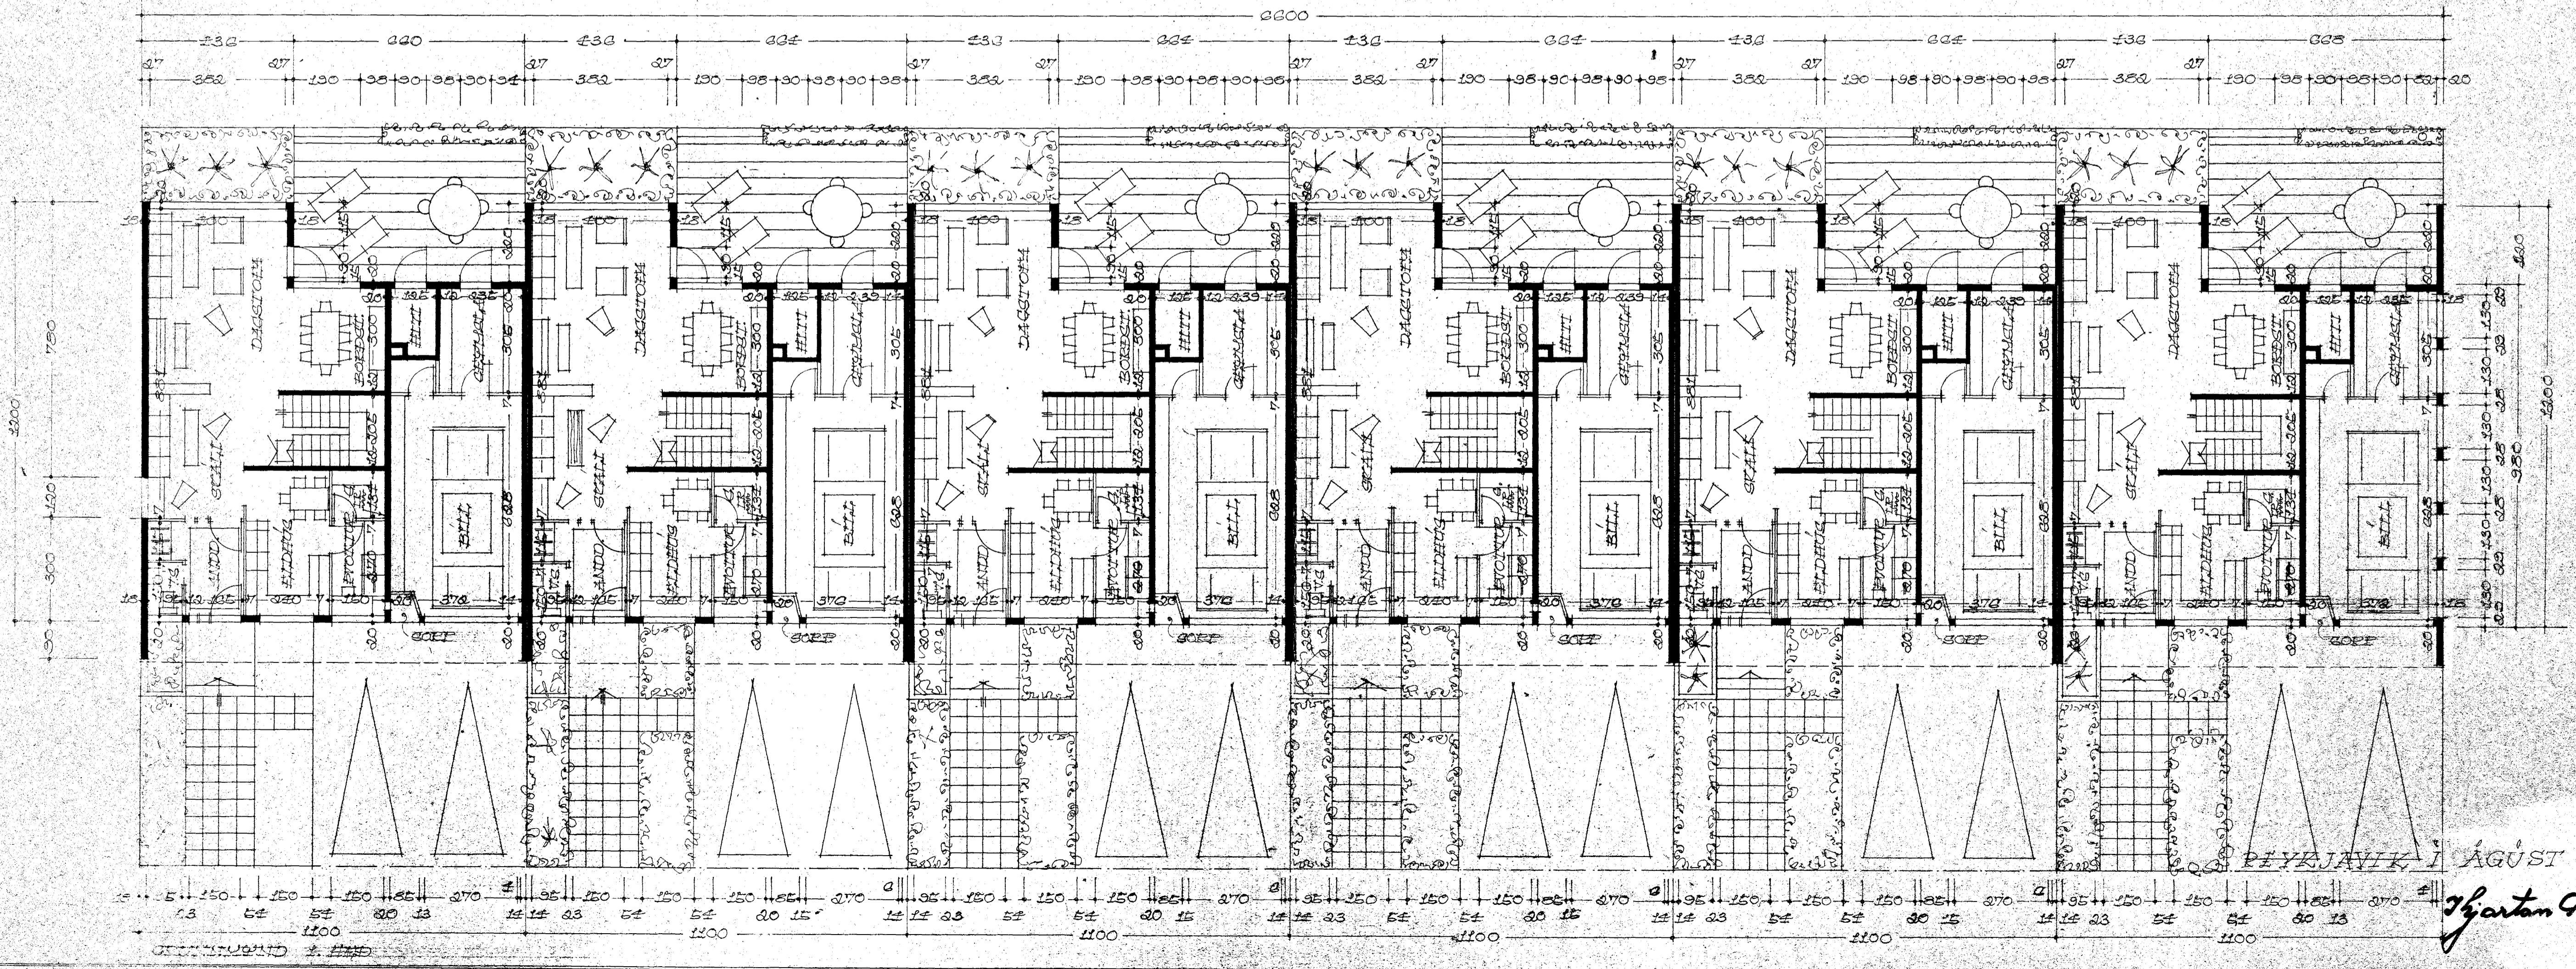

1. HÆÐ

BYGGJAVIK 1. AGÚST 1971

E. Sigurðsson