


6180-1350


Glerstakal ofan á bilg.

Hæð nr 135 MHL 13


- 137 - 14
- 139 - 15
- 141 - 16
- 143 - 17
- 145 - 18

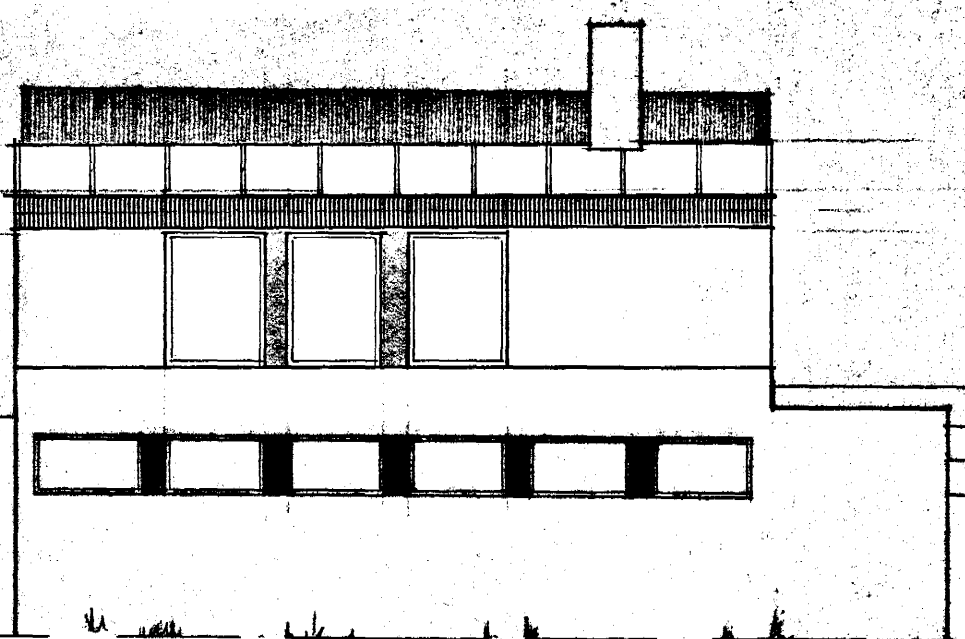


VESTUR

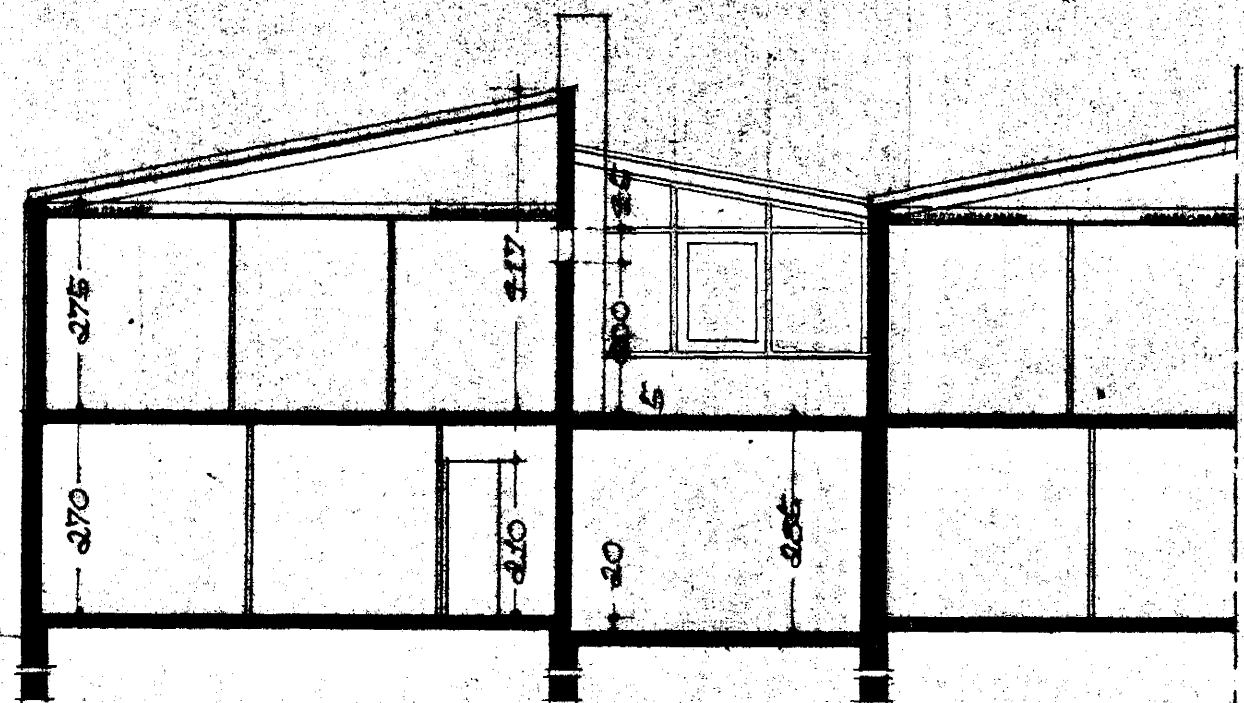

SKURÐUR A-A

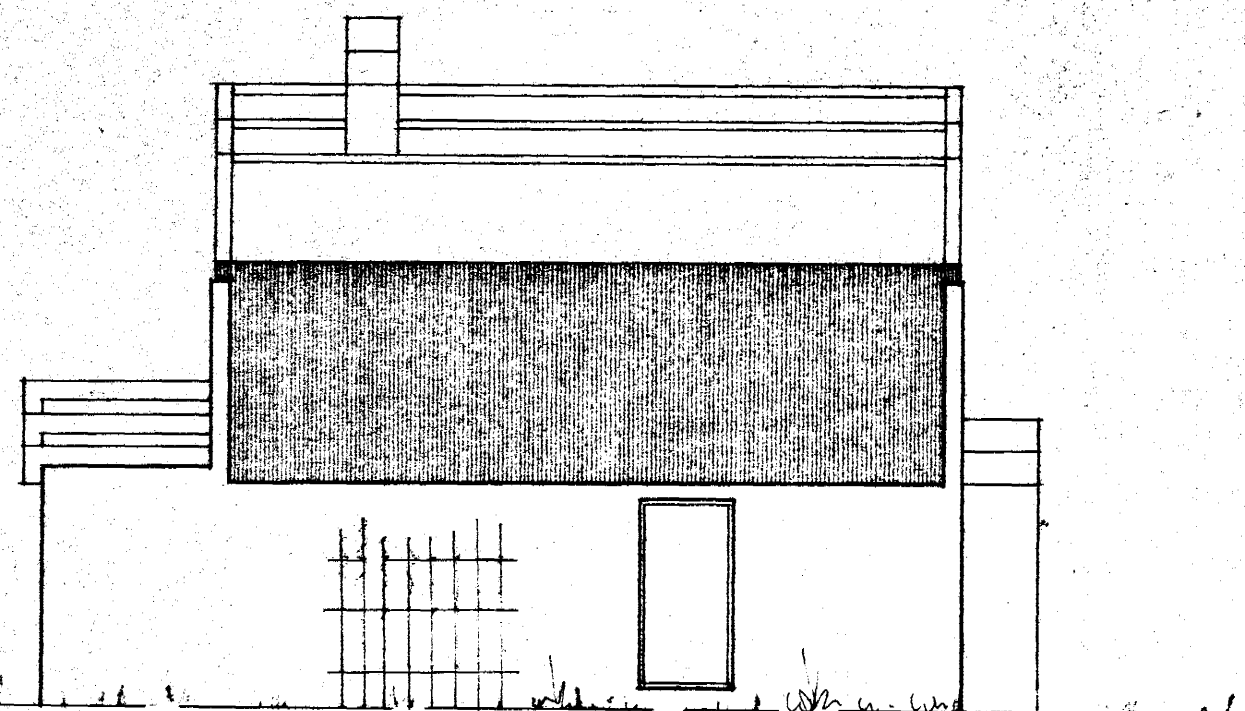

AUSTUR

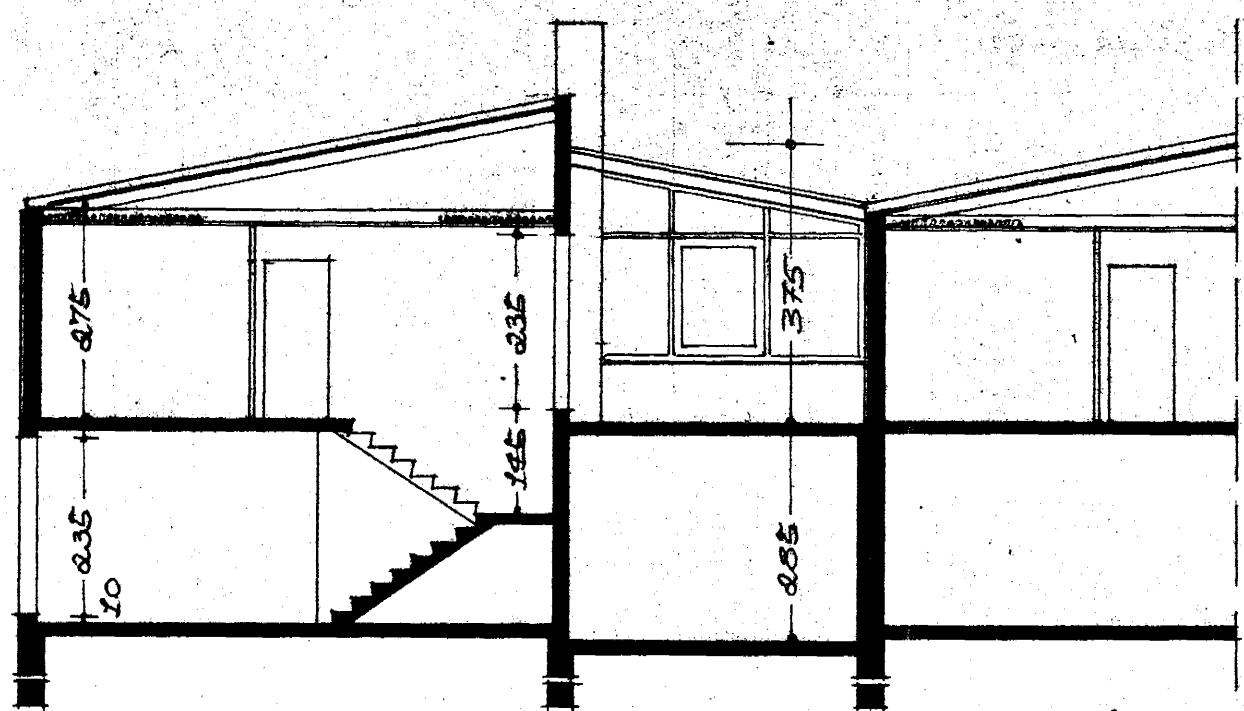



SKURÐUR B-B

AFSTÖÐUMYND M 1:500  
FLATARMÁL HÖBS 2. HÆÐ 117,48 M<sup>2</sup>  
2. HÆÐ 69,78 M<sup>2</sup>


GLESSTAKAL

Samþykkt á fundi bygginga-  
nefndar þ. 13.7.1983  
BYGGINGAFULLTRÖNN  
Í HAFNARFIRÐI  
1983

Akilió er samþykkt  
Drumamálstofnunar ríkisins

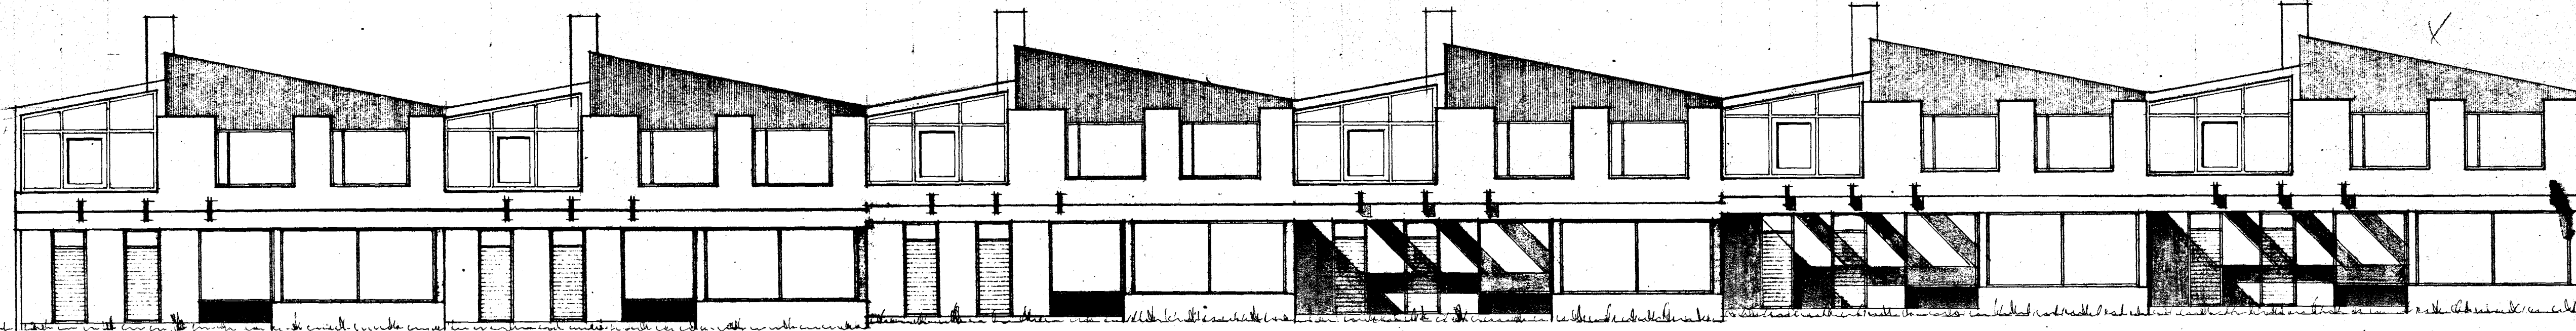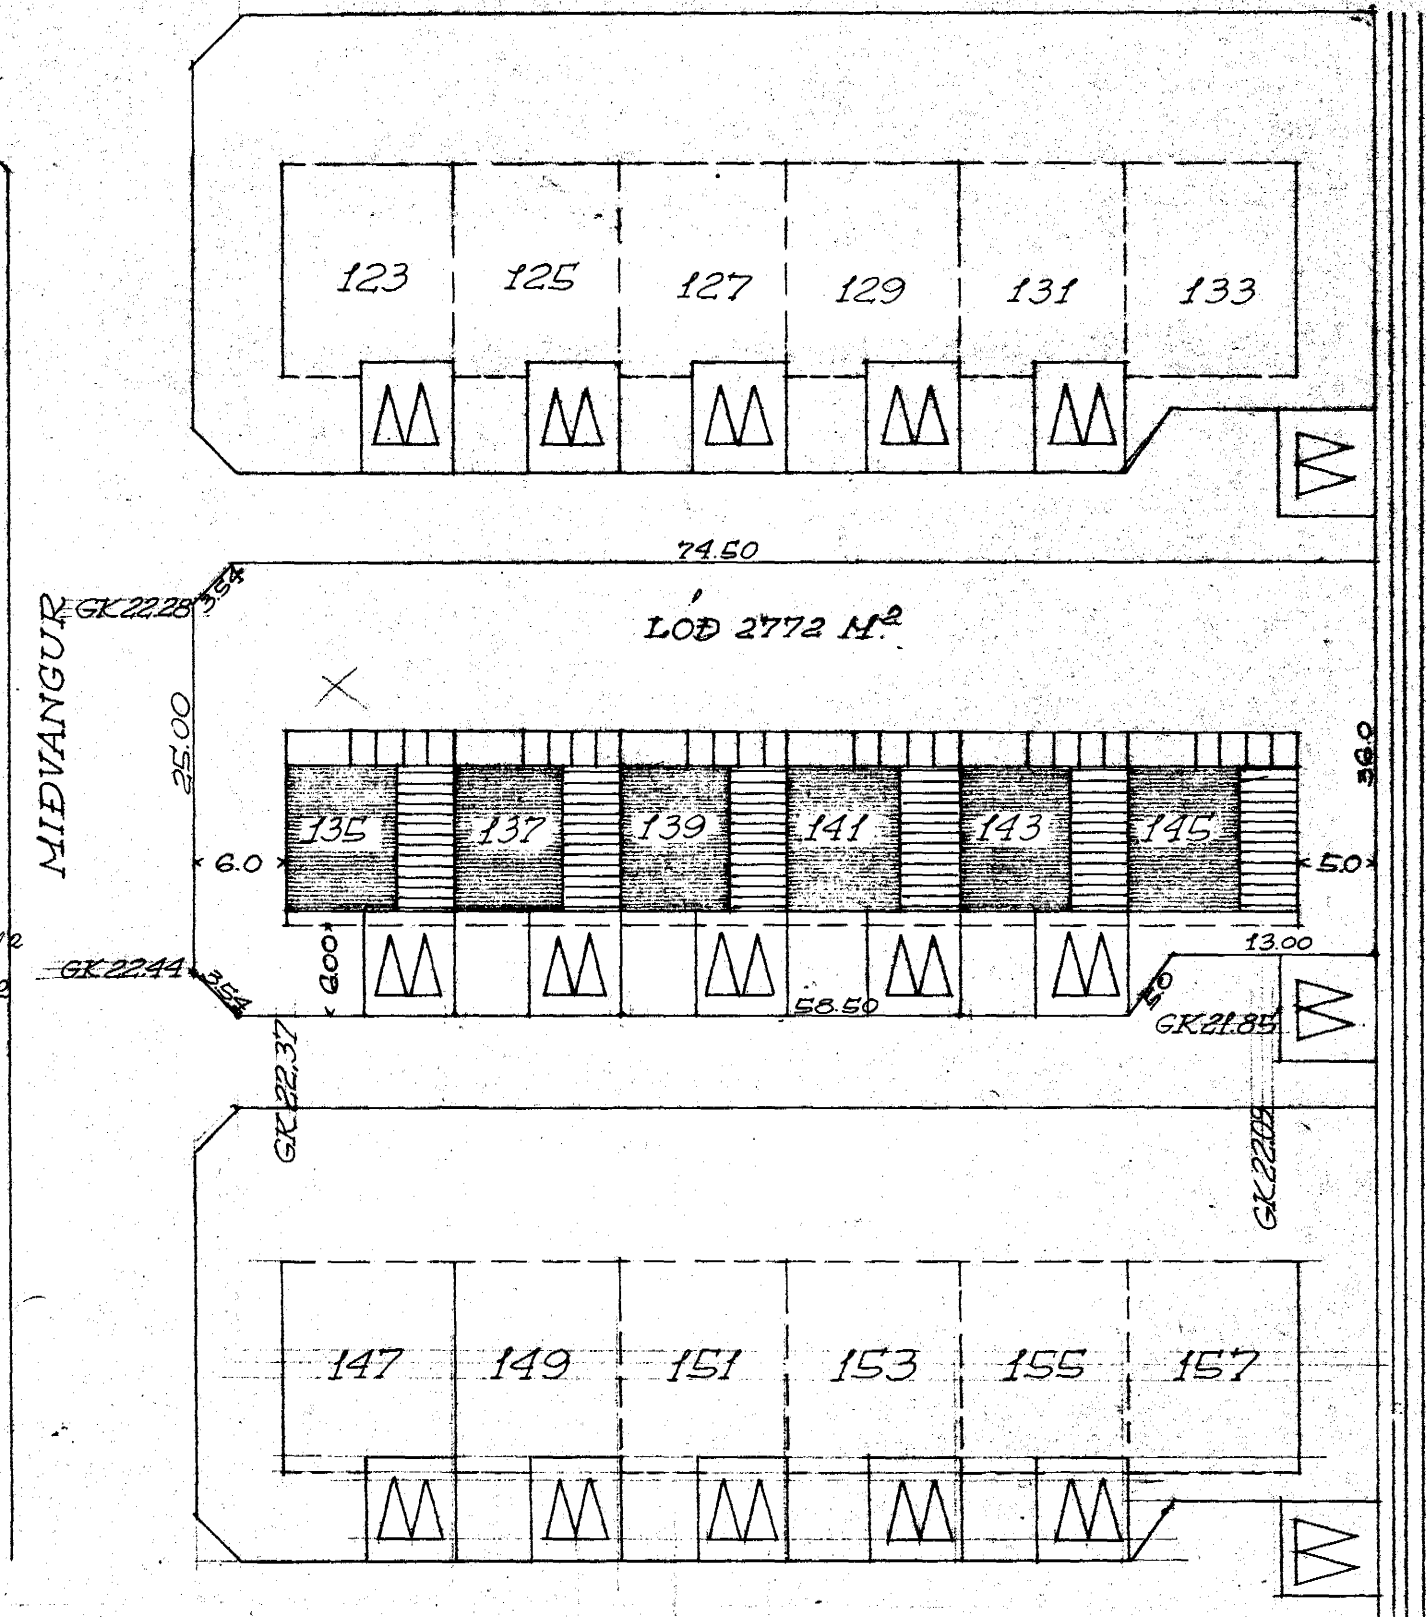

SUÐUR

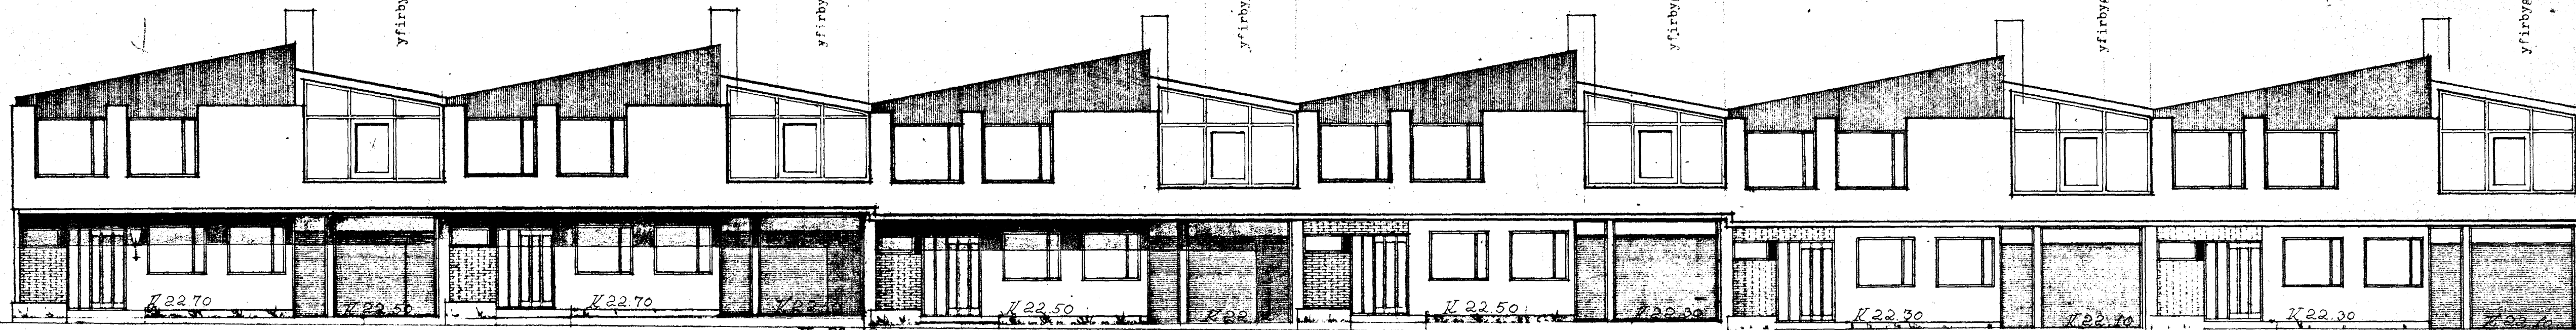

NORÐUR

Hafnarfirði 08.07.1983, breyting gerð með samþykki Kjarfanas Sveinssonar  
Pórrós Axelsson

REKLEIÐING 2. ÁGÚST 1984  
Þyrtan Sveinsson