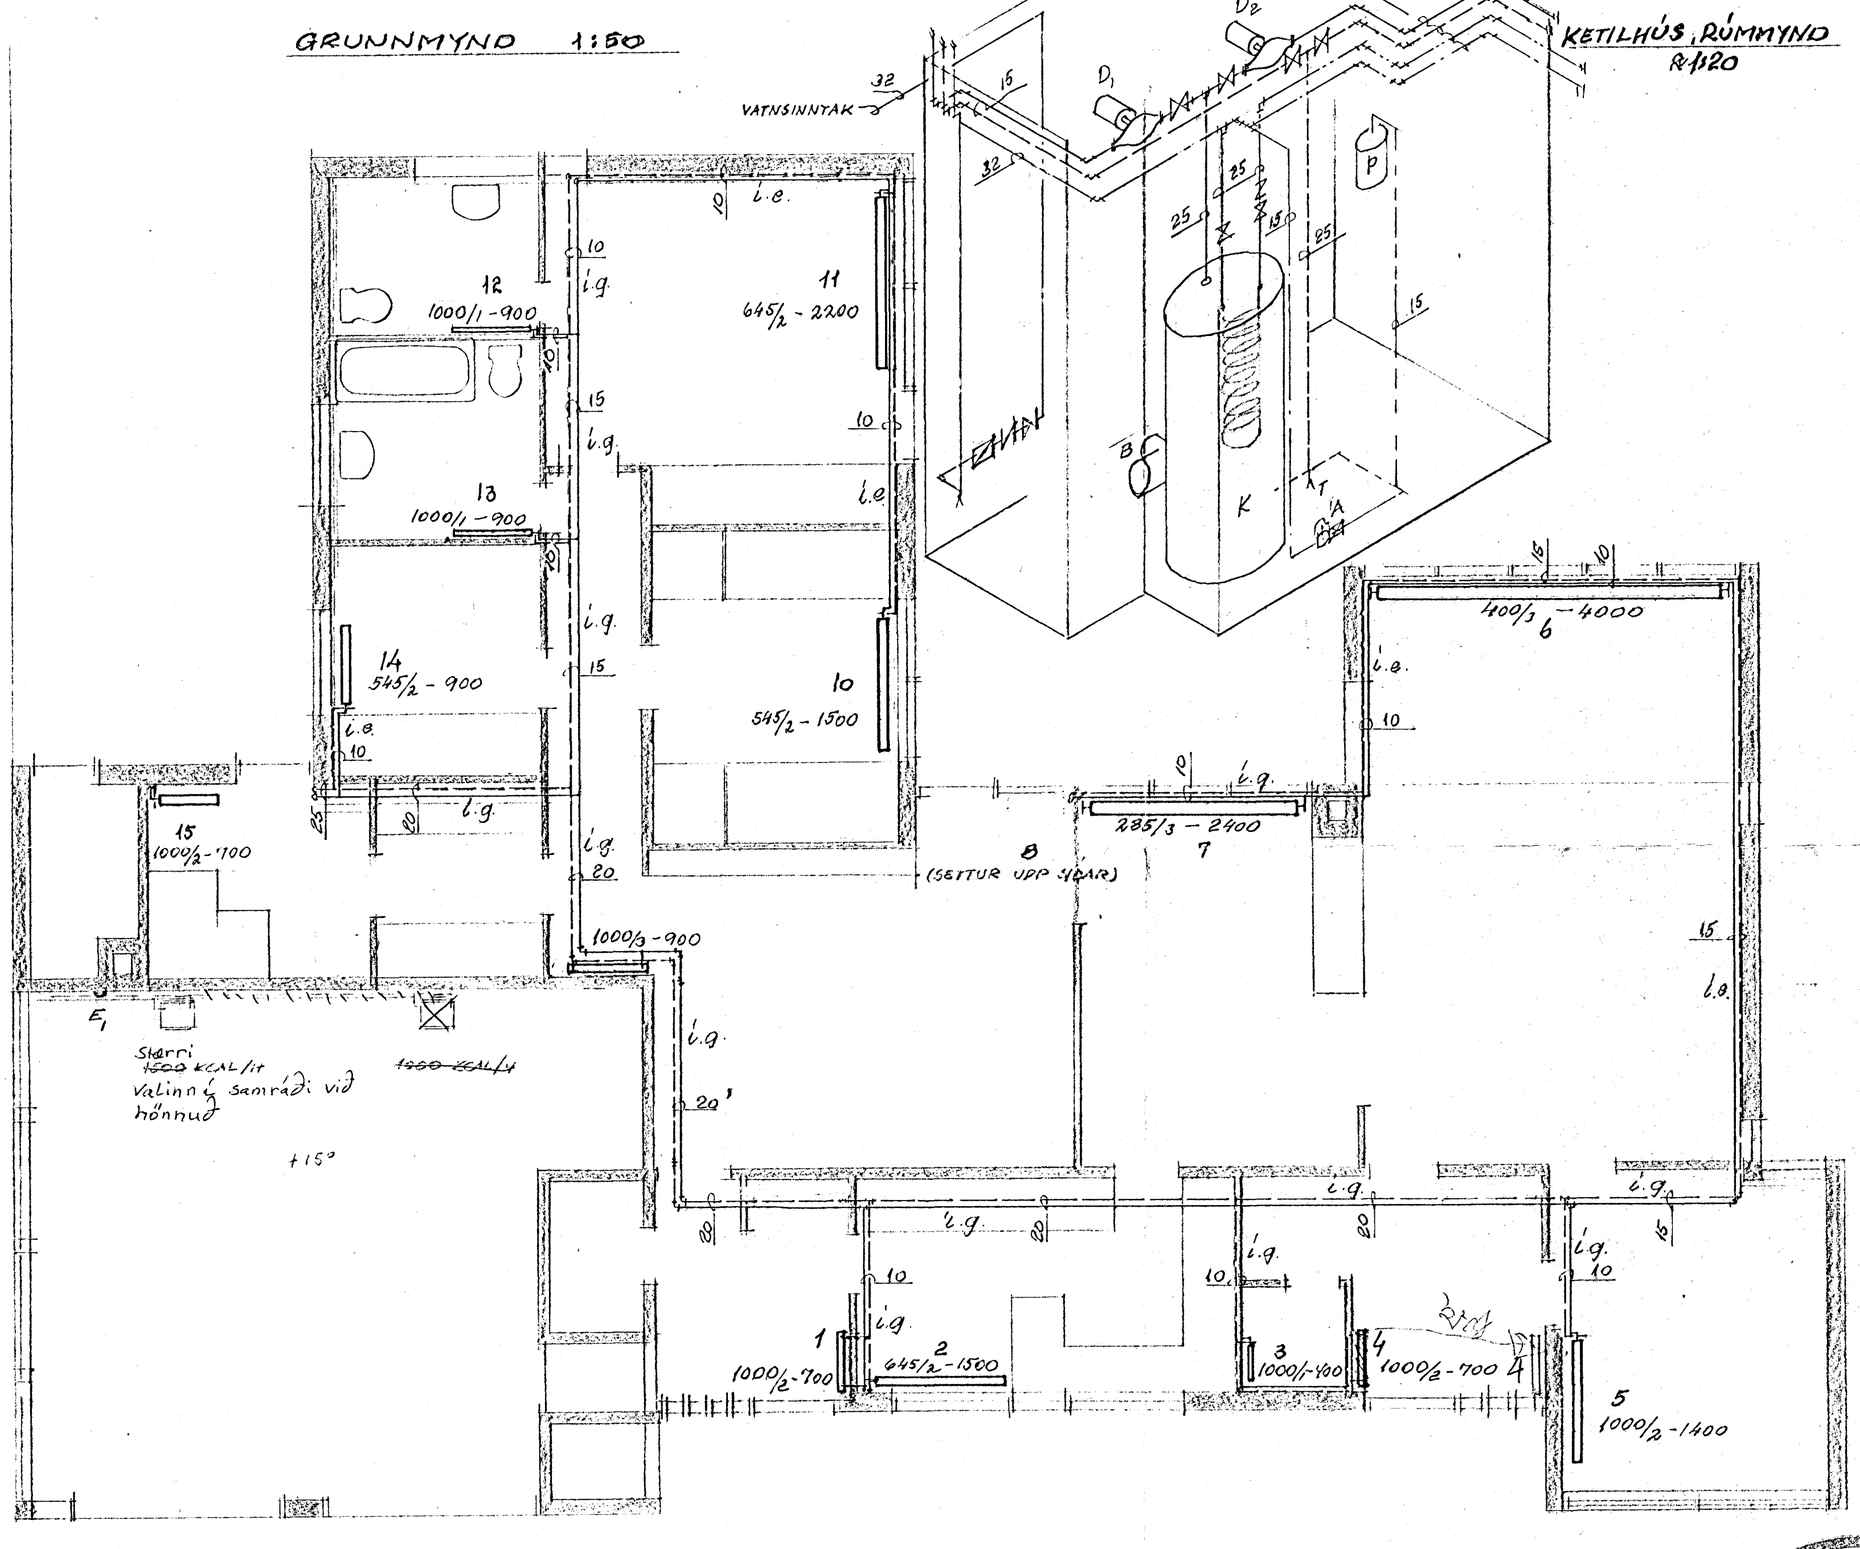

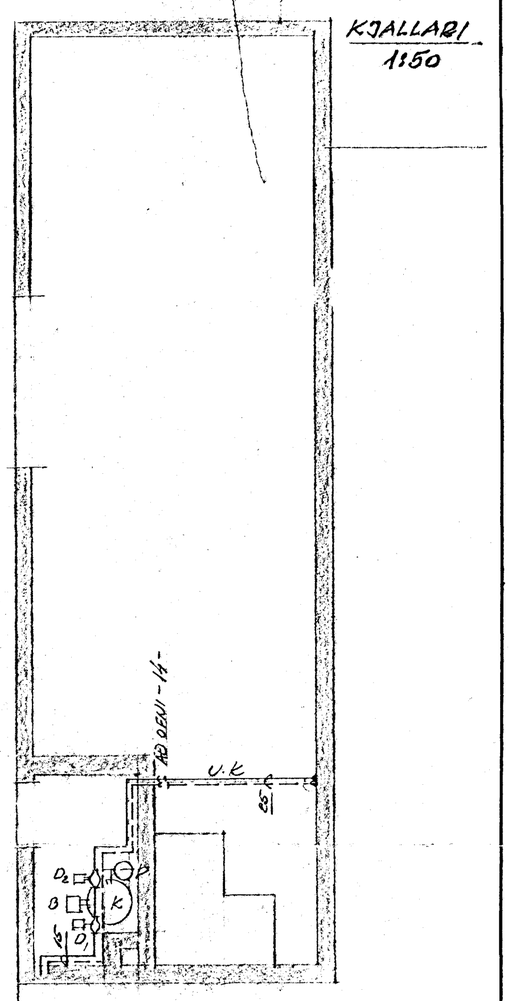

OFNAR – GOLF-PANEO
OFNLOKAR – DANFOSS FJVR-10
E_1 – HITALIÐI STÝRIR DÆLU-D_1-
E_2 – " – " – " – D_2 –
K – KETILL 3.5 M² MEÐ 1.6 M² SPÍRAL
B – BRENNARI
D_1 – DÆLA BÍLSKÚR
D_2 – HÚSKERFI
P – ÞENSLUKER.
Á – ÁFYLLING.
i.g – í GÓLFRAUF
i.e. – í VEGGEINANGRUN.
U.K – UNDIR KJALLARAGÓLFI

MIÐVANGUR 13 HAFN.	
MÓSES AÐALSTEINSSON	
M. 1:50 1:20	HITALÖGN OFNAR. PÍPUR KETILHÚS.
D. 17.7.'72	
N. 153-2-01	Móses Aðalsteinsson

HAFNARFJARÐARBÆR
21. marz 1973
BYGGINGAFULLTRÚI