MIÐVANGUR 13 HAFNARFIRÐI

M: 1:100

I. Samþ. 4/8'71
II. — 19/8'71
III. — 29/10'71

Samþykkt á fundi byggingarnefndar þ. 20/10 1971

BYGGINGAFULLTRÚINN
I HAFNARFIRÐI

B.5

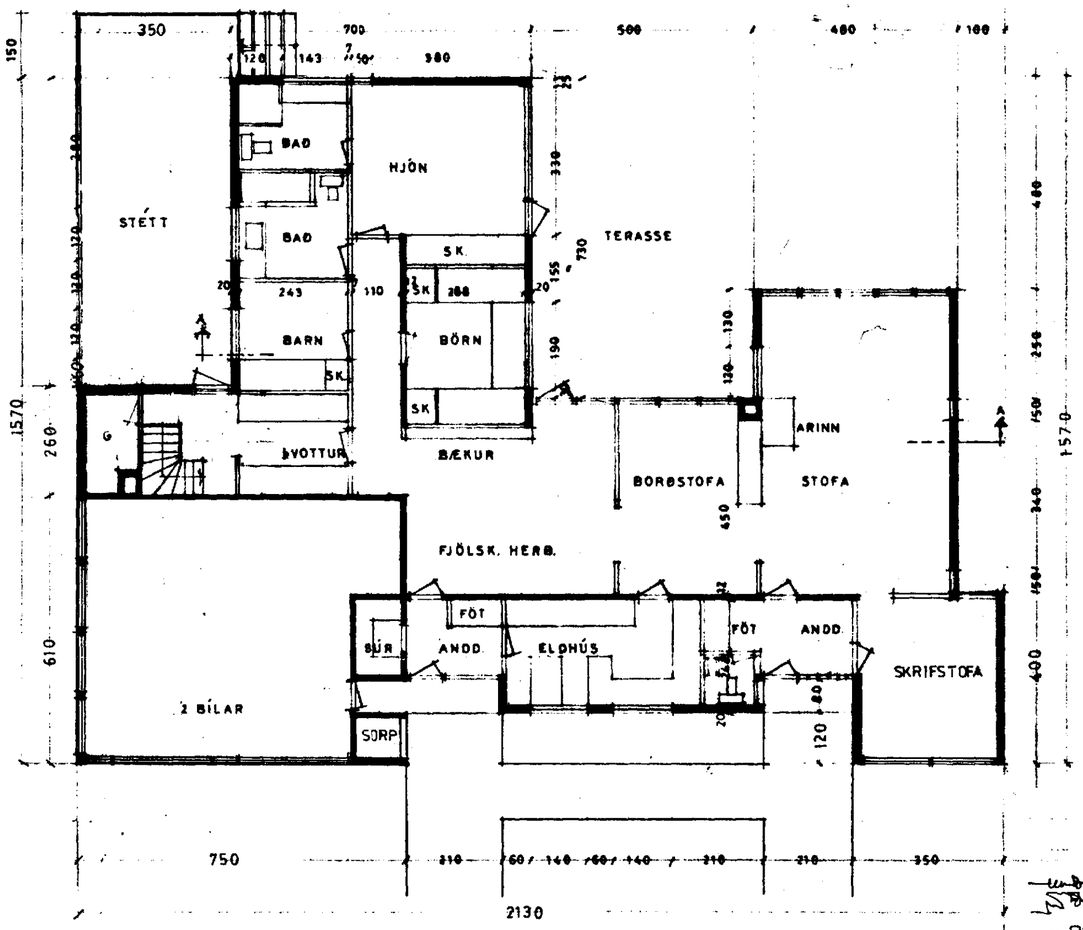

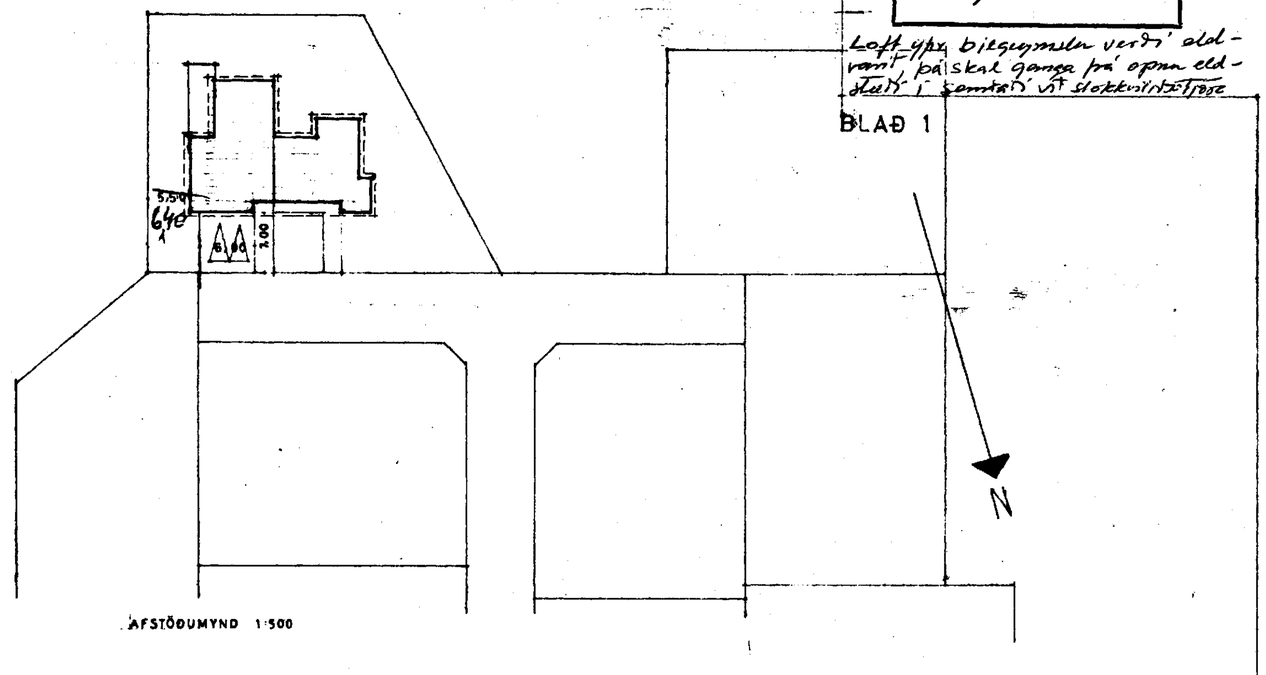

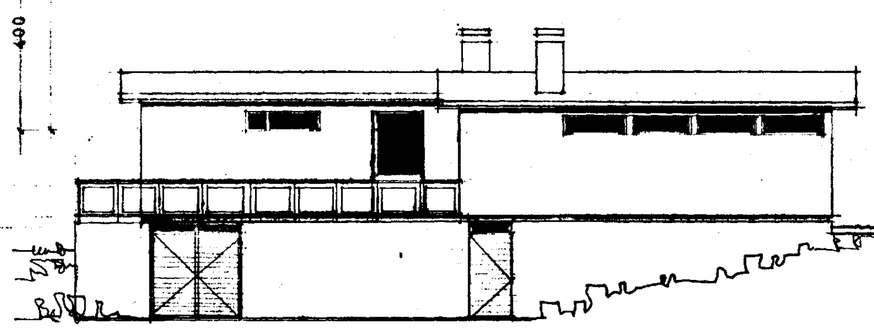

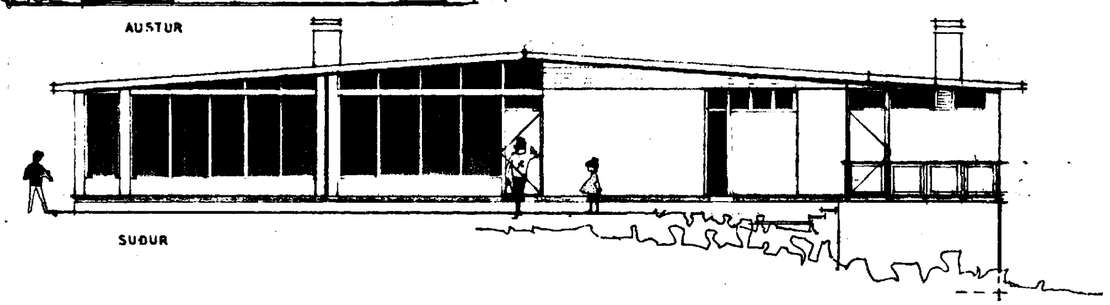

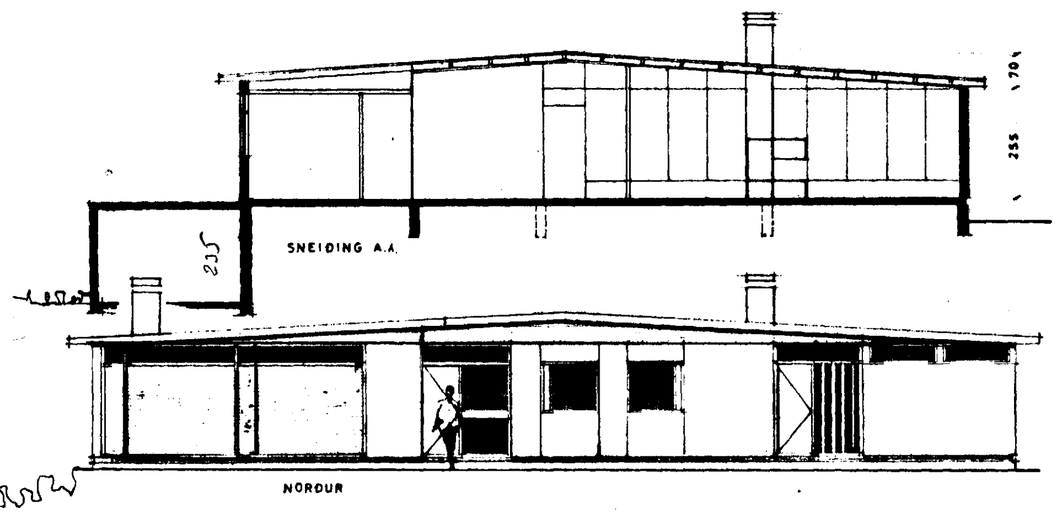

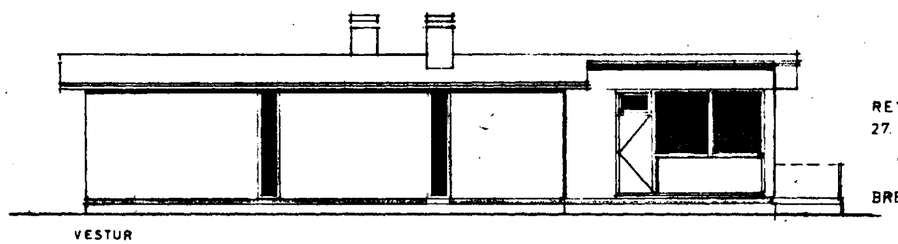

REYKJAVÍK
27. 7. '71
H. HERBERTS

BREYTT 15.9. '71
H. HERBERTS

BREYTT. OKT. '71
H. HERBERTS