
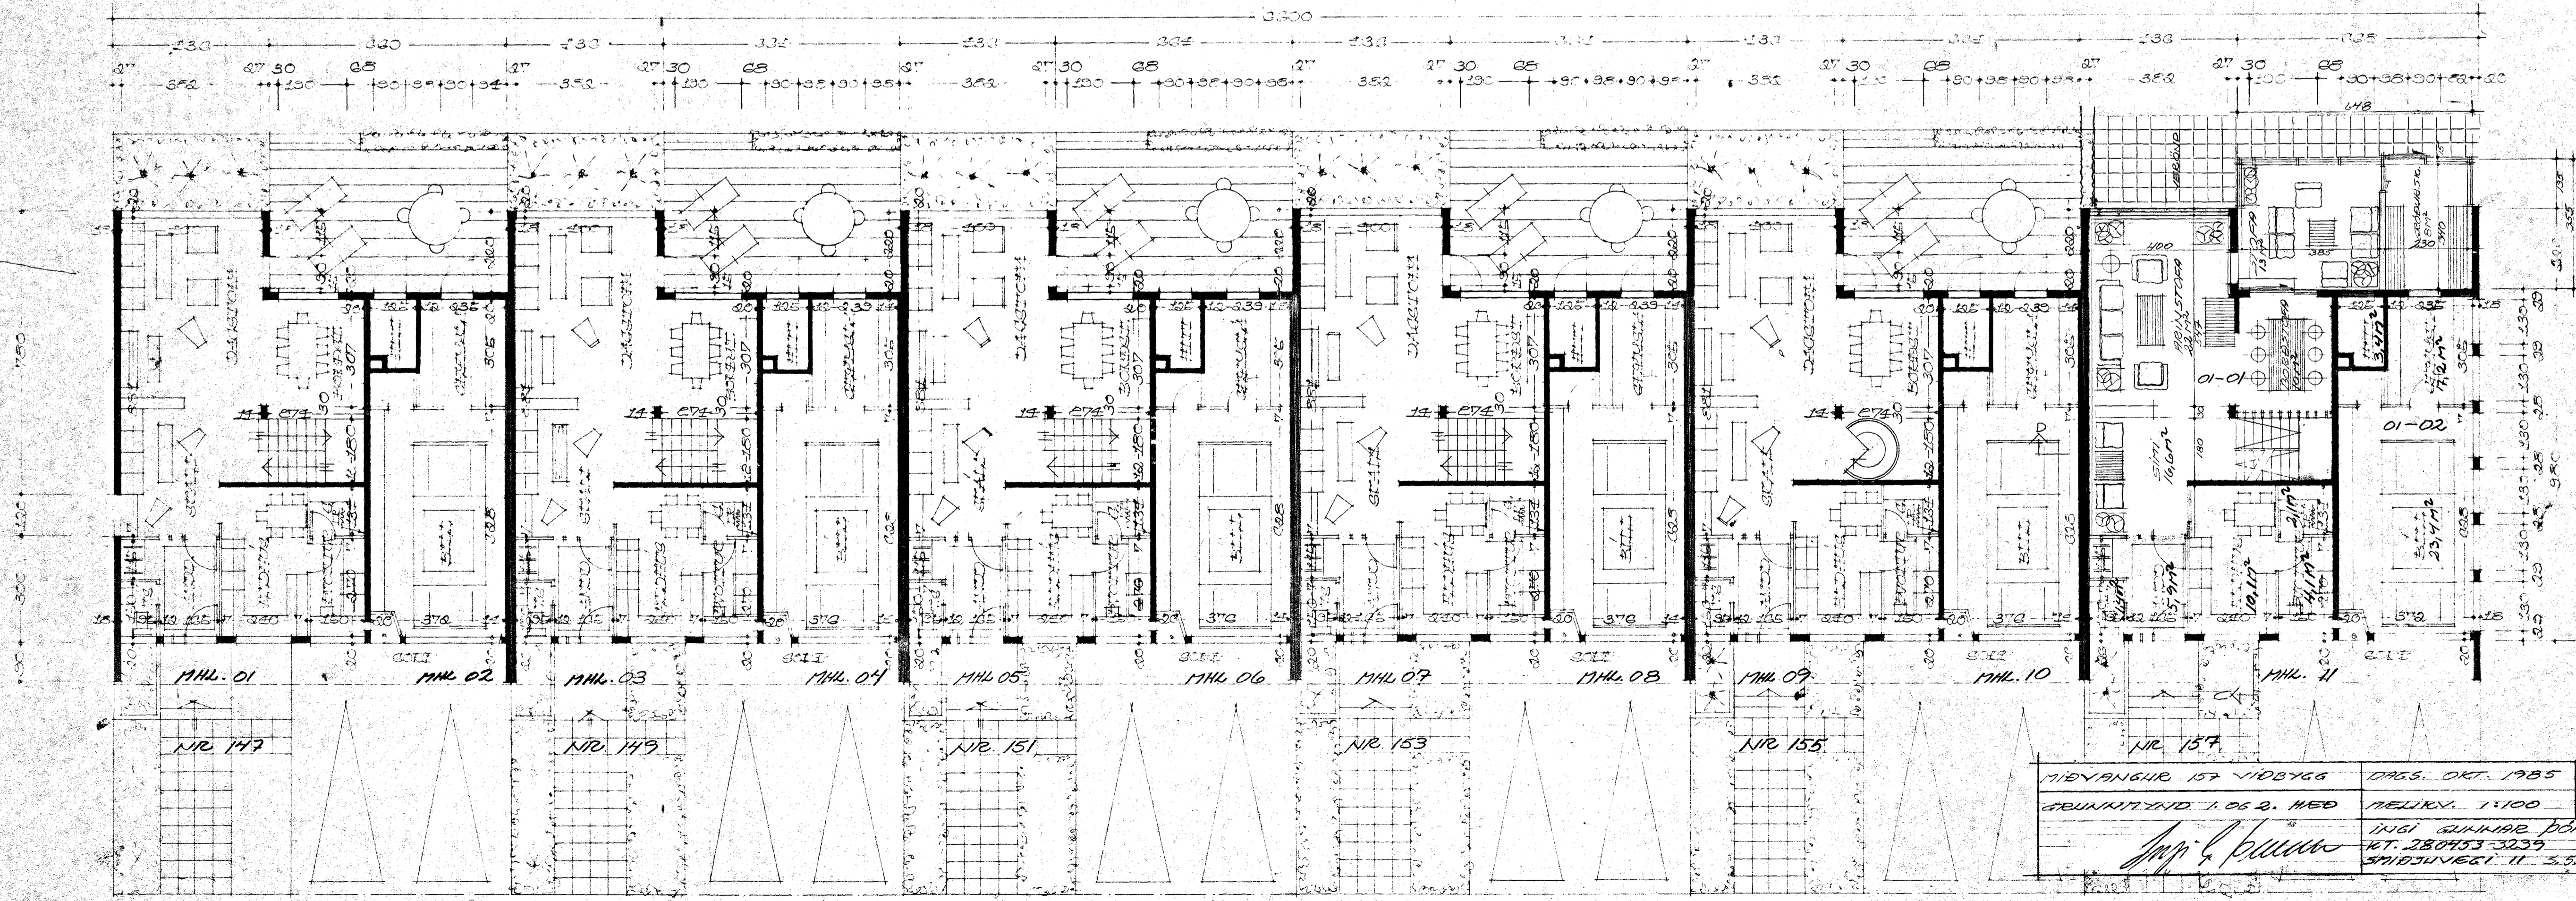
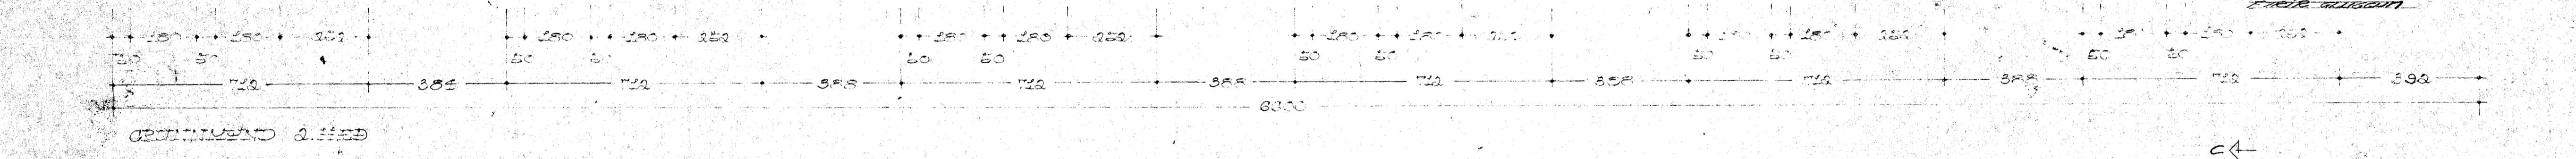
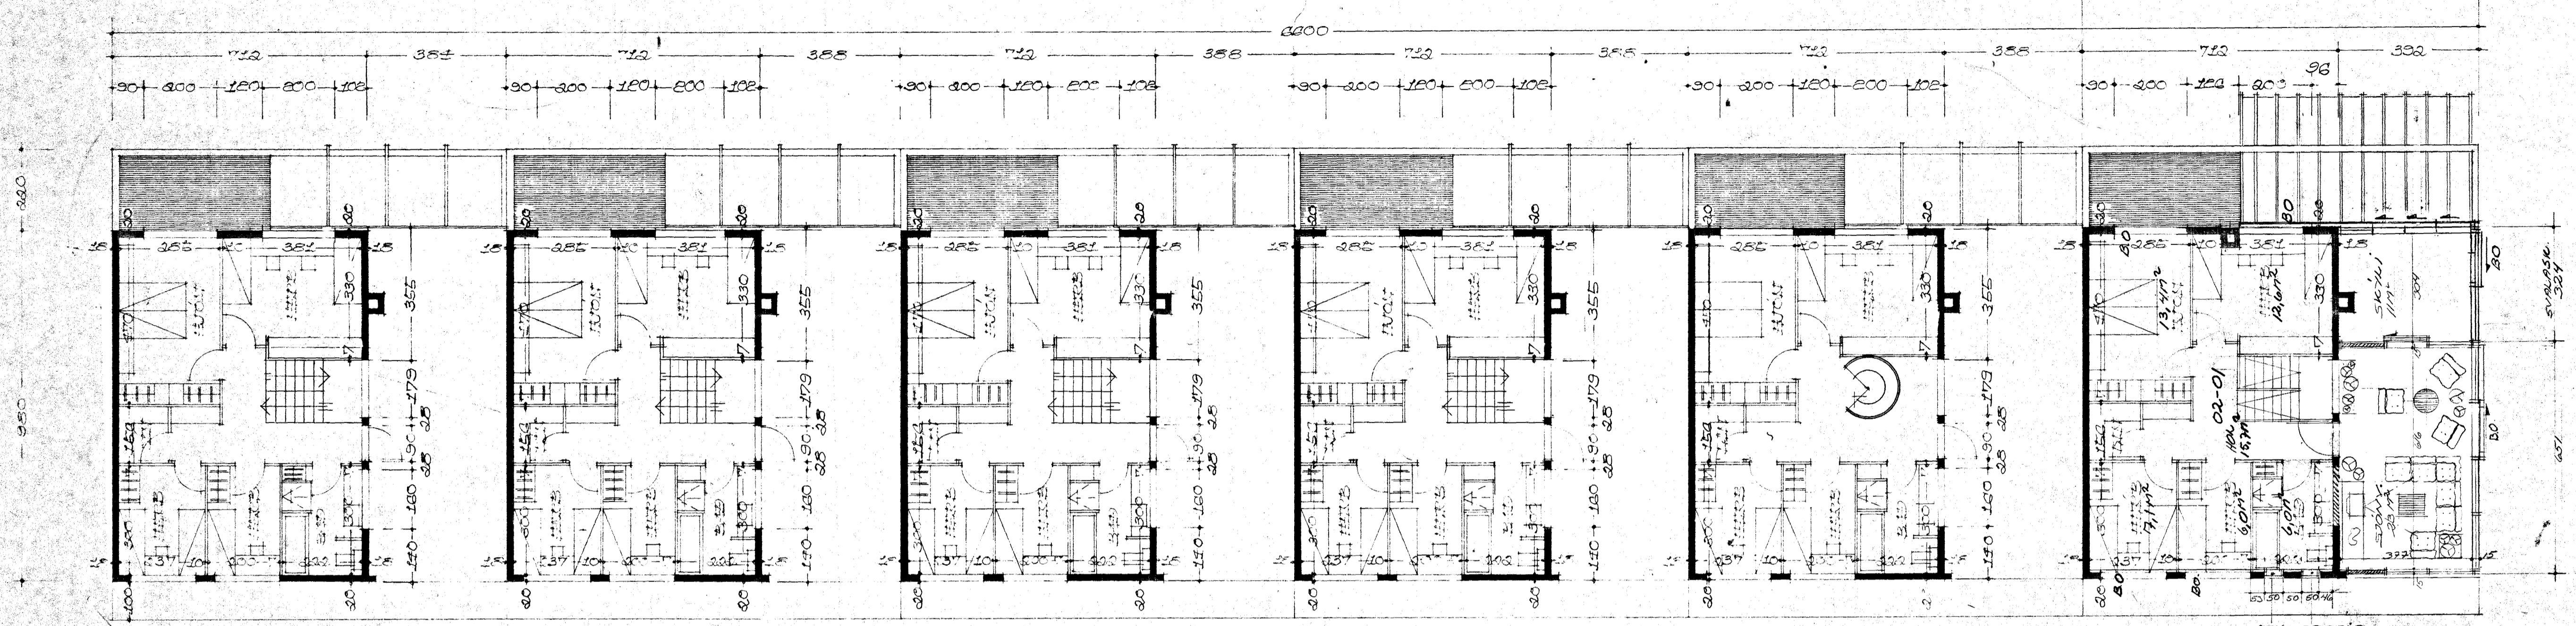


MIDVANGUR 157
 175106.
 SVARASKRÁIR ÁTTI ÚR
 TILBODINGUM, HALLGANG
 OG PÓSTI Í PÓSTLÓÐUM
 A HÁH. SVARSKRÁIR
 SVARASKRÁIR ER GJAF-
 LAUS

Sampykkt þann
 06 JUNI 2000

Byggingufulfráun í Hafnarfrði
 F.n. Sigurbjartur Halldórsson

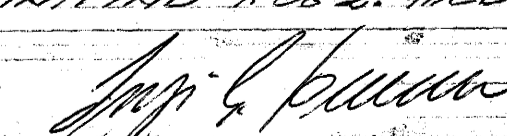

MIDVANGUR 157 VIBBYGG	DASS. OKT. 1985	BREIT. 20.05.2000
GRUNNVAÐ 1. OG 2. HÆÐ	MELKY. 1:100	TEIKN. SIB. I
 INGIL GUÐNIR ÞÓRHÁÐSSON BEI NR. 280453-3239 SMÍÐJANAGI 11-3554 3523, 874 3523		

