MIÐVANGUR NR. 147-149-151-153-155-157 M. 1:100

147

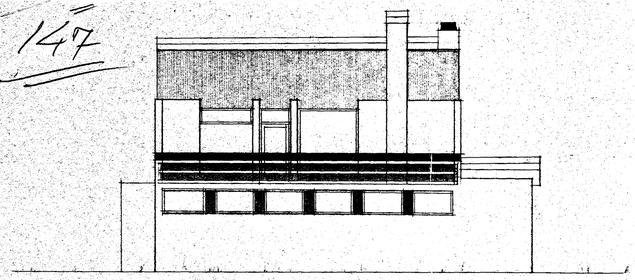

VESTUR

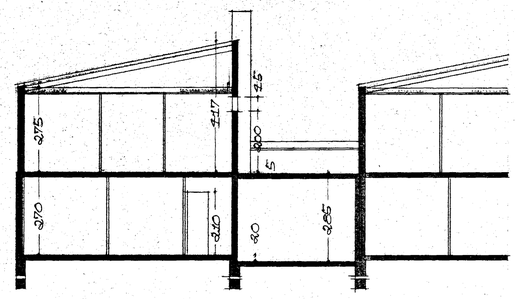

SKURÐUR A-A

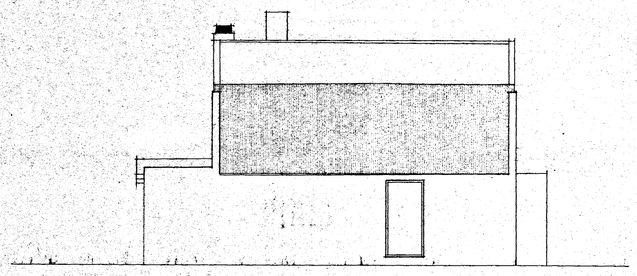

AUSTUR

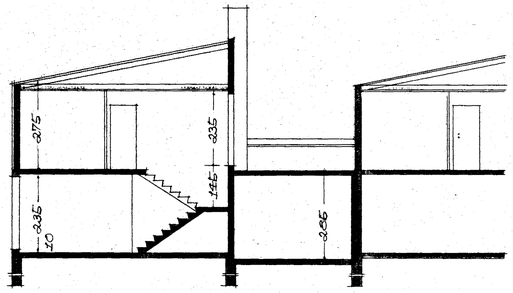

SKURÐUR B-B

NR 147

Samþykkt á fundi byggingarnefndar þ. 26/1 19 72
BYGGINGAFULLTRÚINN
Í HAFNARFIRÐI
F. Ísleifsson

Veggur á milli bílskúrsins og geymslu verði einangraður og hurð á honum skilyrðislaust

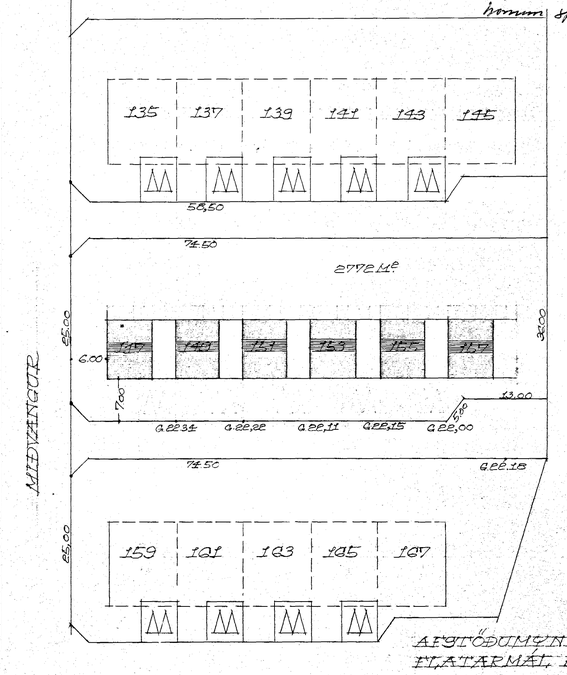

AFSTÖÐUMYND M. 1:500
FLATARMÁL HÚSS 1 HÆÐ 117,45 M²
—"— —"— 2 HÆÐ 93,78 M²

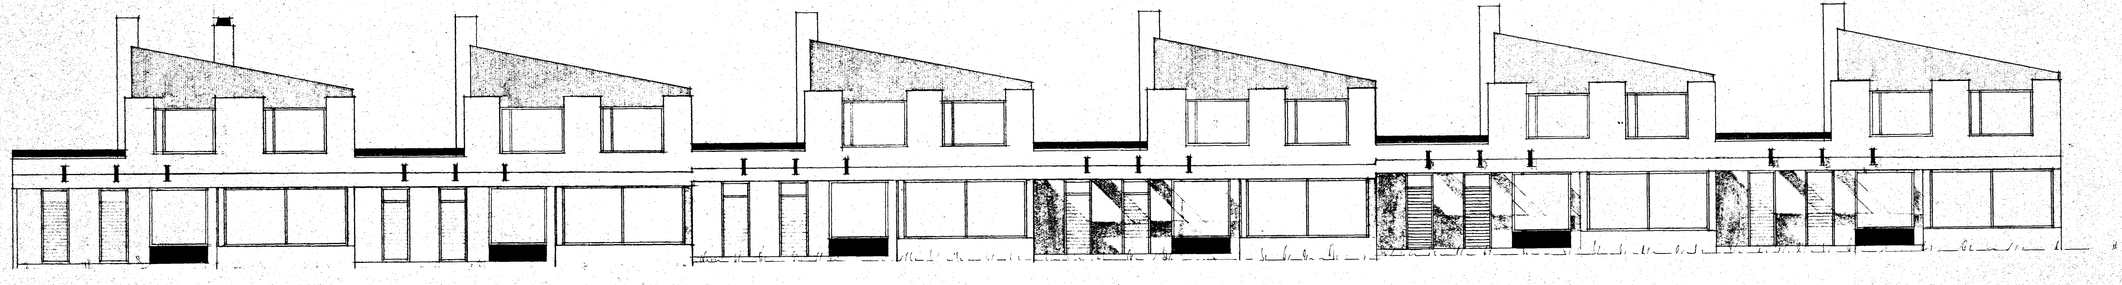

SUÐUR

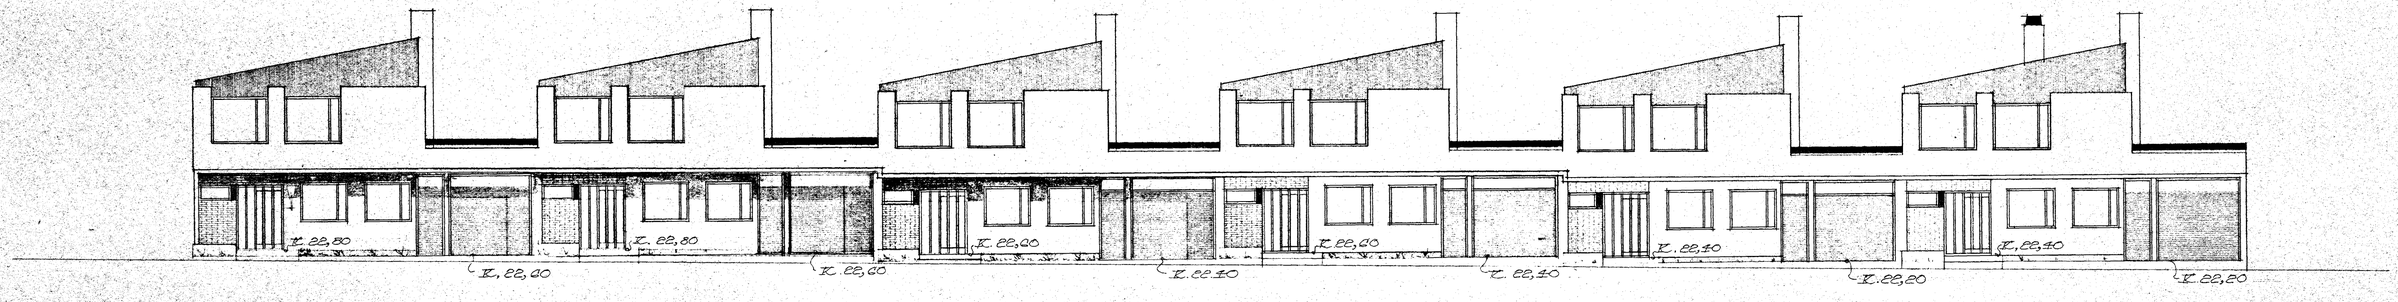

NORÐUR

REYKJAVÍK 1 NÓV. 1971

Kjartan Sveinsson