




VESTUR

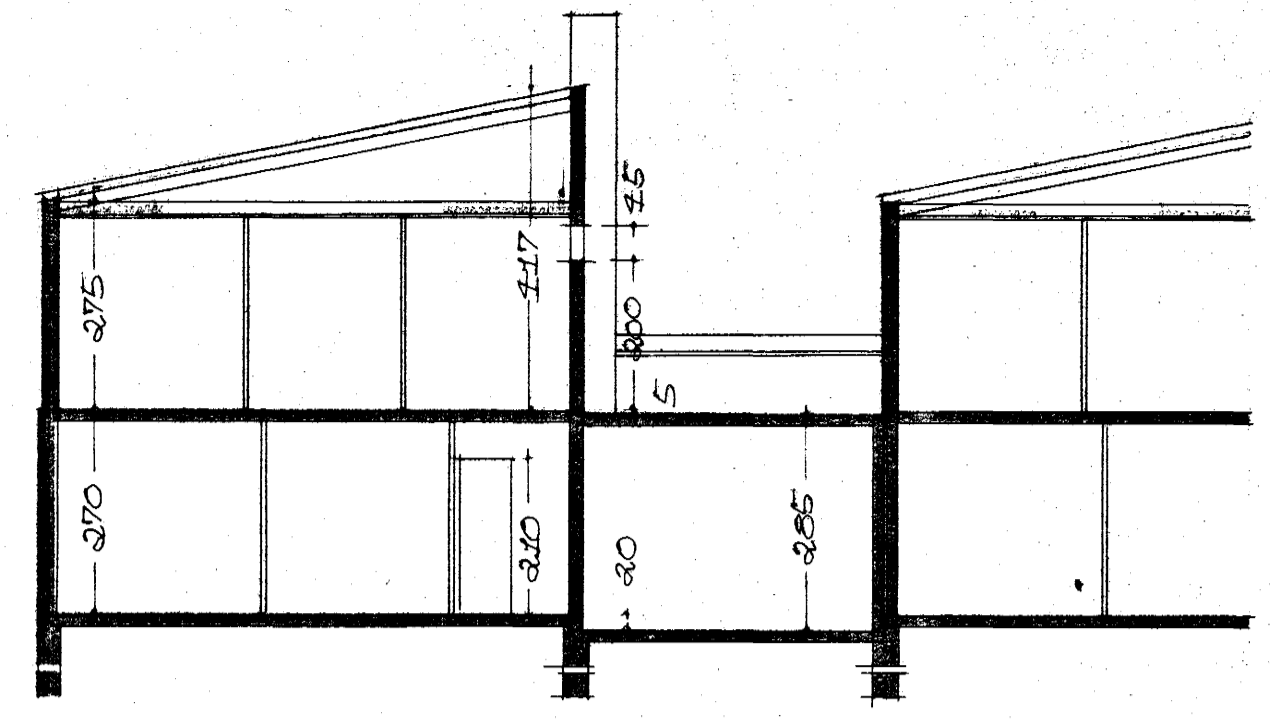

SKURÐUR A-A

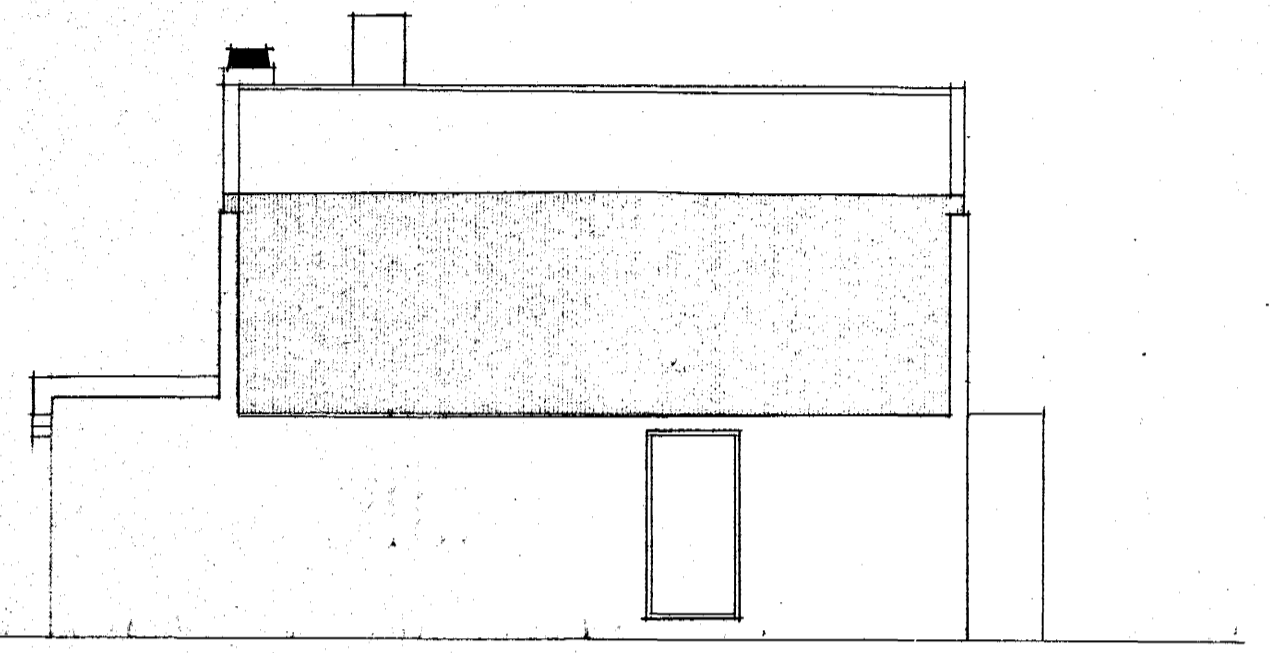


AUSTUR

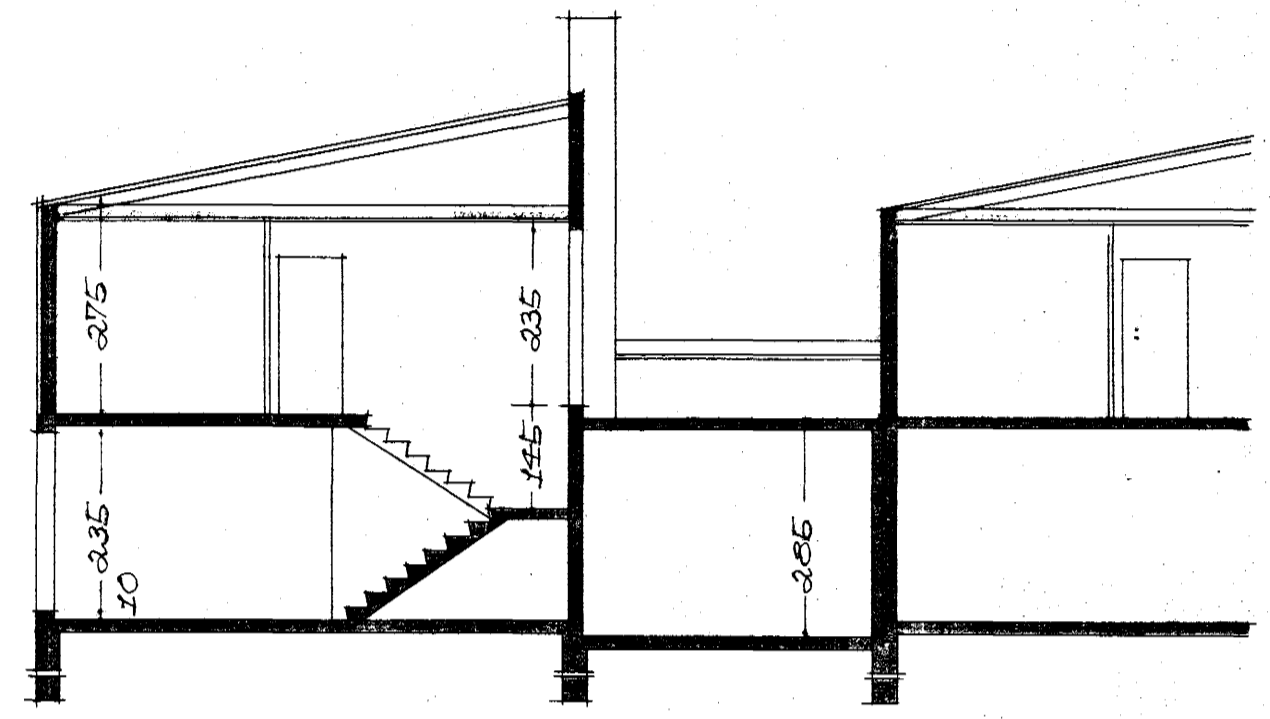


SKURÐUR B-B

Skilyrði = Skrum i nr 155 og 157
 Verð breytt. Gengt verð frá opnu
 ekkiladi, i nr 157, i samræði við
 stórkvæðingara. Veggur á milli
 bílegumsta og gegnumsta verð
 eldvarmm og hnið á hnum
 þrjú í stórum eldvarmmum.
 F. 1/10.


Samþykkt á fundi bygginga-
 nefndar þ. 17. 11. 1977
 BYGGINGAFULLTRÚINN
 Í HAFNARFIRÐI
 E. Jónsson

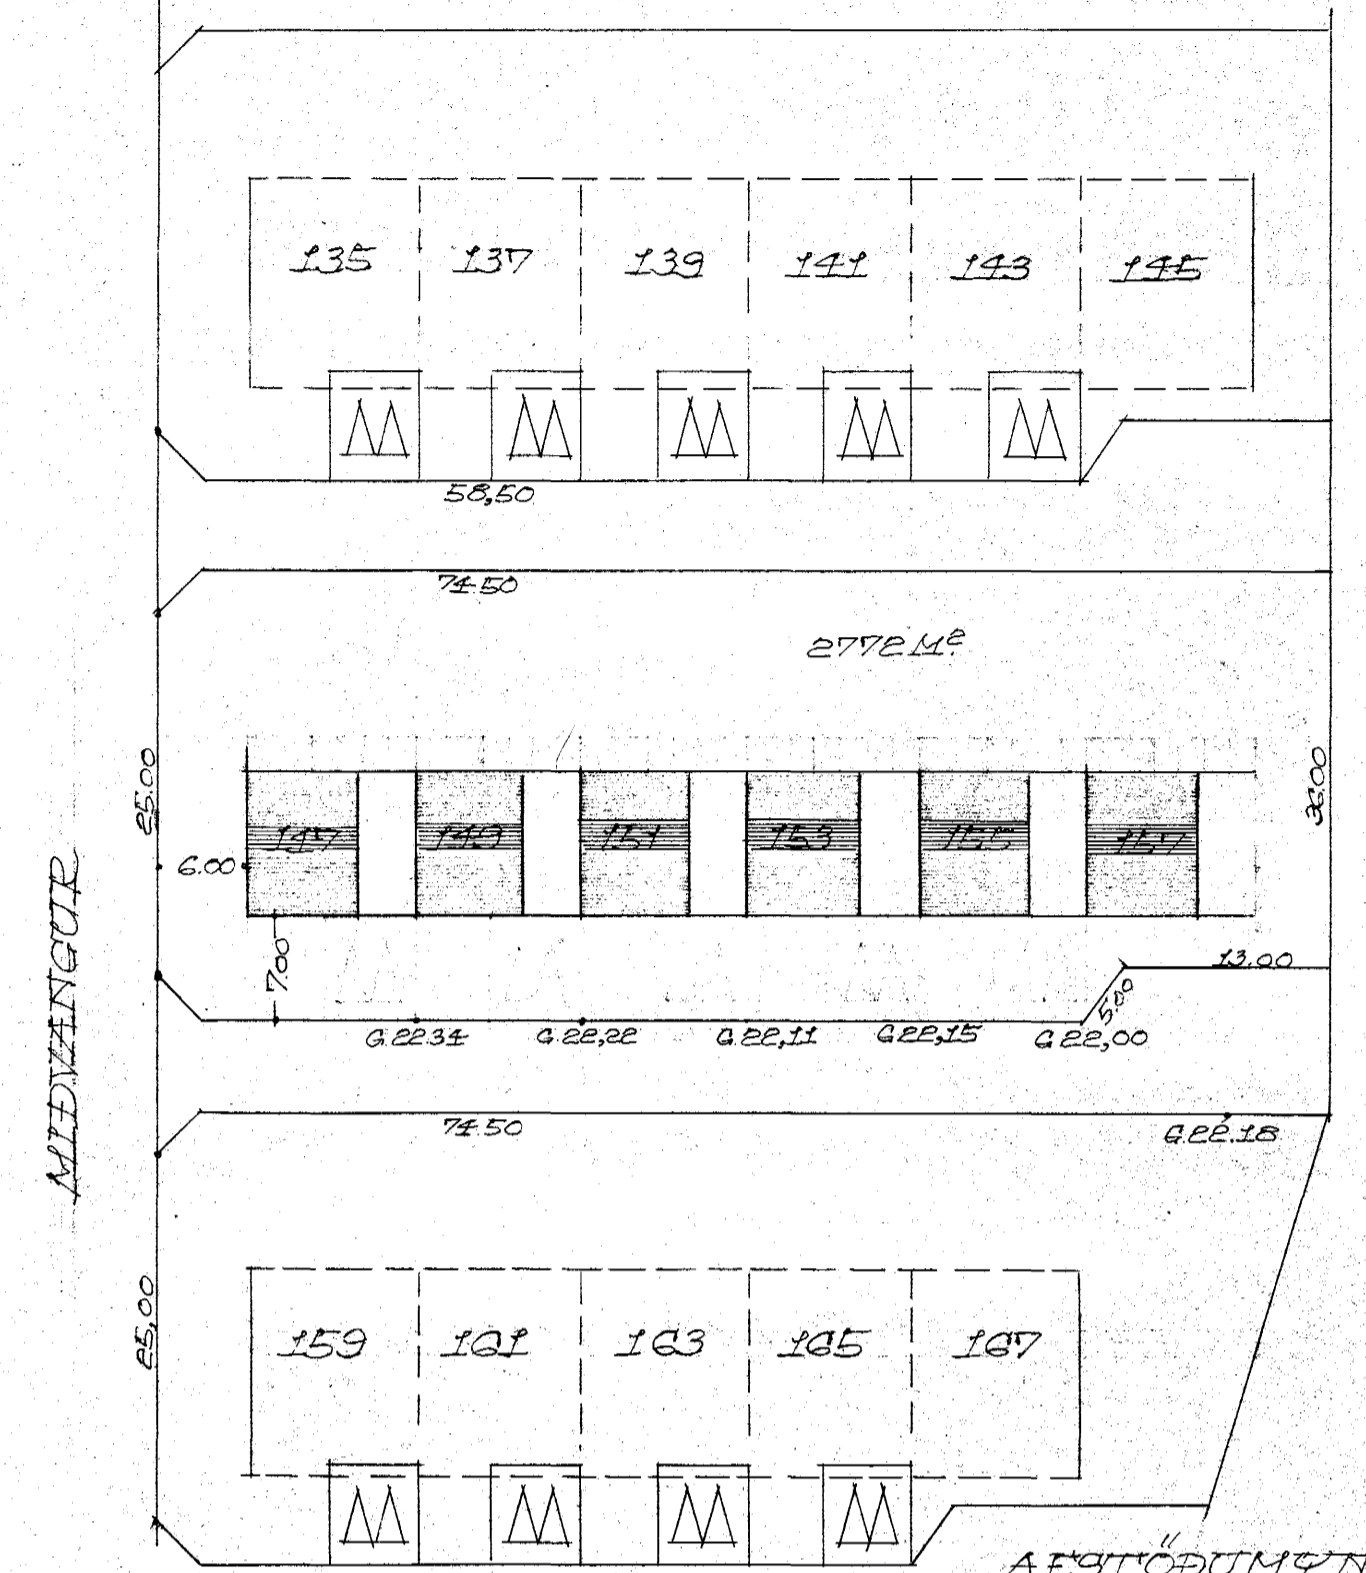

AFSTÖÐUMÖND M. 1:500
 FLATARMÁL HUGS 1 HÆÐ 117,45 M²
 2 HÆÐ 93,78 M²

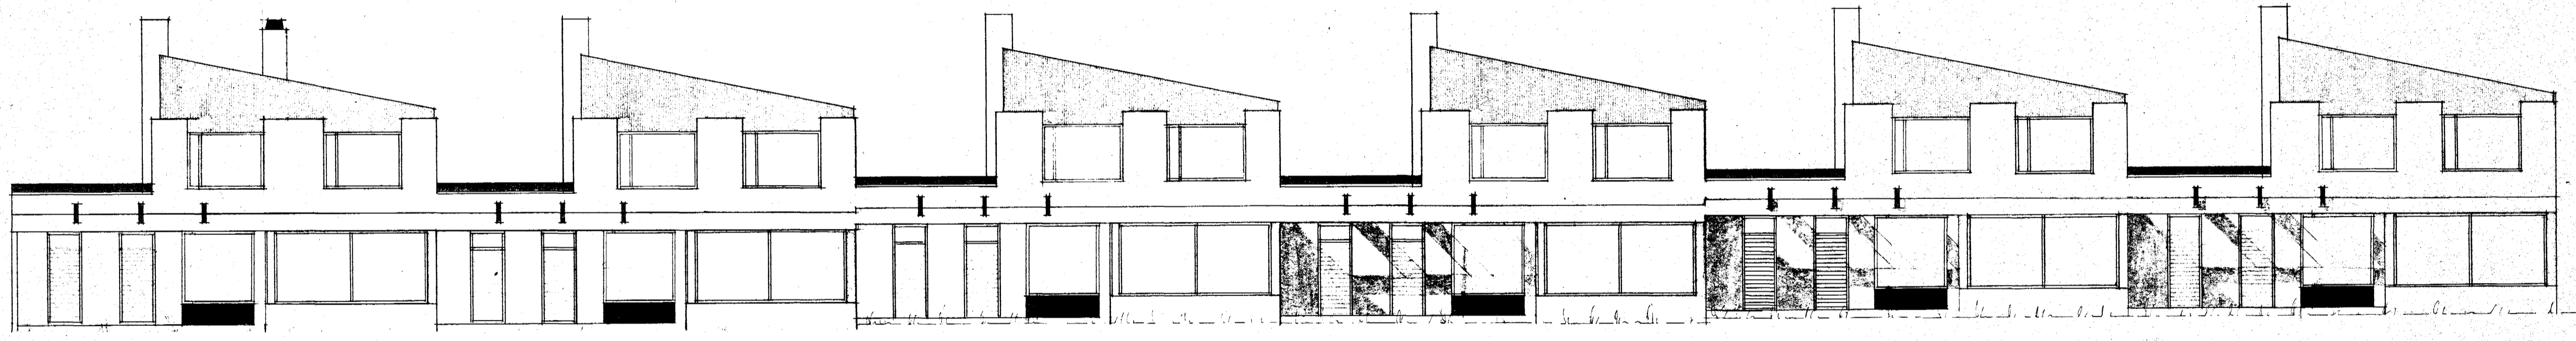

SUÐUR

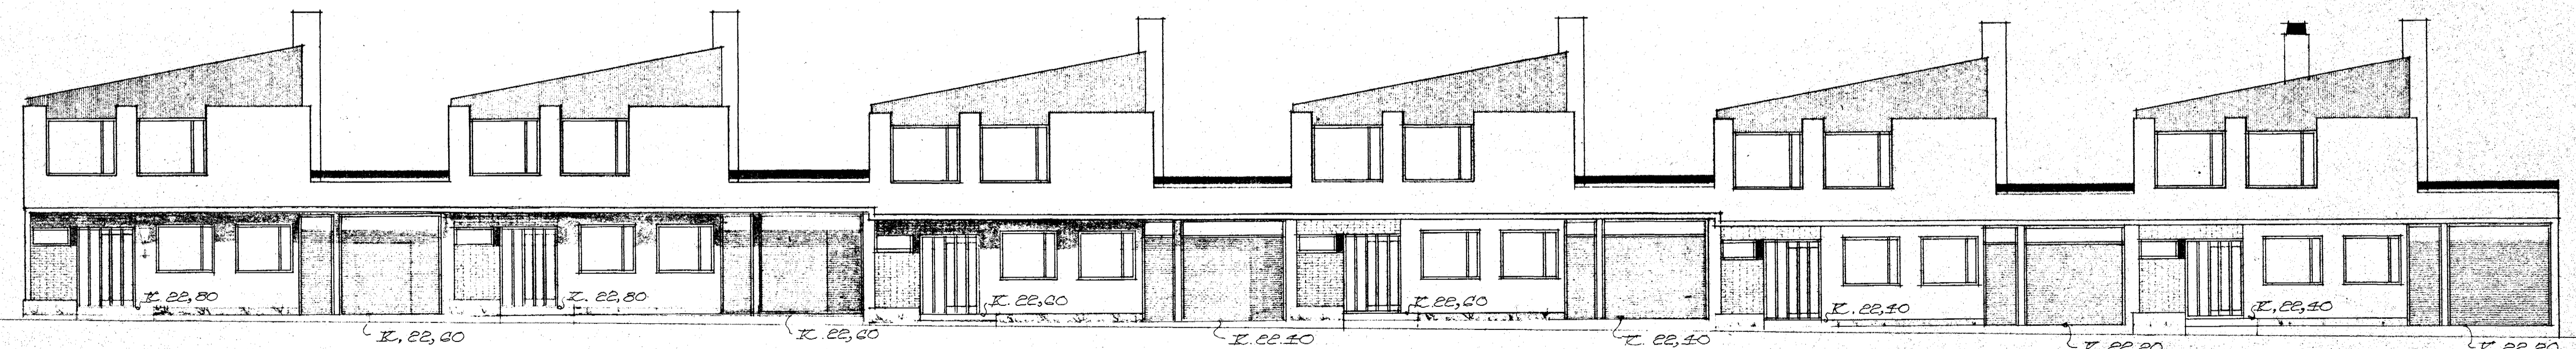

NOÐRUR

ÞEKKJAFÉLÐI 1. NOV. 1977
 Þjartan Sveinsson