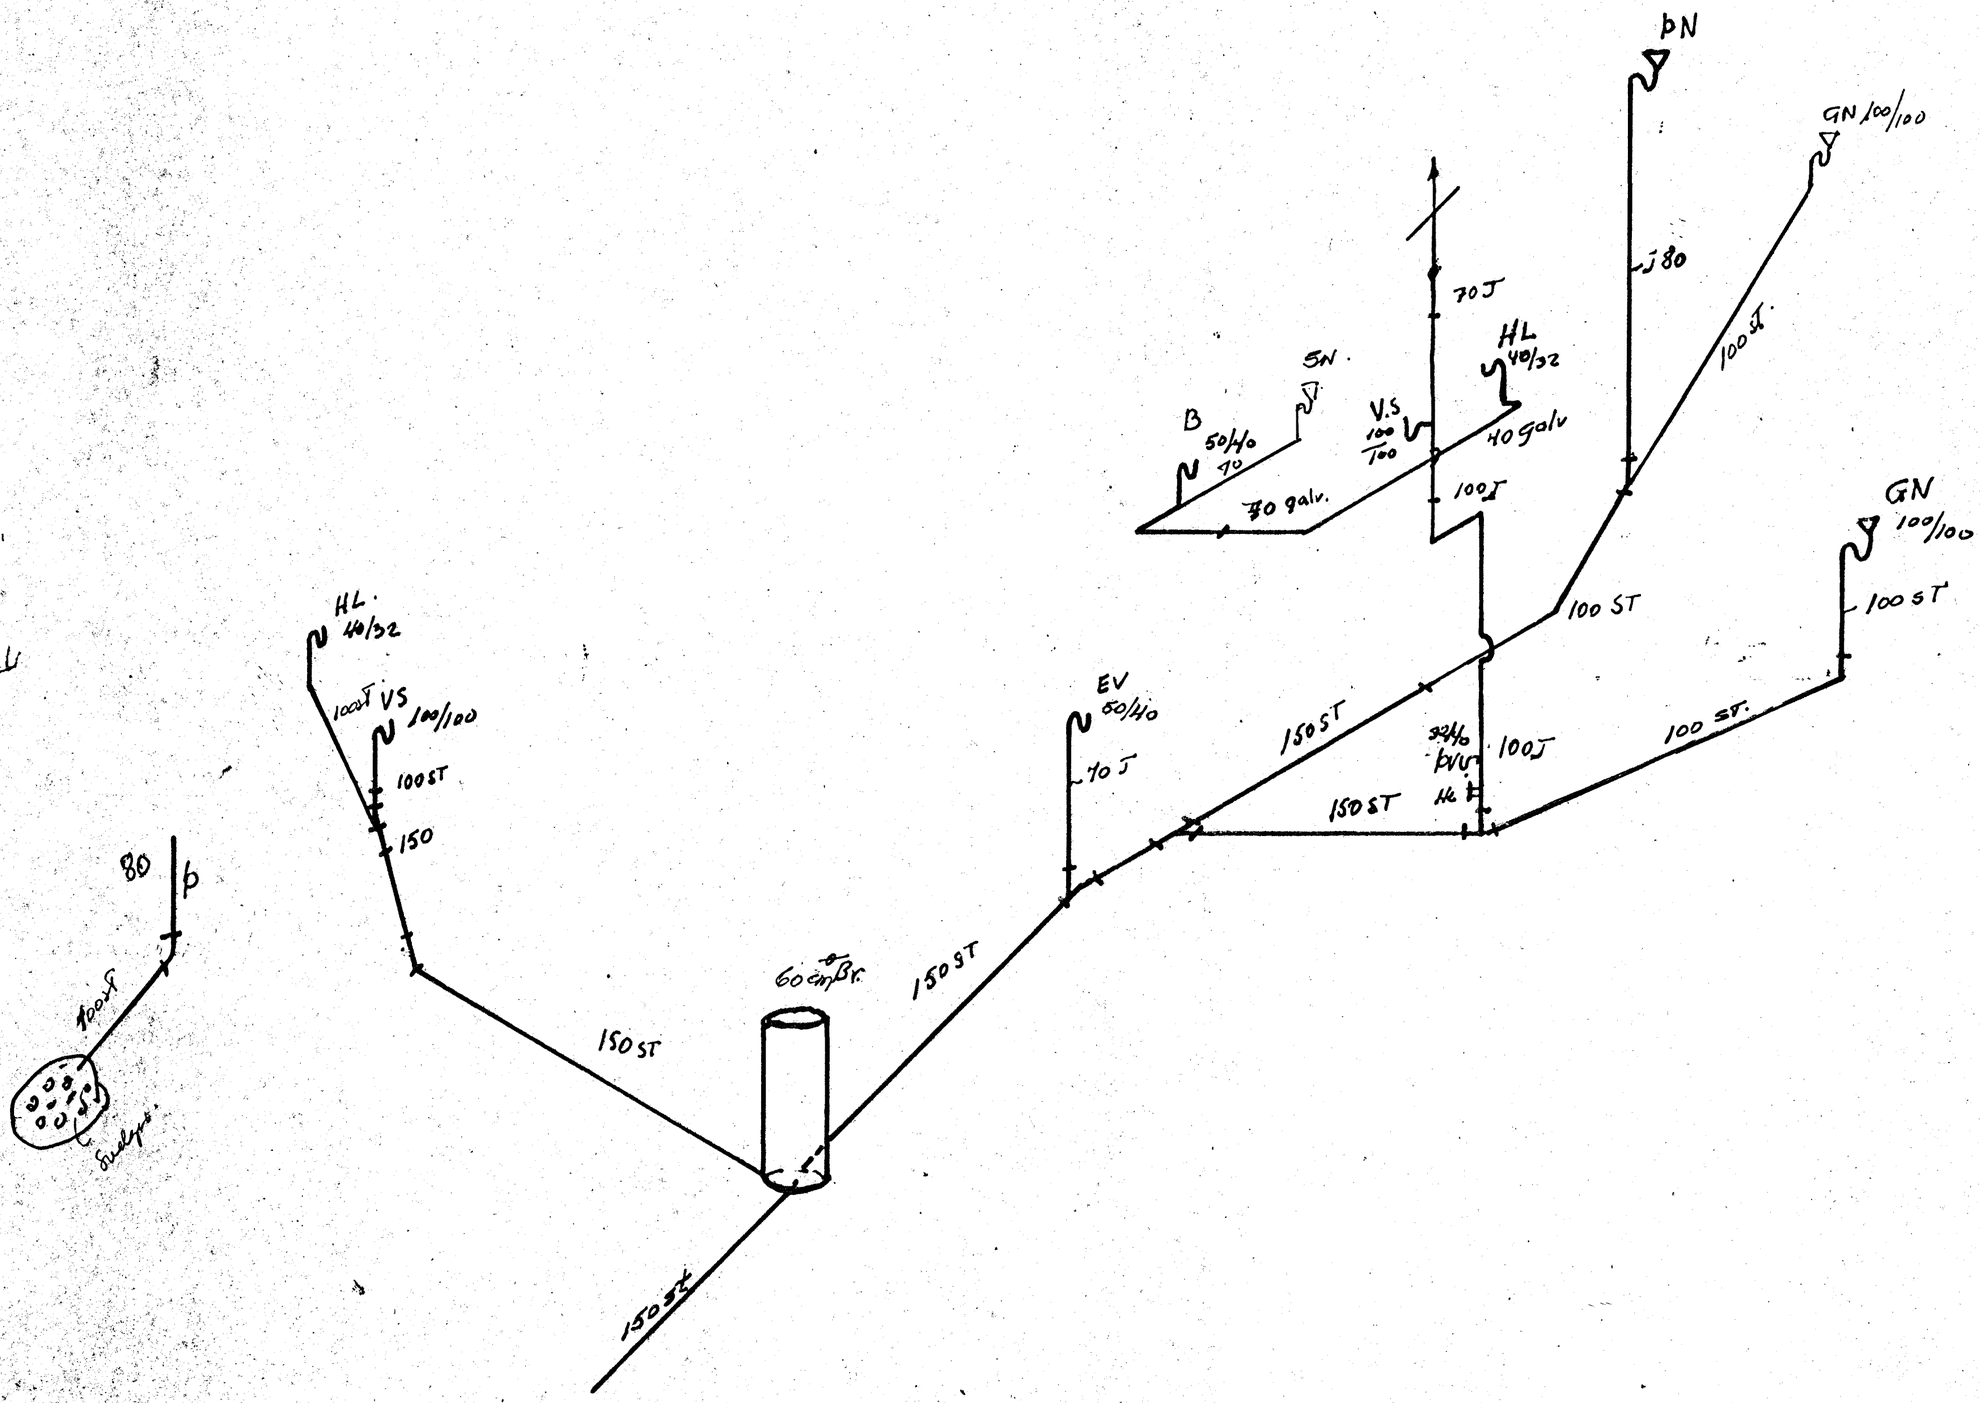

HAFNARFJARÐARBÆR
10. marz 1972
BYGGINGAFULLTRÚINN

MIÐVANGUR 147		TEKN.	6/3 78
SKOLP		DAGL.	K.T.
			5/5 70
KOLBEINN JÓNSSON TÆKNIFR HTFI	TEIKN. 7212	BL. 4	