SVELGUR.

STOFA

GEYMSLA

SVÁLI

ÁNDD

ELDHÚS

BÍLL

JARÐHÆÐ

HJÓN

BÖRN

SVALIR

BÖRN

BARN

BAÐ

JARÐHÆÐ

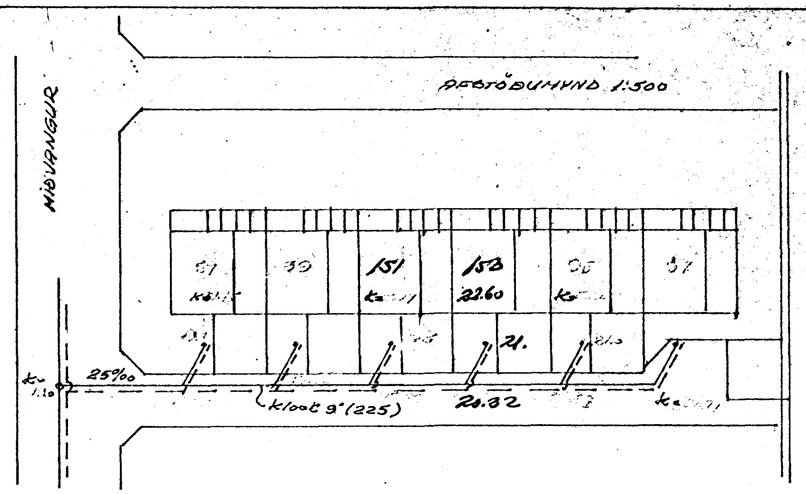

MIÐVANGUR 153	1:50	DAGS.	29.9.72
		TEIKN.	ÁÁG
KOLBEINN ÁG JÓNSSON TÆKNIFR.		TEIKN.NR.	7215.5