Sigurður Ó. Arnason
Miðvangi 149

Björn/Kristín Miðvangi 153
Miðvangi 157

Miðvangur 147
Björg
MIÐVANGUR 151

Samþykkt þann
16 NOV 2011
Byggingarfulltrúinn í Hafnarfirði
F.h. Sigurður Ólafsson

**Skráningartafla:** MIÐVANGUR 155, HAFNARFIRÐI — **Skráseljari:** Sigurður Adalsteinsson
**Landnúmer:** 121927 — **Kennitala:** 290144-3939
**Matshlutanúmer:** 09 — **Útgáfa:** 4.01E — **Dags.:** 7.10.2011

| Uppskipting og lýsing | | | | | Stærðir | | | | | | | | | | | | | |
|---|---|---|---|---|---|---|---|---|---|---|---|---|---|---|---|---|---|---|
| D0 Lóðun | D1 Rými hæðarlið | D2 Nöfn texti | D3 Hólfa flokkun | D4 Eignar hald | D5 Bæðflur m² | D5M Viðbótar m² | D6 Svalir m² | D7 Op m² | D8 Brúttóflur m² | D9 Brúttóflur sk.< 1.8 | D10a Salarhæð min | D10b Salarhæð max | D11 Brúa rúmmál m³ | D12 Heildflur m² | D16 Birt fermetrar m² | Rakinn skiptarrými | D17 Skráningarrúmmál m³ |
| | | **Matshluti** | | | 292,0 | 0,0 | 5,0 | 5,1 | 217,1 | 0,0 | | | 654,3 | 200,6 | 217,1 | | 559,224 |
| | | **Botn** | | | | | | | | | | | 22,1 | | | | |
| | 01 | **1.hæð** | | | 114,4 | 0,0 | 5,0 | 0,0 | 114,4 | 0,0 | | | 279,9 | 102,8 | 114,4 | | |
| A | 0101 | **íbúð** | N | 0101 | 80,6 | | 5,0 | | 80,6 | | 2,70 | 2,70 | 217,6 | 72,1 | 80,6 | 2,70 | 194,670 |
| A | 0102 | **bílgeymsla+gey** | B | 0102 | 30,8 | | | | 30,8 | | 2,70 | 2,70 | 53,2 | 28,3 | 30,8 | 2,70 | 78,410 |
| A | 0103 | **hitl** | T | 0103 | 3,0 | | | | 3,0 | | 2,70 | 2,70 | 8,1 | 2,4 | 3,0 | 2,70 | 6,480 |
| | 02 | **2.hæð** | | | 107,8 | 0,0 | 0,0 | 5,1 | 102,7 | 0,0 | | | 310,2 | 97,8 | 102,7 | | |
| A | 0201 | **íbúð** | N | 0101 | 107,8 | | | 5,1 | 102,7 | | 2,75 | 3,50 | 310,2 | 97,8 | 102,7 | 2,88 | 281,964 |
| | 03 | **Þak** | | | 69,8 | 0,0 | 0,0 | 0,0 | 0,0 | 0,0 | | | 53,1 | 0,0 | 0,0 | | |
| A | 0301 | **þakrými** | V | 0101 | 69,8 | | | | | | 0,05 | 1,47 | 53,1 | | | | |

**Athugasemdir**
Bílgeymsla er ekki sjálfstæður matshluti (áður MHL 10). Bílgeymslan er nú skráð innan MHL 09. Stærðir hennar eru fæðfar í sérlínu.
Geymsla inn af bílgeymslu er innl í stærðum bílgeymslunnar
Hitl hafur sér rýmisnúmer og eigin stærðir
Nýtt herbergi yfir bílgeymslu er innfalið í stærð íbúðar.

**Sameignir sumra**

**Eignarhald**

| Eignar hald | Notkun texti | Birt fermetrar m² | Skráðar rúmmál Séreign m³ | Sérefgi og sameign m³ |
|---|---|---|---|---|
| 0101 | **íbúð** | 183,3 | 476,334 | 476,334 |
| 0102 | **bílgeymsla+gey** | 30,8 | 78,410 | 78,410 |
| 0103 | **hitl** | 3,0 | 6,480 | 6,480 |
| | **Alls** | 217,1 | 559,224 | 559,224 |

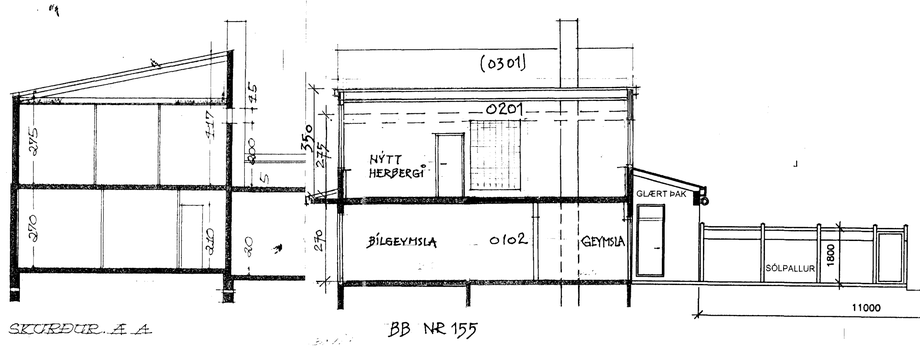


SKURÐUR A-A

BB NR 155

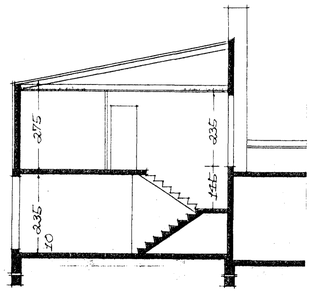

SKURÐUR B-B

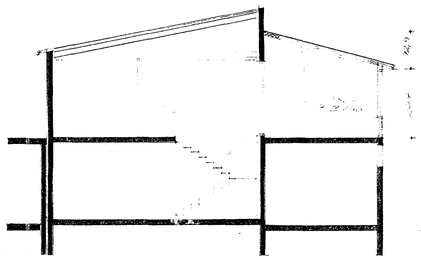

SNIÐ D-D

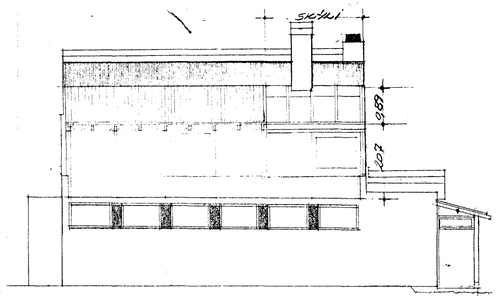


VESTUR

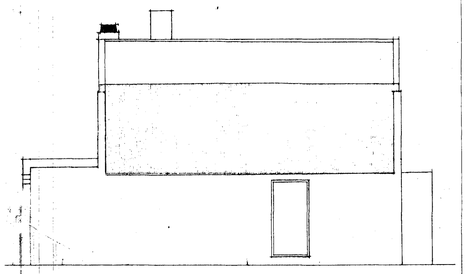

AUSTUR

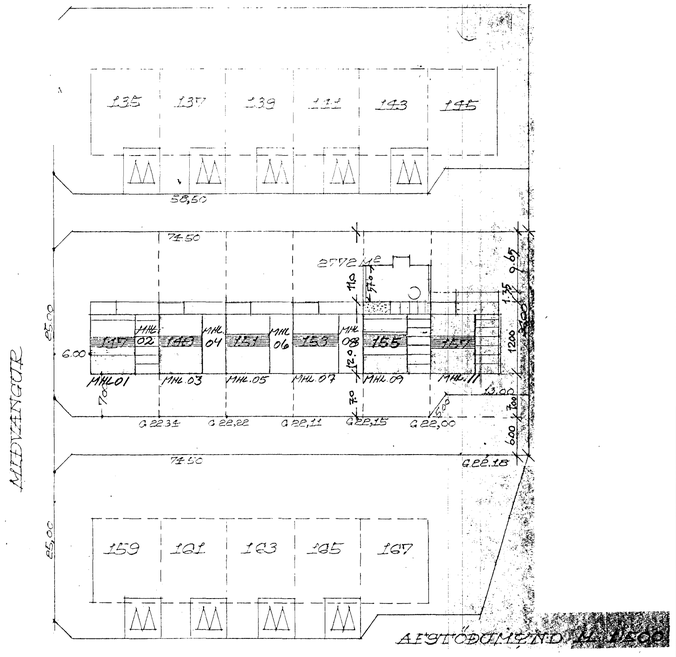


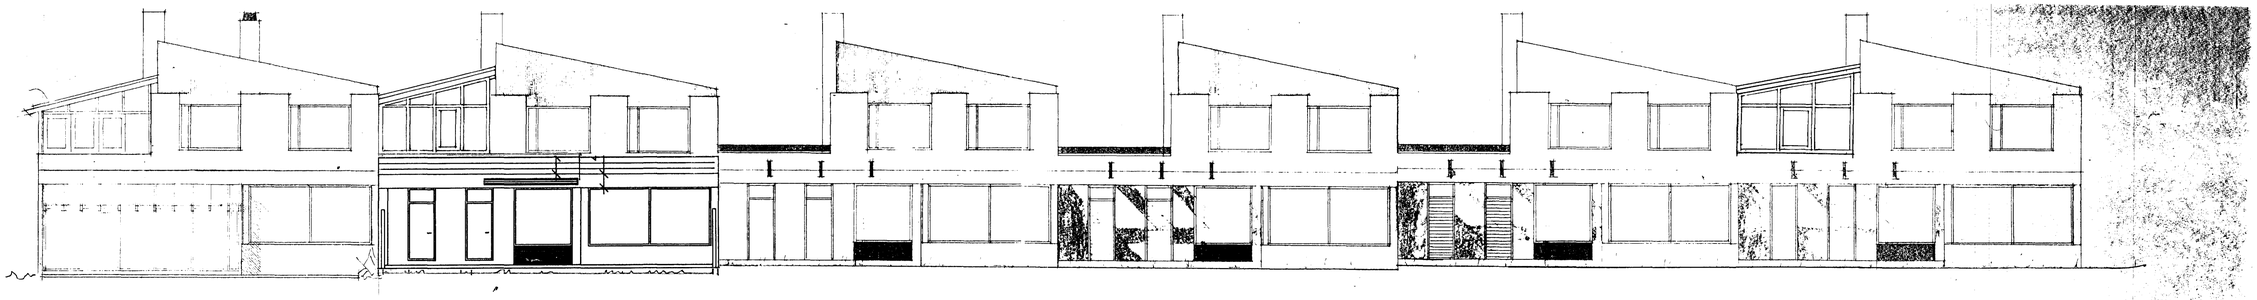

SUÐUR

NR 155

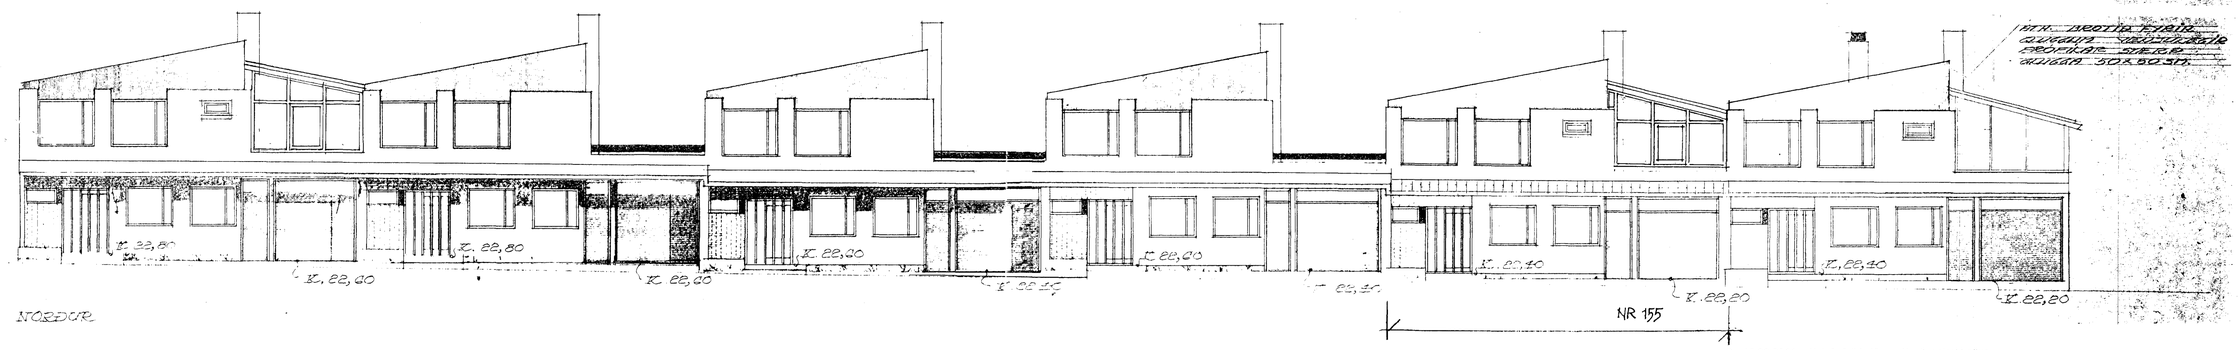


NORÐUR

Br. 15.09.2011, sólstofa felld niður, sólpallur stækkaður, heitur pottur færður, br. skráningartafla

Br. 25.10.2003, sólstofa stytt, afstöðumynd málsett

# MIÐVANGUR 155, HAFNARFIRÐI BL 02


ÞRIÐJA HÆÐIN, SIGURÞÓR AÐALSTEINSSON ARKITEKT FAÍ
VIÐBYGGING OG SÓLSTOFA
ÚTLIT, SNIÐ, AFSTÖÐUM, SKRÁN.
STRANDGÖTU 28 220 HAFNARFIRÐI
SÍMI: 555 46 10 FAX: 565 48 31
HS: 555 46 11 KT: 250144-3939
NETFANG: sl@islandia.is


HANNAÐ: SA TEIKNAÐ: SA DAGS: 09.10.2003 MKV: 1:100, 1:500 VERKNR: VERKNR.