


Byggingarfulltrúi
samþykkt erindið.
31 OKT. 2003
Bent skjal 6 að samþykkt þessa verður ekki virk.
Lýtt er eftir þingvæðingu eignaaskiptafrýðingarmála.
Byggingarfulltrúi í Hafnarfirði
Fh. Kristján Þórásson

Byggingarfulltrúi
samþykkt erindið.
31 OKT. 2003
Bent skjal 6 að samþykkt þessa verður ekki virk.
Lýtt er eftir þingvæðingu eignaaskiptafrýðingarmála.
Byggingarfulltrúi í Hafnarfirði
Fh. Kristján Þórásson

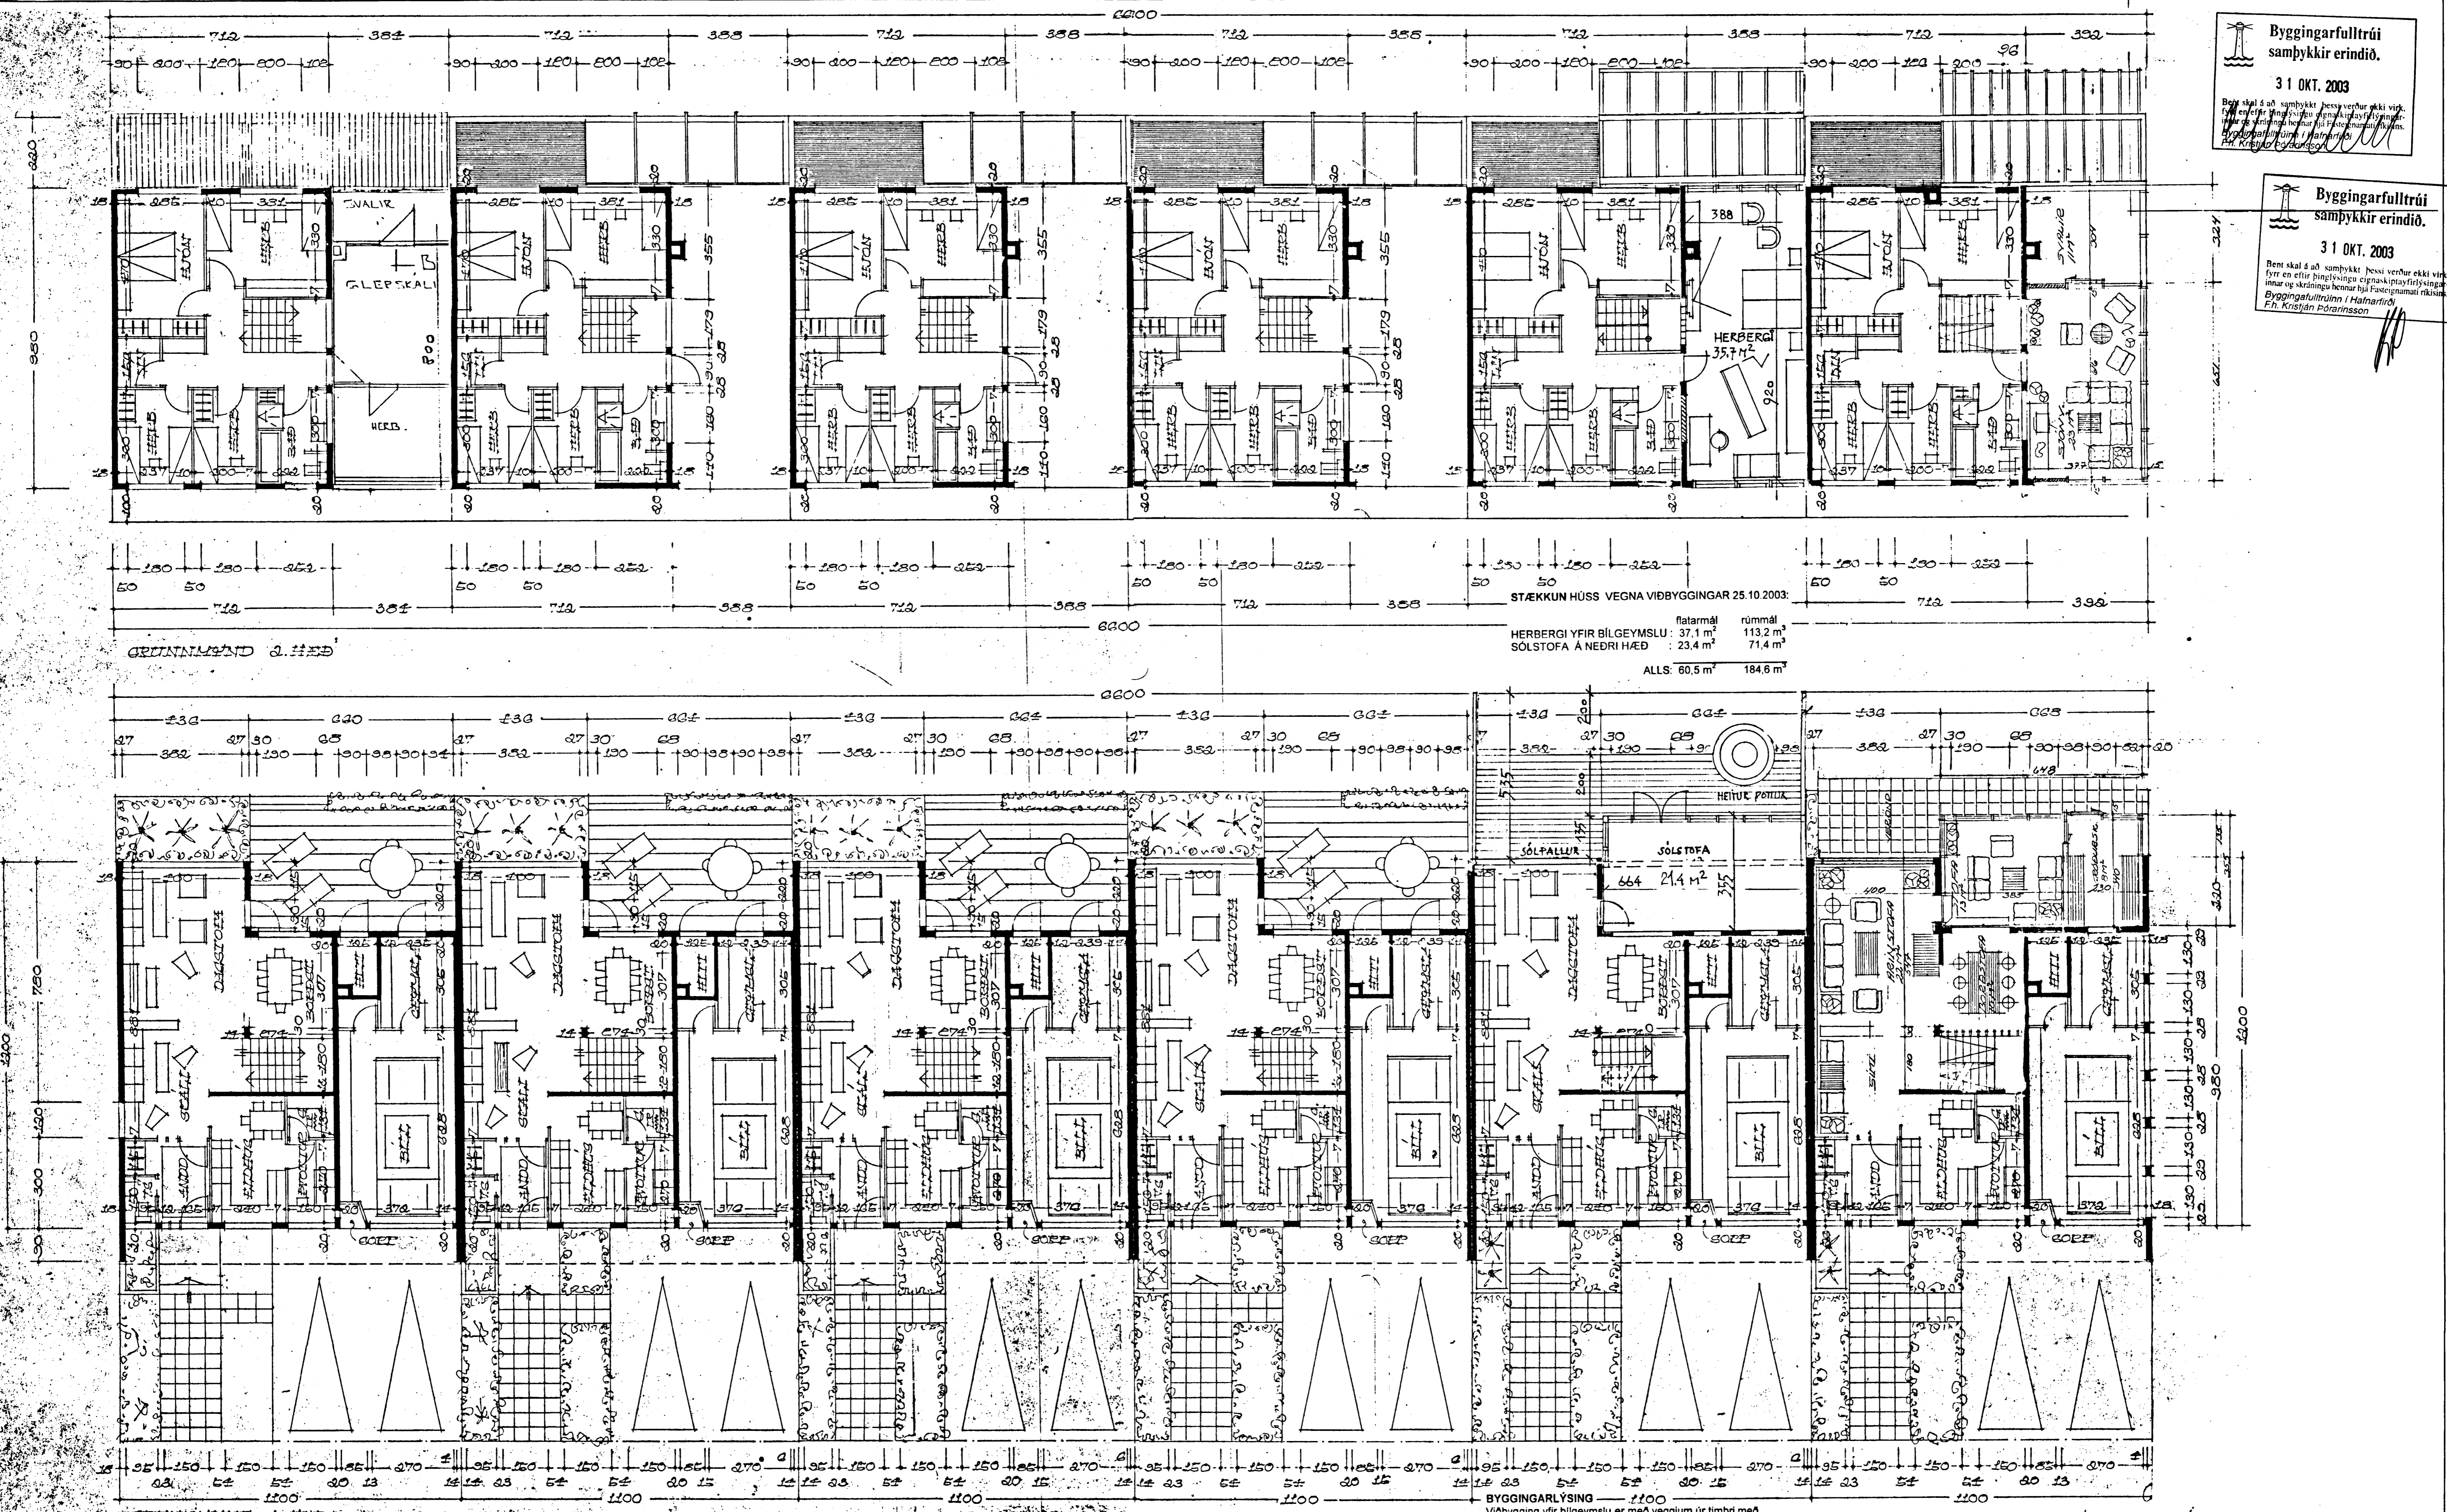

BYGGINGARLÝSING
Viðbygging yfir bilgeymslu er með veggum úr timri með bárujárnsklæddu einhalla timburpaki. Gafflar til norðurs og suðurs eru fullgerðar upp af steyptri brjóstvörn sem nú er á paksvolum. Eitt stórt öppanlegt gluggagag er í hvorum gaffli og eru þau jafnframt björgunarpop.
Sólstanan er með glerveggjum til suðurs og austurs. Tvöfalt plast er á þaki (T.d. Akron). Gólf sólstofu er lyft upp í gólfhæð stofu. Tréþallur er framan við sólstofu og í kveik framan við Stofu. Stofa er loftuð með öppanlegu fagi í glugga á útvægg. Skjólveggr úr timri eru beggia vegna 5,33 m úti frá húli að nágrannalöðum. Þeir taka upp bakhalla sólstofunnar og lækka niður í 1,6 m fremst. Helur pottur er í palli sunnan við sólstofu. Gert er ráð fyrir að klæða allt raðhúsið 147-157 með Steni-klæðningu.

Ingibjörg Adalsteinsson
Br. 25.10.2003, sólstofa stýtt, afstöðumynd málssett
MÍDVANGUR 155, HAFNARFIRÐI BL 01

Upphaflega uppdrætti af Miðvangi 147-157 teiknaði Kjartan Sveinsson í mai-nóv. 1971. Samb. í byggingarnefnd Hafnarfjarðar 17.11.1971.
Ingibjörg Adalsteinsson teiknaði viðbyggingu vó nr. 157 yfir bilgeymslu og sólstofu í garði 09.10.2003. Teikningin ásamt nýmsínum er færð inn á ljósrít af upprunalegum teikningum Kjartans Sveinssonar.
Sigurður Þorsteinsson teiknaði glerskála vó nr. 147 yfir bilgeymslu í ágúst 1993 samb. í byggingarnefnd Hafn. 15.9.1993.

Sigurður Þorsteinsson teiknaði viðbyggingu vó nr. 155 yfir bilgeymslu og sólstofu í garði 09.10.2003. Teikningin ásamt nýmsínum er færð inn á ljósrít af upprunalegum teikningum Kjartans Sveinssonar.

ÞRÍÐJA HÆÐIN, SIGURÐOR ADALSTEINSSON ARKITEKT FAI
VIÐBYGGING OG SÓLSTOFA
GRUNNMÝNDIR
STRANDGÖTUN 28 220 HAFNARFIRÐI
SÍMI: 555 48 10 FAX: 555 48 31
HS: 555 48 11 XT: 250144-3939
NETFANG: s@adad.is
HANNAD: SA TEIKNAD: SA DAGS: 09.10.2003 MKV: 1:100 VERKFR: VERKFR.