

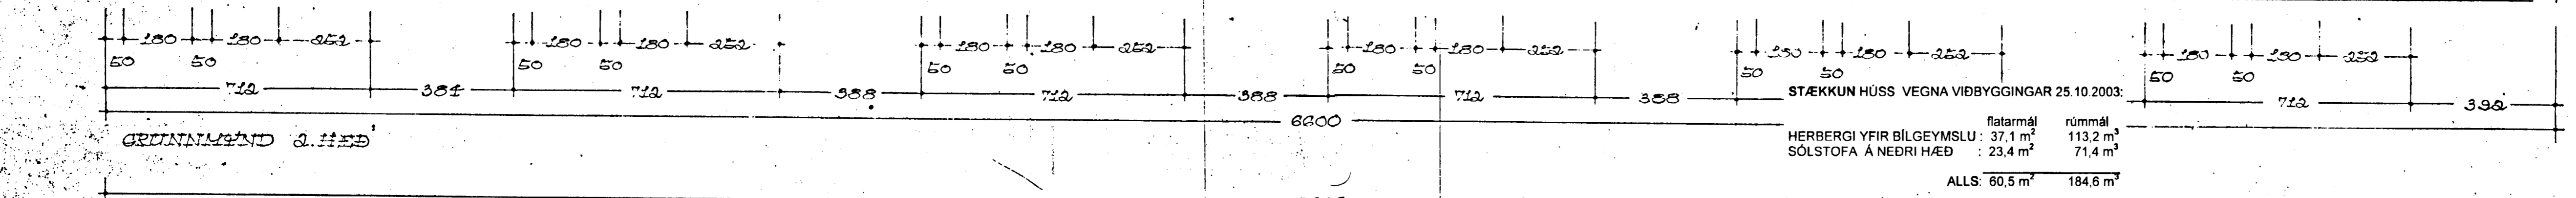


Byggingarfulltrúi samþykkir erindið.
 31 OKT. 2003
 Bent skal á að samþykkt þessi verður ekki virk, fyrr en eftir þinglýsingu eignaskiptafrýðsins og skráningu kennar hjá Fasteignamáliðskrá. Byggingarfulltrúinn í Hafnarfirði Fh. Kristján Þórásson

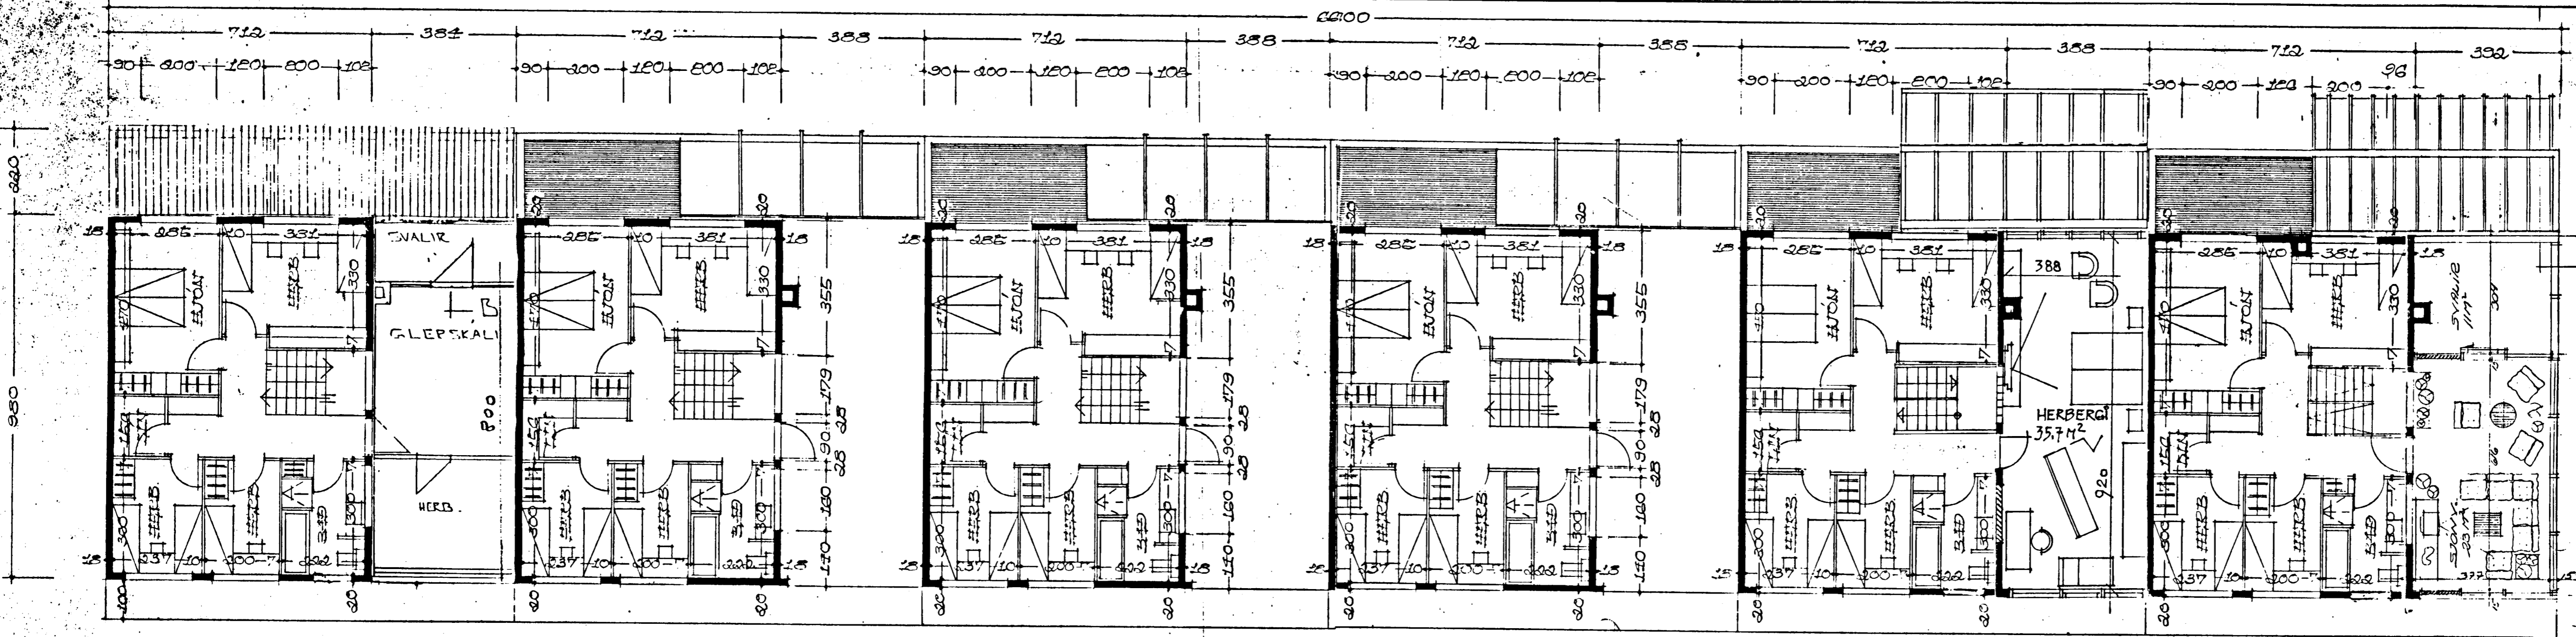

STÆKKUN HÚSS VEGNA VIÐBYGGINGAR 25.10.2003:
 HERBERGI YFIR BILGEYMSLU: 37.1 m² rúmmál 113.2 m³
 SÓLSTOFA Á NEÐRI HÆÐ: 23.4 m² rúmmál 71.4 m³
 ALLS: 60.5 m² 184.6 m³

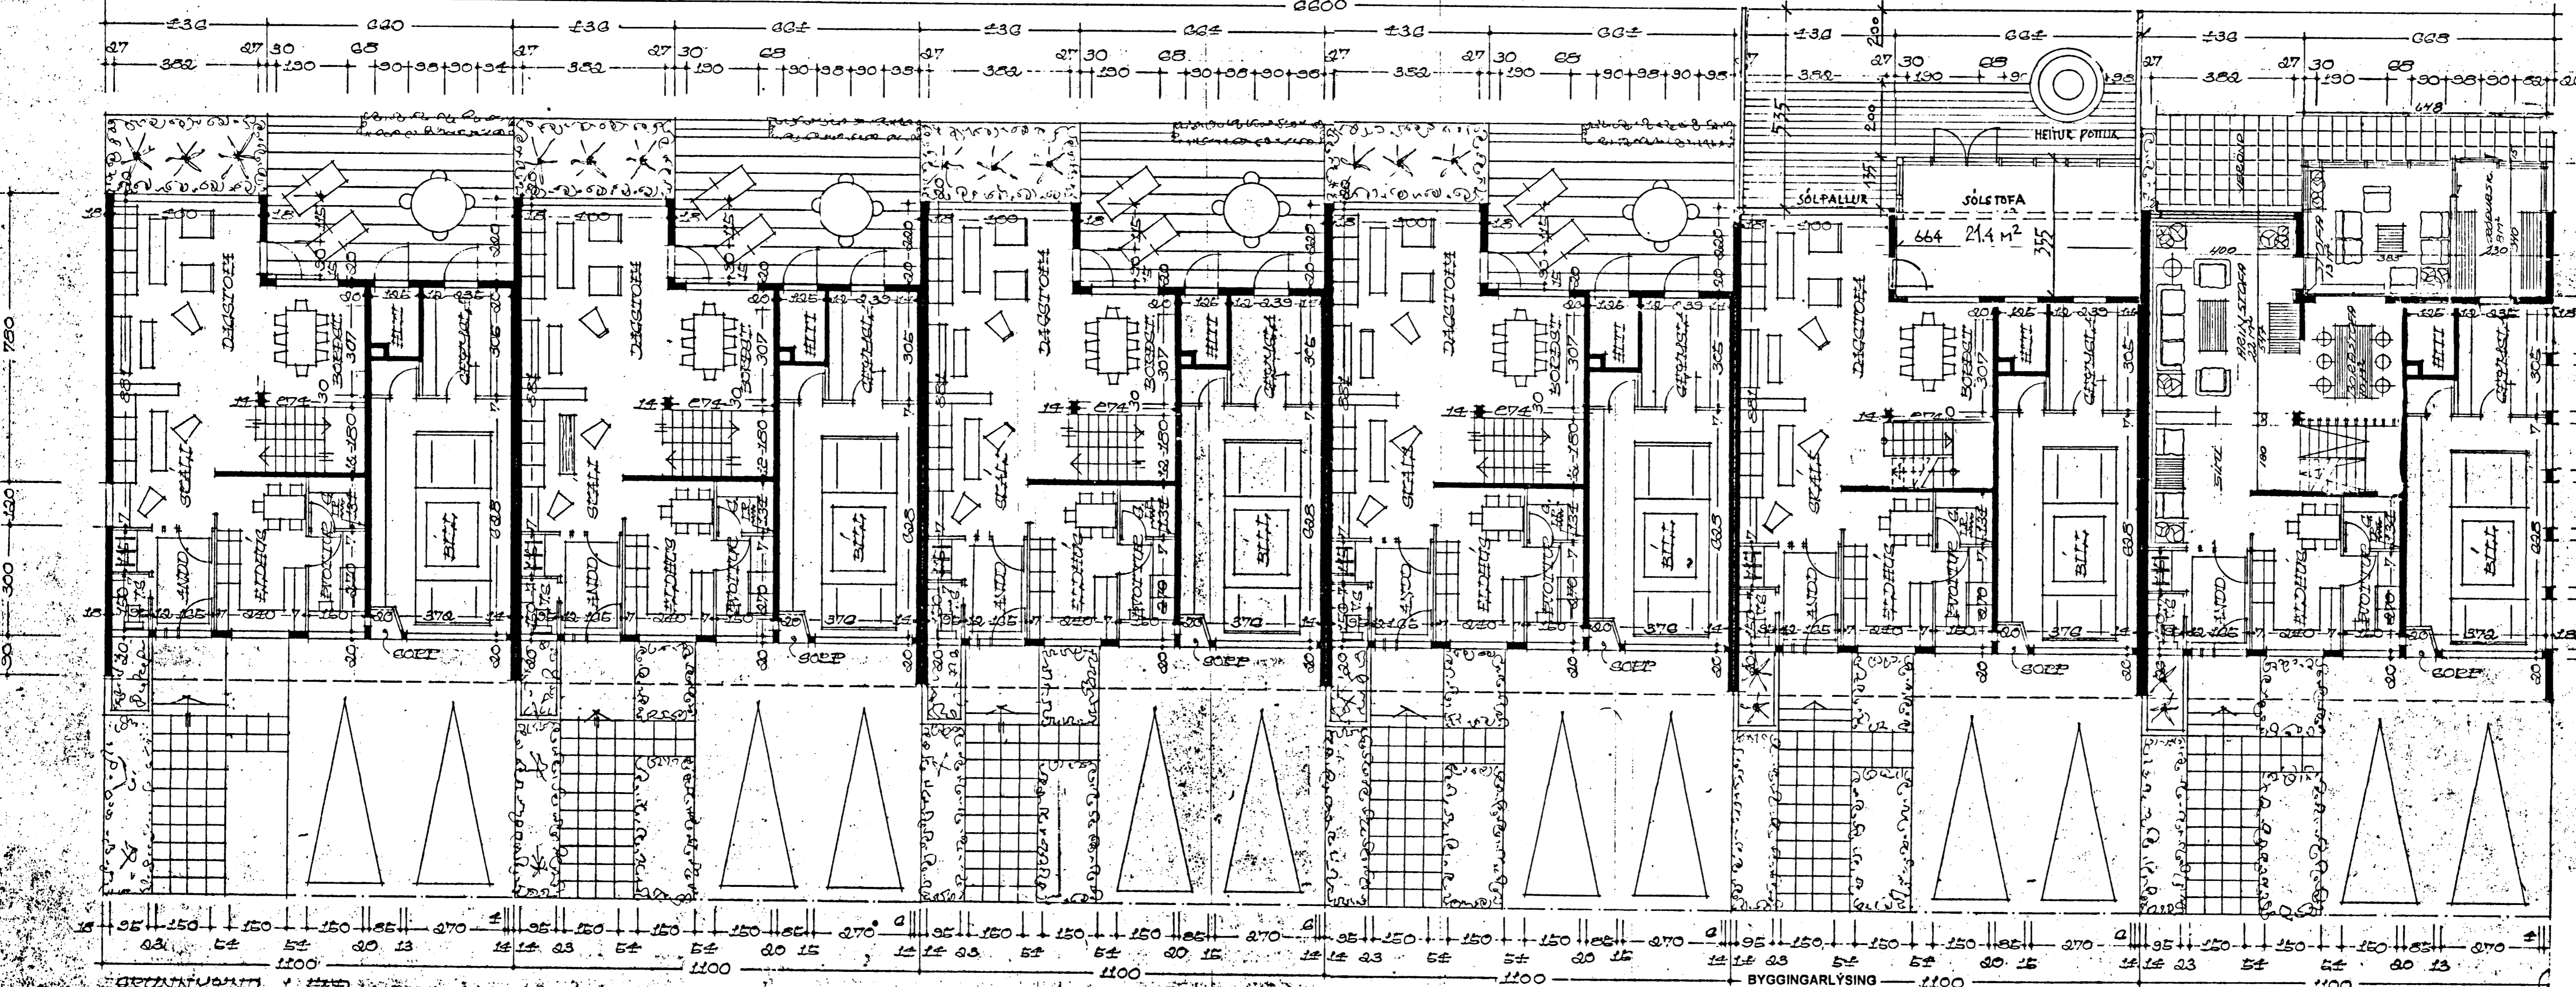

BYGGINGARLÝSING
 Viðbygging yfir bilgeymslu er með veggjum úr timbri með bárujárnsklæddu einhalla timburpaki. Gaffar til norðurs og suðurs eru fullgerðar upp af steyptri brústörv sem nú er á baksvolum. Eitt stórt opnarlegt gluggagöf er í hvorum gaffi og eru þau jafnframt björgunarop.
 Sólstofan er með glerveggjum til suðurs og austurs. Tvöfalt plast er á þaki (í Akron). Gólf sólstofu er lyft upp í gólfhæð stofu. Tréparlur er framan við sólstofu og í kverk framan við stofu. Stofa er loftuð með opnanlegu fagi í glugga á útvegg. Skjólveggr úr timbri eru beggja vegna 5.35 m út frá húsl að nágrannalöðum. Þeir taka upp þakalla sólstofunnar og glækka niður í 1.6 m fremst. Heitur pottur er í palli sunnan við sólstofu. Gerit er ráð fyrir að klæða allt rúadhúsið 147-157 með Steni-klæðningu.

Upphaflega uppdrætti af Miðvangi 147-157 teiknaði Kjartan Sveinsson 1. maí-nóv. 1971. Samp. í byggingarnefnd Hafnarfjarðar 17.11.1971.
 Ingi G. Þórásson teiknaði viðbyggingu við nr. 157 yfir bilgeymslu og sólstofu í garði 1985, breytt 20.05.2000, samþykkt af byggingarfulltrúa 06. júní 2000.
 Sigurður Þorleifsson teiknaði glerskála við nr. 147 yfir bilgeymslu í ágúst 1993 samp. í byggingarnefnd Hafn. 15.9.1993.

Sigurður Adalsteinsson teiknaði viðbyggingu við nr. 155 yfir bilgeymslu og sólstofu í garði 09.10.2003. Teikningin ásamt rýrnismúmerum er færð inn á ljósrít af upprunalegum teikningum Kjartans Sveinssonar.

Sigurður Adalsteinsson
 Br. 25.10.2003, sólstofa stytt, afstöðumynd málsétt
 MIDVANGUR 155, HAFNARFIRÐI BL 01

ÞRIÐJA HÆÐIN, SIGURÐOR ADALSTEINSSON ARKITEKT FAI
 VIÐBYGGING OG SÓLSTOFA
 GRUNNMYNDR
 STRANDGÖTU 28 220 HAFNARFIRÐI
 SM: 555 48 10 FAX: 555 48 31
 HS: 555 48 11 KT: 250144-3939
 NETFANG: s@stoda.is
 VEFVOR: VEFVOR.
 HANNAÐ: SA TEKNAÐ: SA DAGS: 09.10.2003 MKV: 1:100 VERNING: VERNING.