




*Ganga skal frá opnu eldstaði í
samræði við slokkiridryggingu*

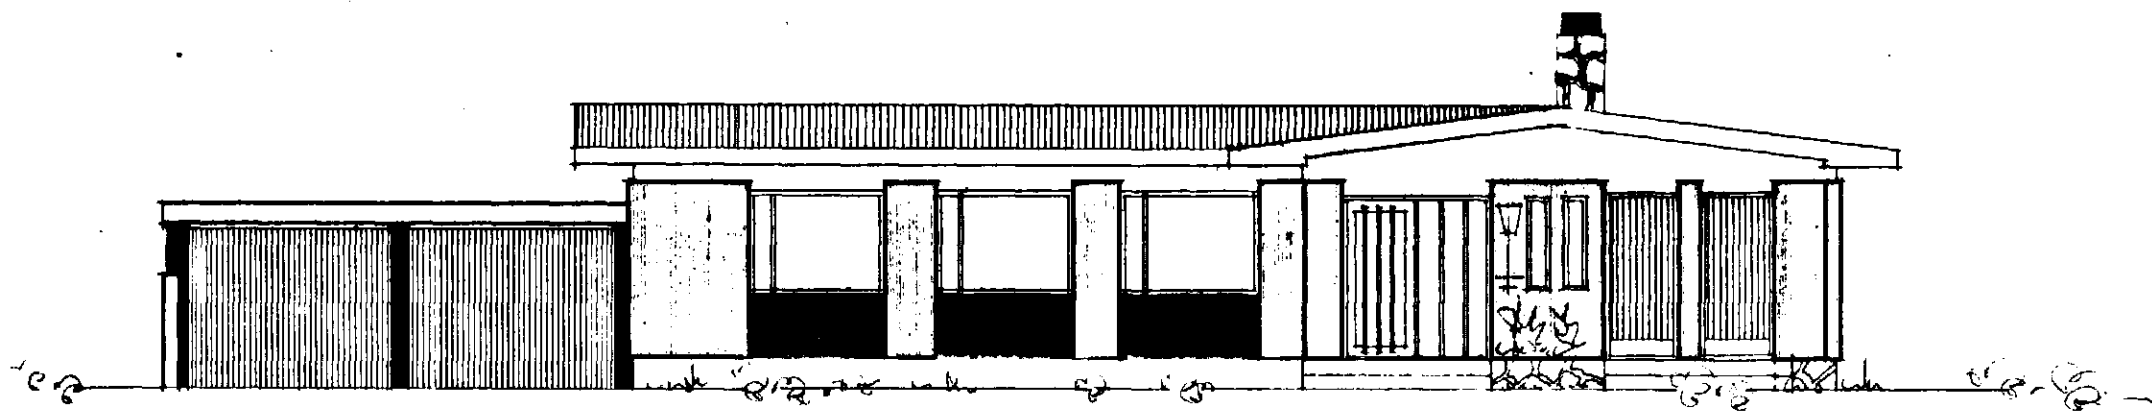


NORÐUR

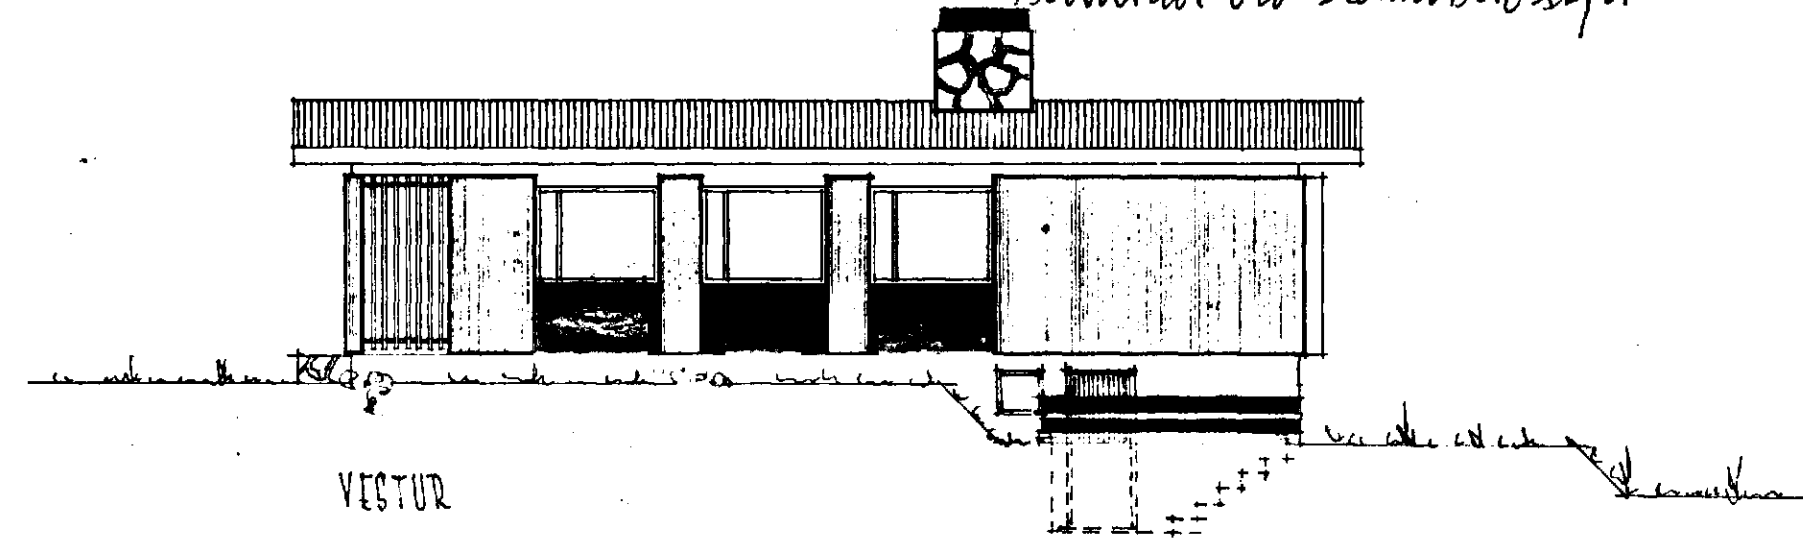

VESTUR

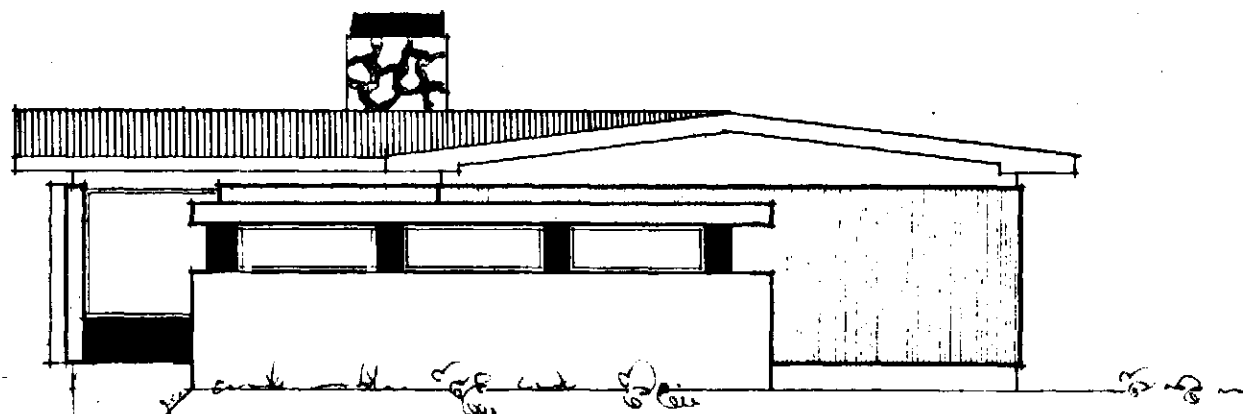

AUSTUR

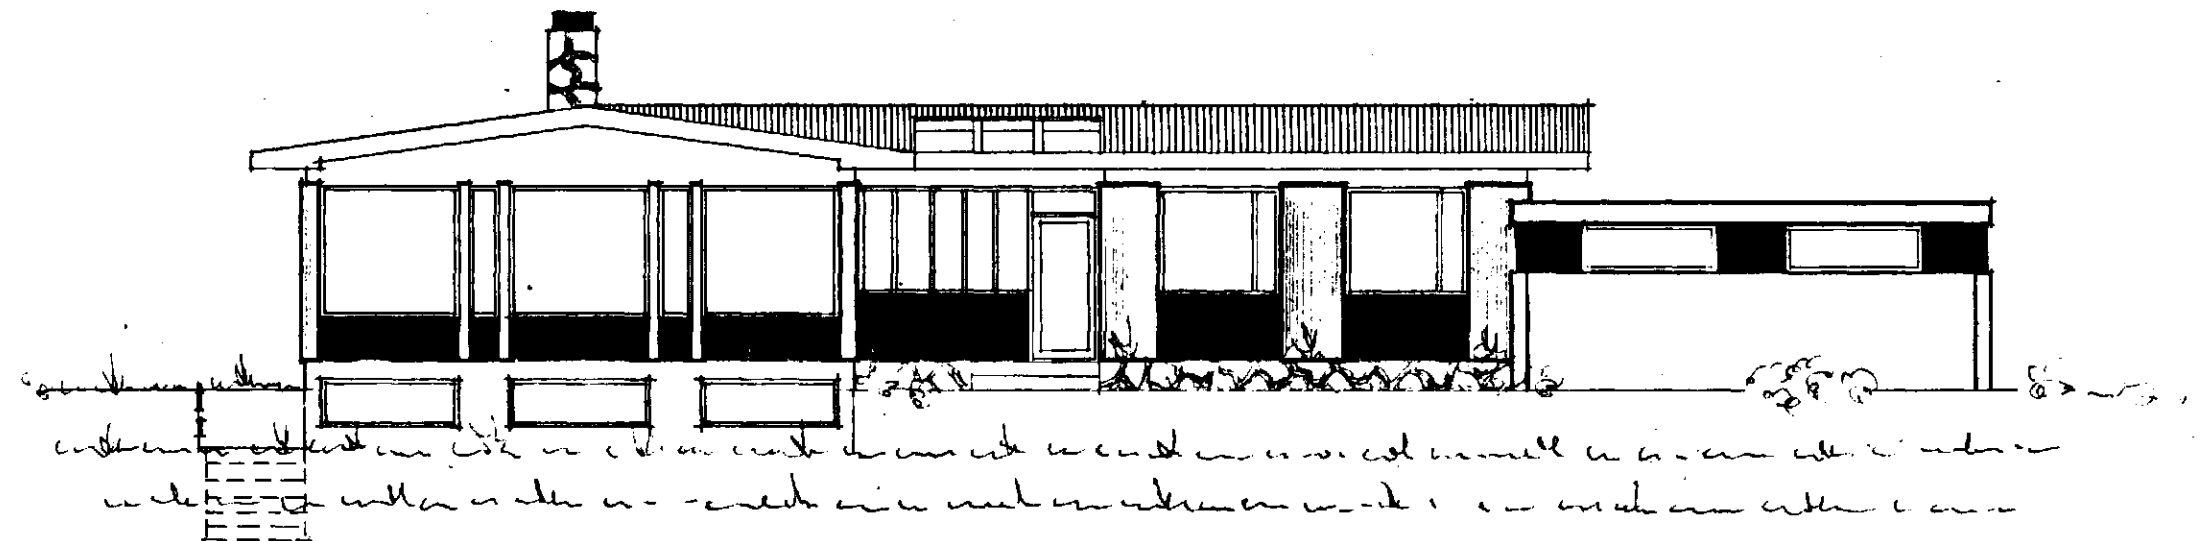

SÚÐUR

REYKJAVÍK Í ÁGÚST 1971
Ejartan Þeinnsson