


15
25
20

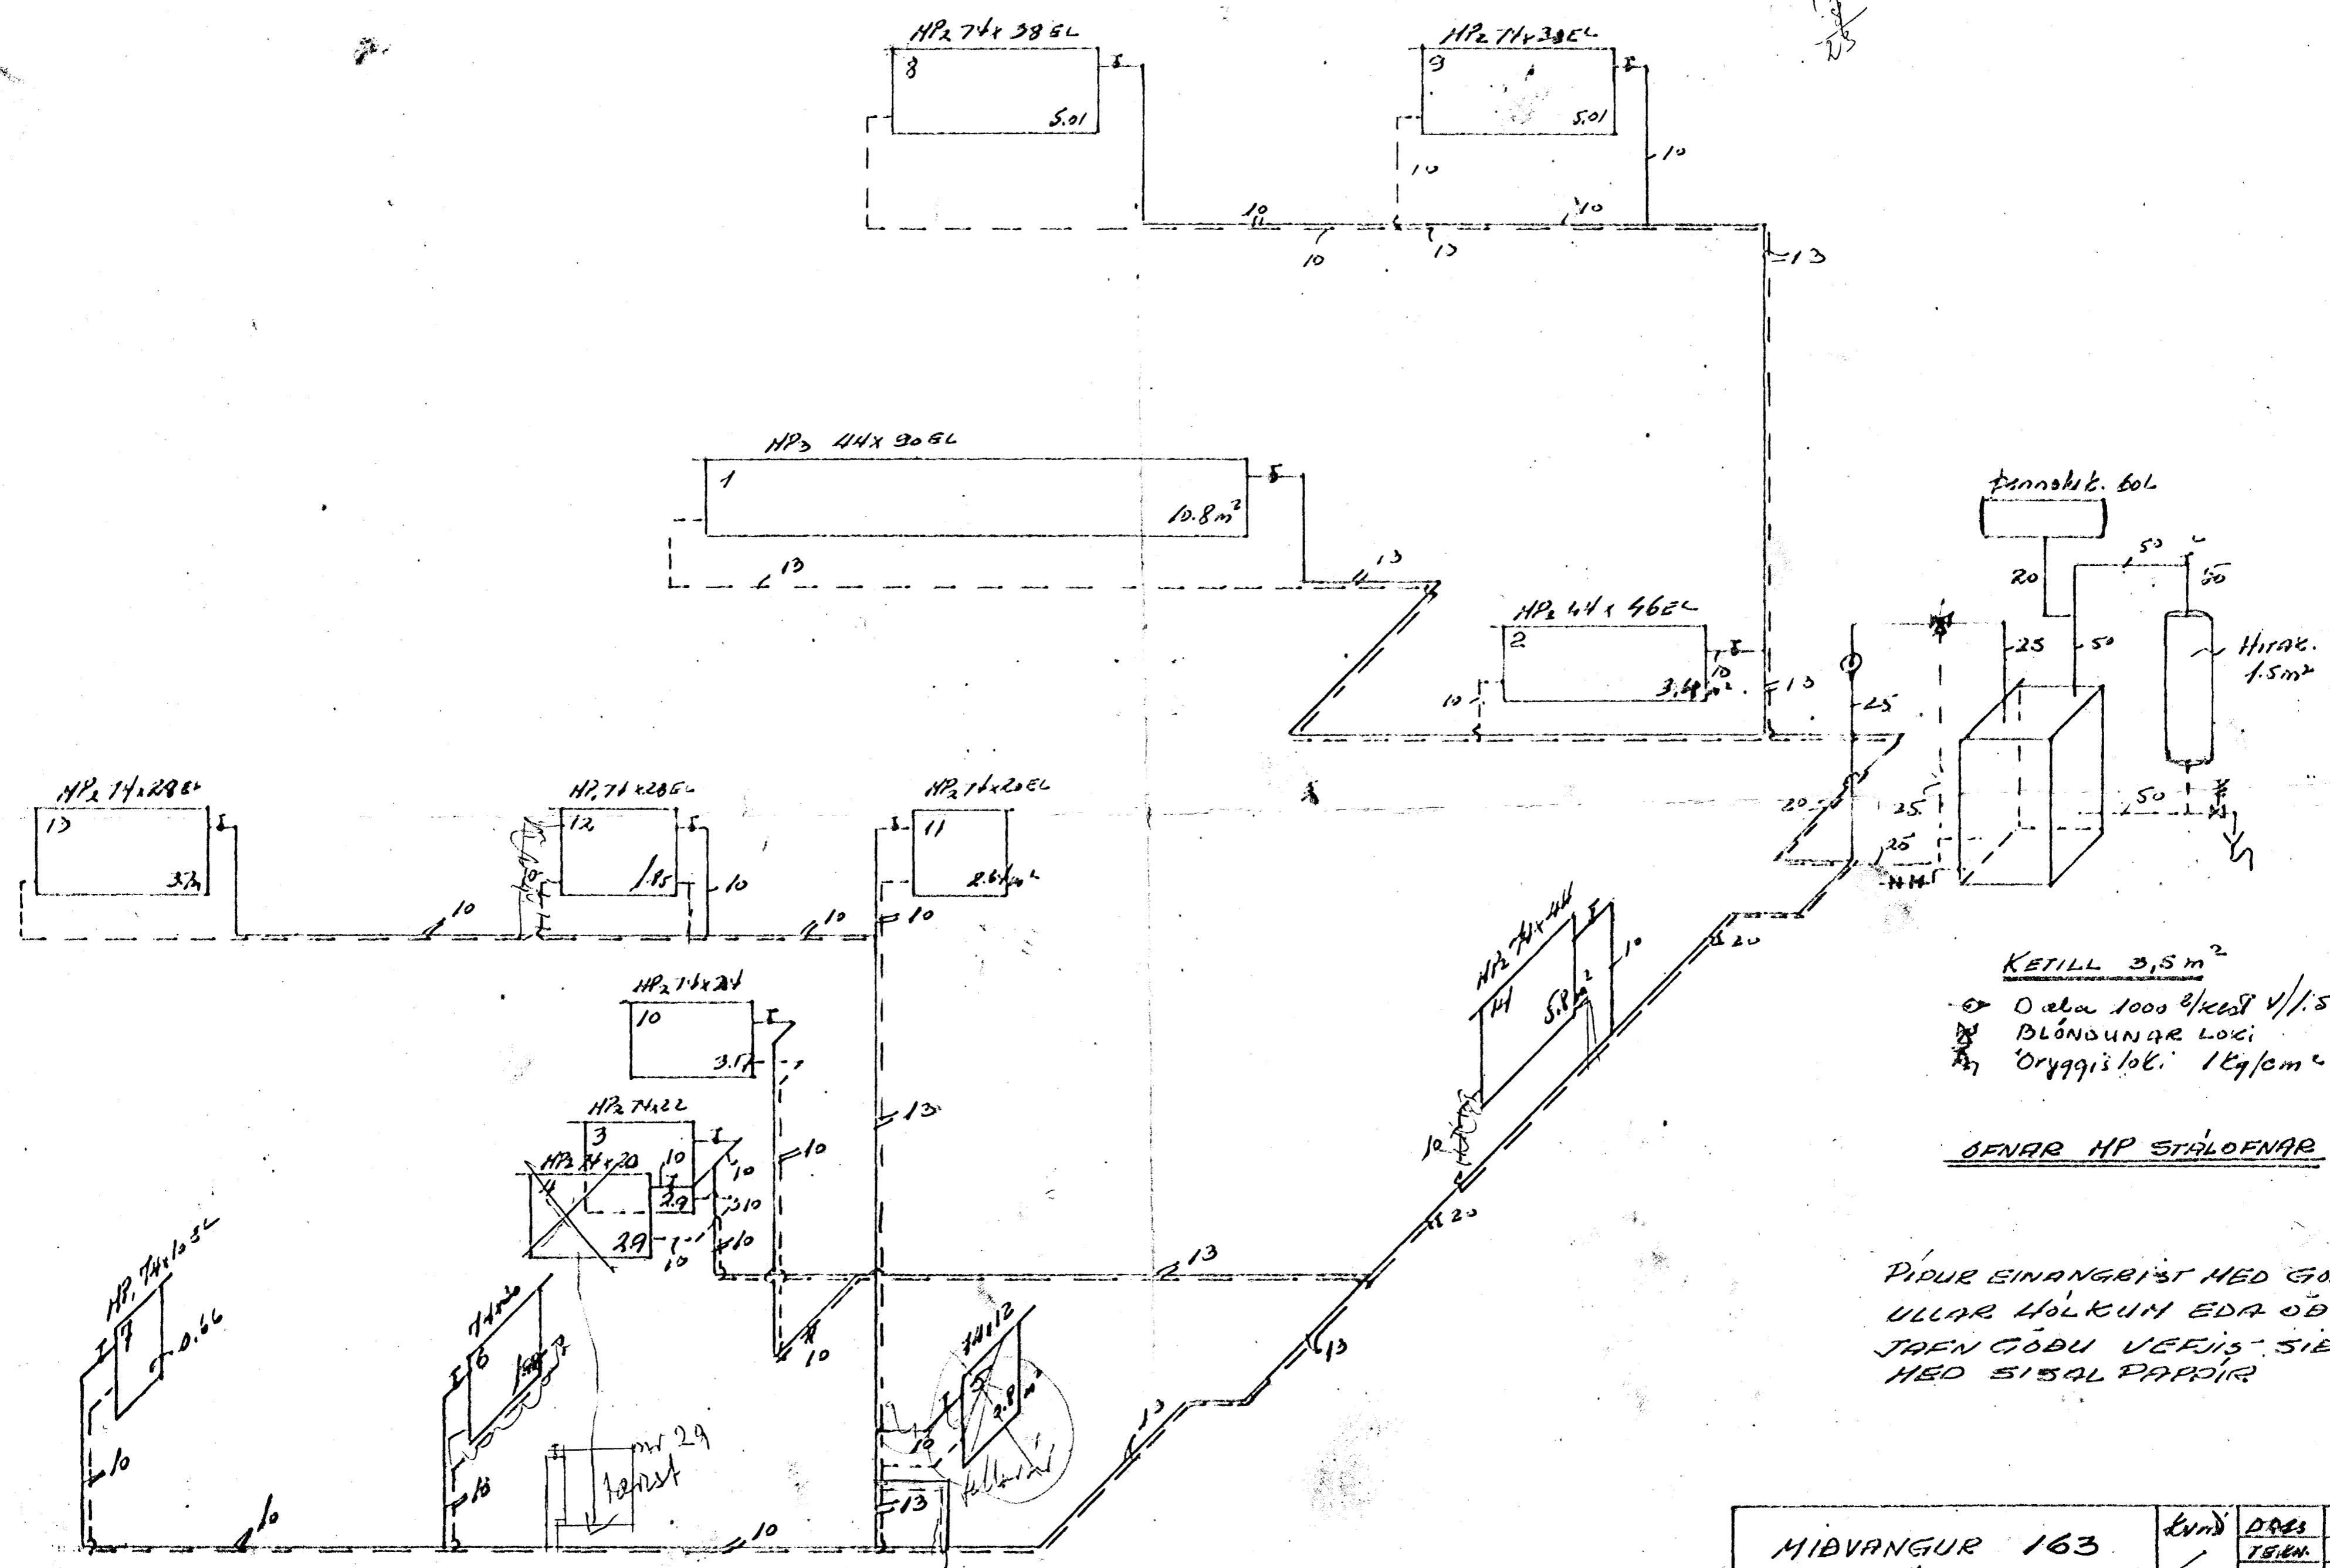

KETILL 3,5 m²
 Oala 1000 l/kef v/1.5m v/s
 Blöndunar logi
 Öryggis loki 1kg/cm²

ÖFNAR HP STAÐOFNAR

ÞÍÐUR EINAANGRÍST HED GÖS-
 ULLAR HÖLKUM EDA ÖBRI
 JAFN GÖÐU VEFJIS SÍÐAN
 HED SÍÐAL ÞAPPÍR

MÍÐVANGUR 163 HÍTALÖGN	kvíð	DREI	18.4.72
	/	TEIÐ	18.11.72
Kæðinn Kj. Jóns Grannsókn 17. 10.363	TEIÐ	7223	
	Bl. 2		