



TÖRÐUNAR EINIÐGAR SANTAL - 19
 PÍPUR EINANBEIS T. 20m GLERULLAR-
 HÁLFUM (EÐA ÖÐRUJAFNA ÞÖÐU) OG VERÐNI
 SVO T. 31SALDAPPIE.
 ALLAR PÍPUR GALV.

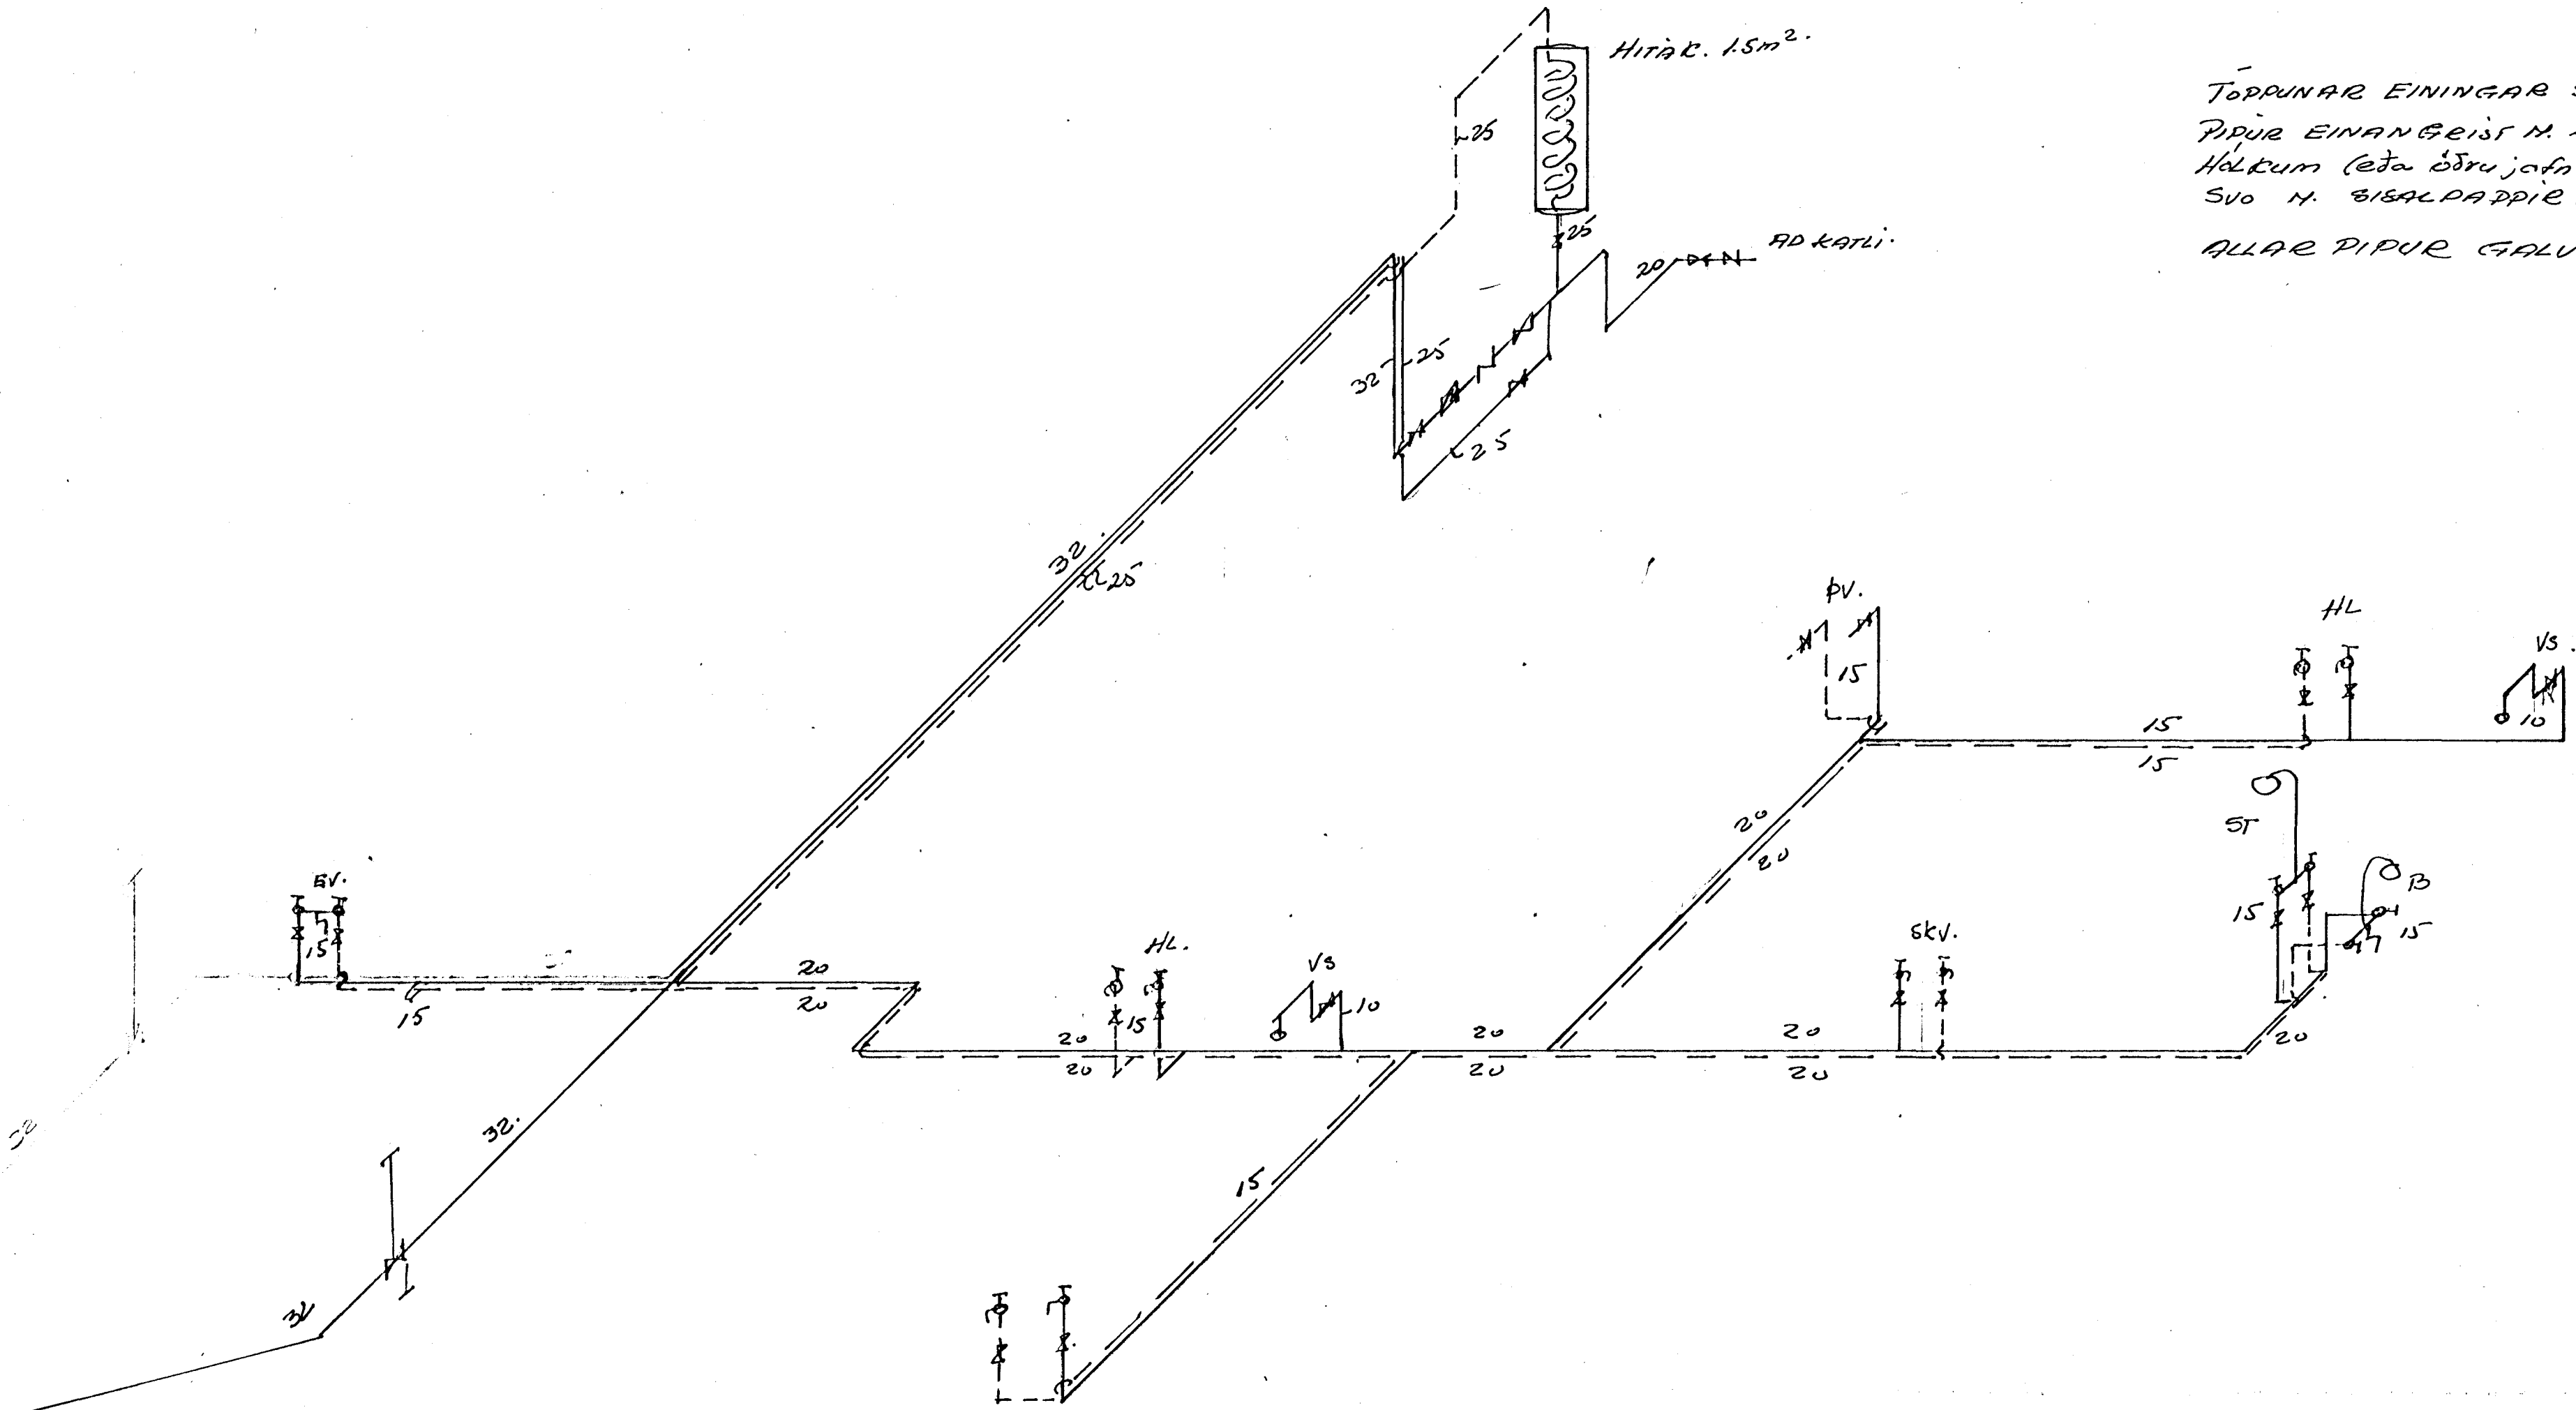

ÞREYTT 16.8.71. 25. ág. 1971

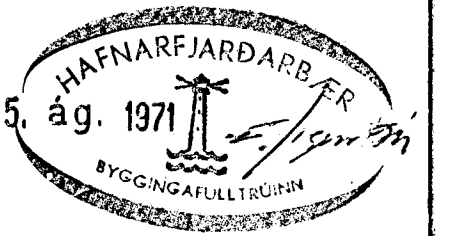

MIDVANGUR 17 VATN	TEIKN. DÖÐ.	TEIKN. NR.
	DAGS. 8.8.71	7114
Kolbeinn K.G. Jónsson Tolnitr. MTH	BL. 3.	