


OFNASKRÁ ΔT 40°C


NR	HITATAP KCAL/T	OFN-HELLU	TENGI
1	930	55/600/1160	A+B 10
2	740	55/600/1000	A+B 10
3	740	55/600/1000	A+B 10
4	480	55/600/680	A+B 10
5	1580	55/600/1000	A+B 10
5A		55/600/1000	A+B 10
6	1290	55/400/2200	A+D 10
7	1230	3x55/250/1050	B+C 15
8	2620	82/250/3370	B+C 15
8A		82/250/2200	B+C 15
9	2100	3x55/250/2300	B+C 15
10	1400	82/500/1580	B+C 10
11	1340	82/600/1260	B+C 10
12	300	55/400/530	C+D 10
13	1100	55/700/1260	A+B 10
14	130	55/400/320	C+D 10
15	2050	82/700/1790	A+D 10

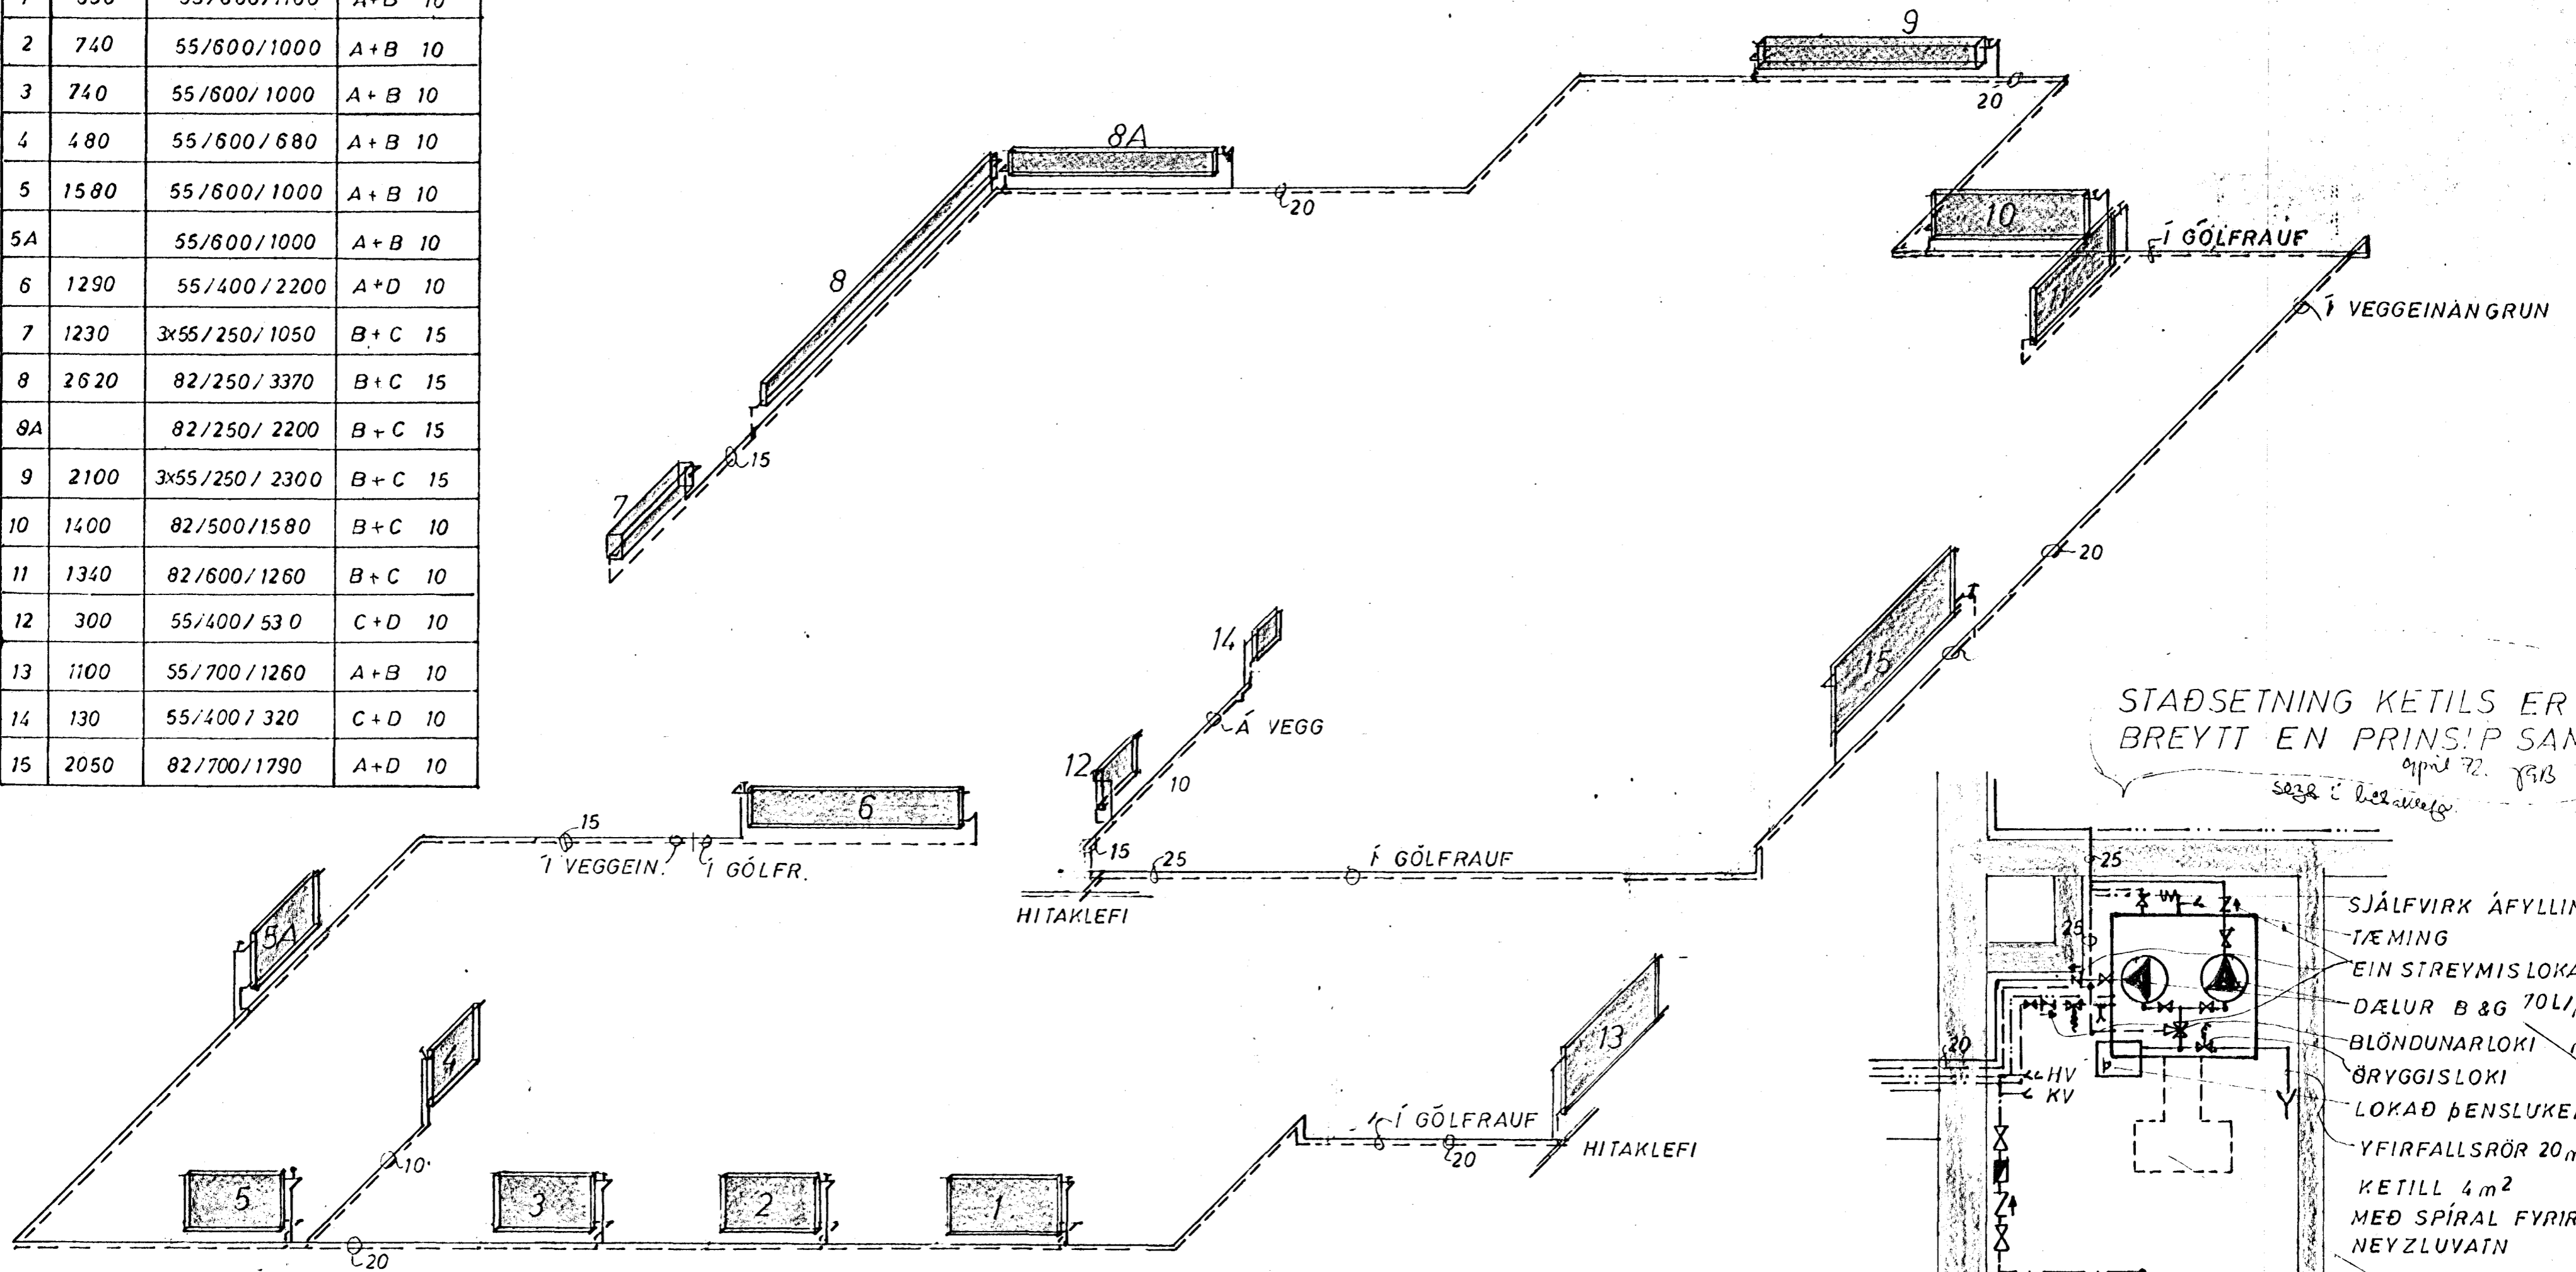

KERFI 1:50

GRUNNMYND HITAKLEFA 1:20

SKÝRINGAR:
 TVÍSTILLIHANI OG LOFTSKRÚFA SÉ Á ÖLLUM OFNUM.
 PÍPUR VENJULEGAR SVARTAR. SKAL MÁLA MEÐ
 ASFALTMÁLNINGU OG EINANGRA MEÐ MINNST 20mm
 GLERULLAR EDA PLASIHÓLKUM OG VEFJA SÍÐAN
 MEÐ SÍALPAPPA.
 GÆTA SKAL ÞESS AÐ EDLILEG ÞENSLA HINDRIST EKKI.
 PÍPUR LIGGI Í LOKUÐUM GÖLFRAUFUM OG VEGGJAEINANGRUN
 ÚTVEGGJAEINANGRUN 2 1/2" PLAST
 ÞAKEINANGRUN 4"
 Í GLUGGUM TVÖFALT GLER.

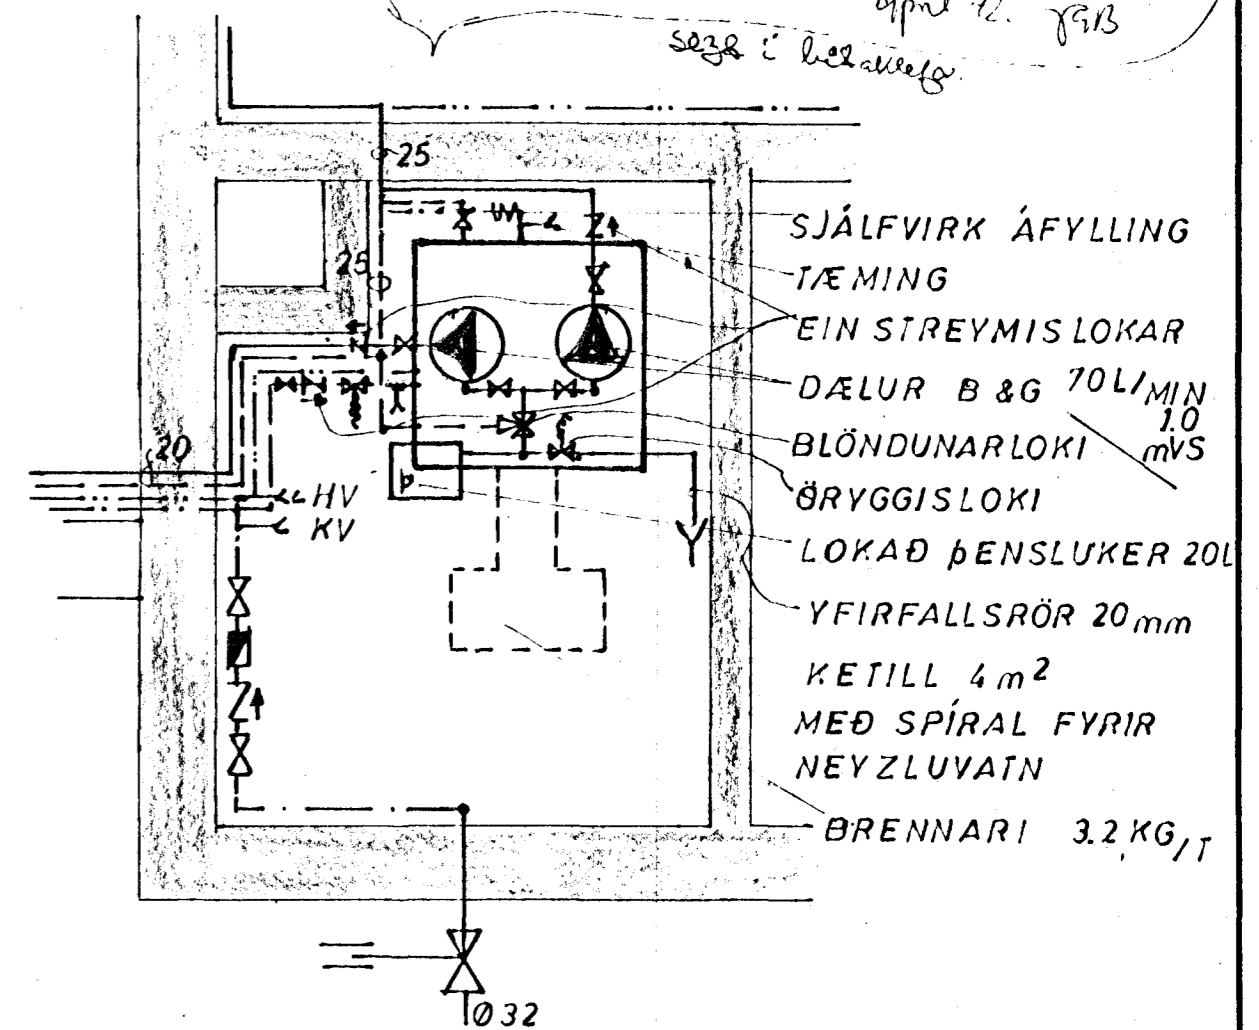

MIDVANGUR 19 HAFNARFIRÐI	MÆLIKVARÐI	VERK	TEIKN NR
	1:20	7119	9
HITALÖGN: KERFI, OFNASKRÁ OG GRUNNMYND HITAKLEFA.	Hannað: JSB	Yfirfarið: JSB	DAGS
	Teiknað: JSB	Samb: JSB	FE BR'72
JÓHANN GUNNAR BERGPÓRSSON VERKFR MVFI	BREYTT apríl 72. JSB		
KÖLDUKINN 9 - HAFNARFIRÐI - SÍMI 52895			